


LEYENDA DE ELEMENTOS	
1	EDIFICIO DE EXPLOTACION
2	PRETRATAMIENTO
3	MEDIDA CAUDAL AGUA PRETRATADA
4	REACTOR BIOLÓGICO
5	DECANTADOR SECUNDARIO
6	ARQUETA MEDIDA CAUDAL AGUA TRATADA
7	DEPÓSITO SALIDA AGUA TRATADA
8	TANQUE DE TORMENTAS
9	ARQUETA DE FANGOS, FLOTANTES Y VACIADOS
10	DEPÓSITO CLORURO FÉRRICO
11	ESPESADOR
12	TOLVA DE FANGOS
13	EDIFICIO DE CONTROL
14	CENTRO DE TRANSFORMACION
	CERRAMIENTO



Archivo 05_EDAR_PLANTA_GENERAL.dwg 31/03/2023 Fecha modificación

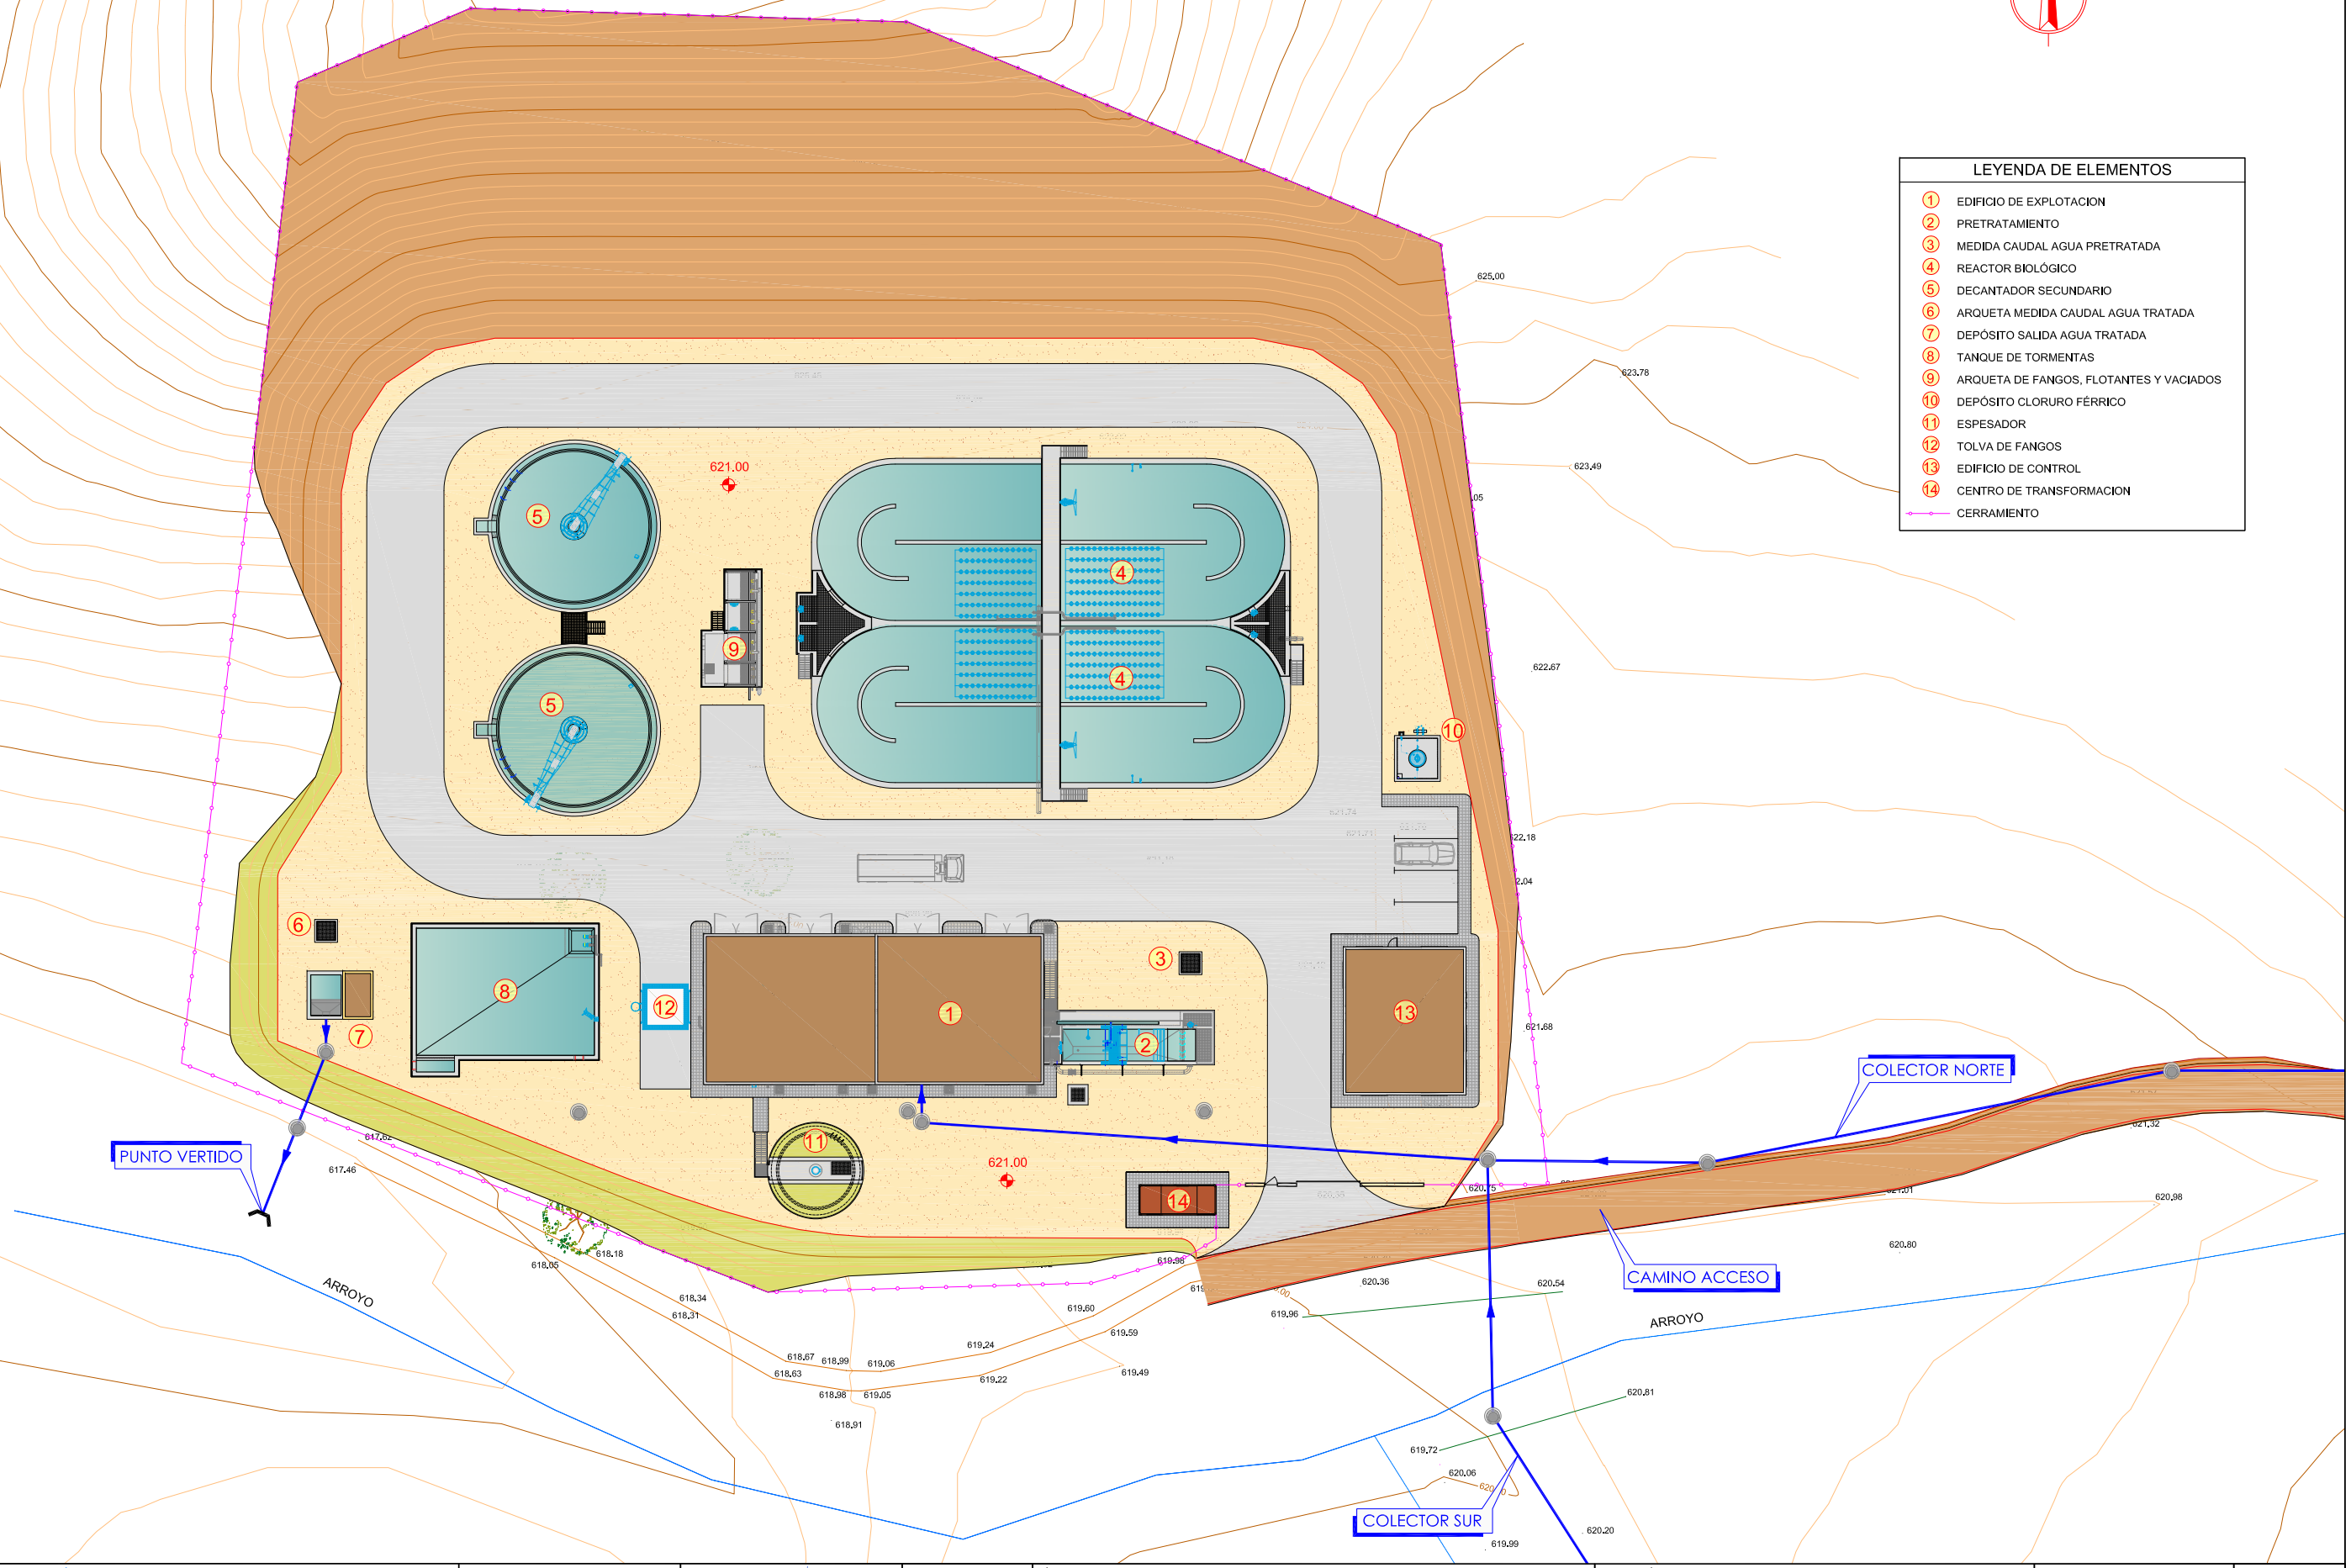

DIRECTOR DE LAS OBRAS:
Fdo: JUAN JESUS HERRERA RAMIREZ

CONFORME:
EL CONTRATISTA
Fdo: FRANCISCO M. JIMENEZ INIESTA

CLAVE:
ACLM/N/SE/124/16
FECHA:
MARZO - 2023

TÍTULO:
PROYECTO "AS BUILT"
CONSTRUCCIÓN DE LA E.D.A.R. DE LA URBANIZACIÓN DE CALYO FADO,
EN EL MUNICIPIO DE CASARRUBIOS DEL MONTE (TOLEDO)

DESIGNACIÓN:
PLANTA GENERAL

ESCALA:
1:250
Orig. UNE-A1

PLANO N°:
5
HOJA 1... DE 1...