


1. - MEDICION DE CAUDAL AGUA BRUTA
2. - OBRA DE LLEGADA.
3. - POZO DE GRUESOS.
4. - BOMBEO AGUA BRUTA.
5. - DESARENADOR - DESENGRASADOR.
6. - TANQUE DE TORMENTAS.
7. - CONCENTRADOR DE GRASAS.
8. - SALIDA BY-PASS / ALIVIO BIOLOGICO.
9. - REACTOR BIOLOGICO.
10. - DESANTACION SECUNDARIA.
11. - CAMARA AGUA TRATADA Y MEDIC. DE CAUDA
12. - BOMBEO DE FANGOS.
13. - FLOTANTES DECANTACION.
14. - BOMBEO DE VACIADOS.
15. - ESPESADOR DE FANGOS.
16. - DESHIDRATACION DE FANGOS.
17. - TOLVA DE FANGOS SECOS
18. - EDIF. CONTROL - EXPLOTACION.
19. - CUADRO ELECTRICO B.T.
20. - CT. INTERRERIE.



- ACERADO
- FIRME DE HORMIGON
- GRAVILLA+ GEOTEXTIL
- SETO PERIMETRAL
- CERRAMIENTO
- ARBOREAS
- ARBUSTIVAS

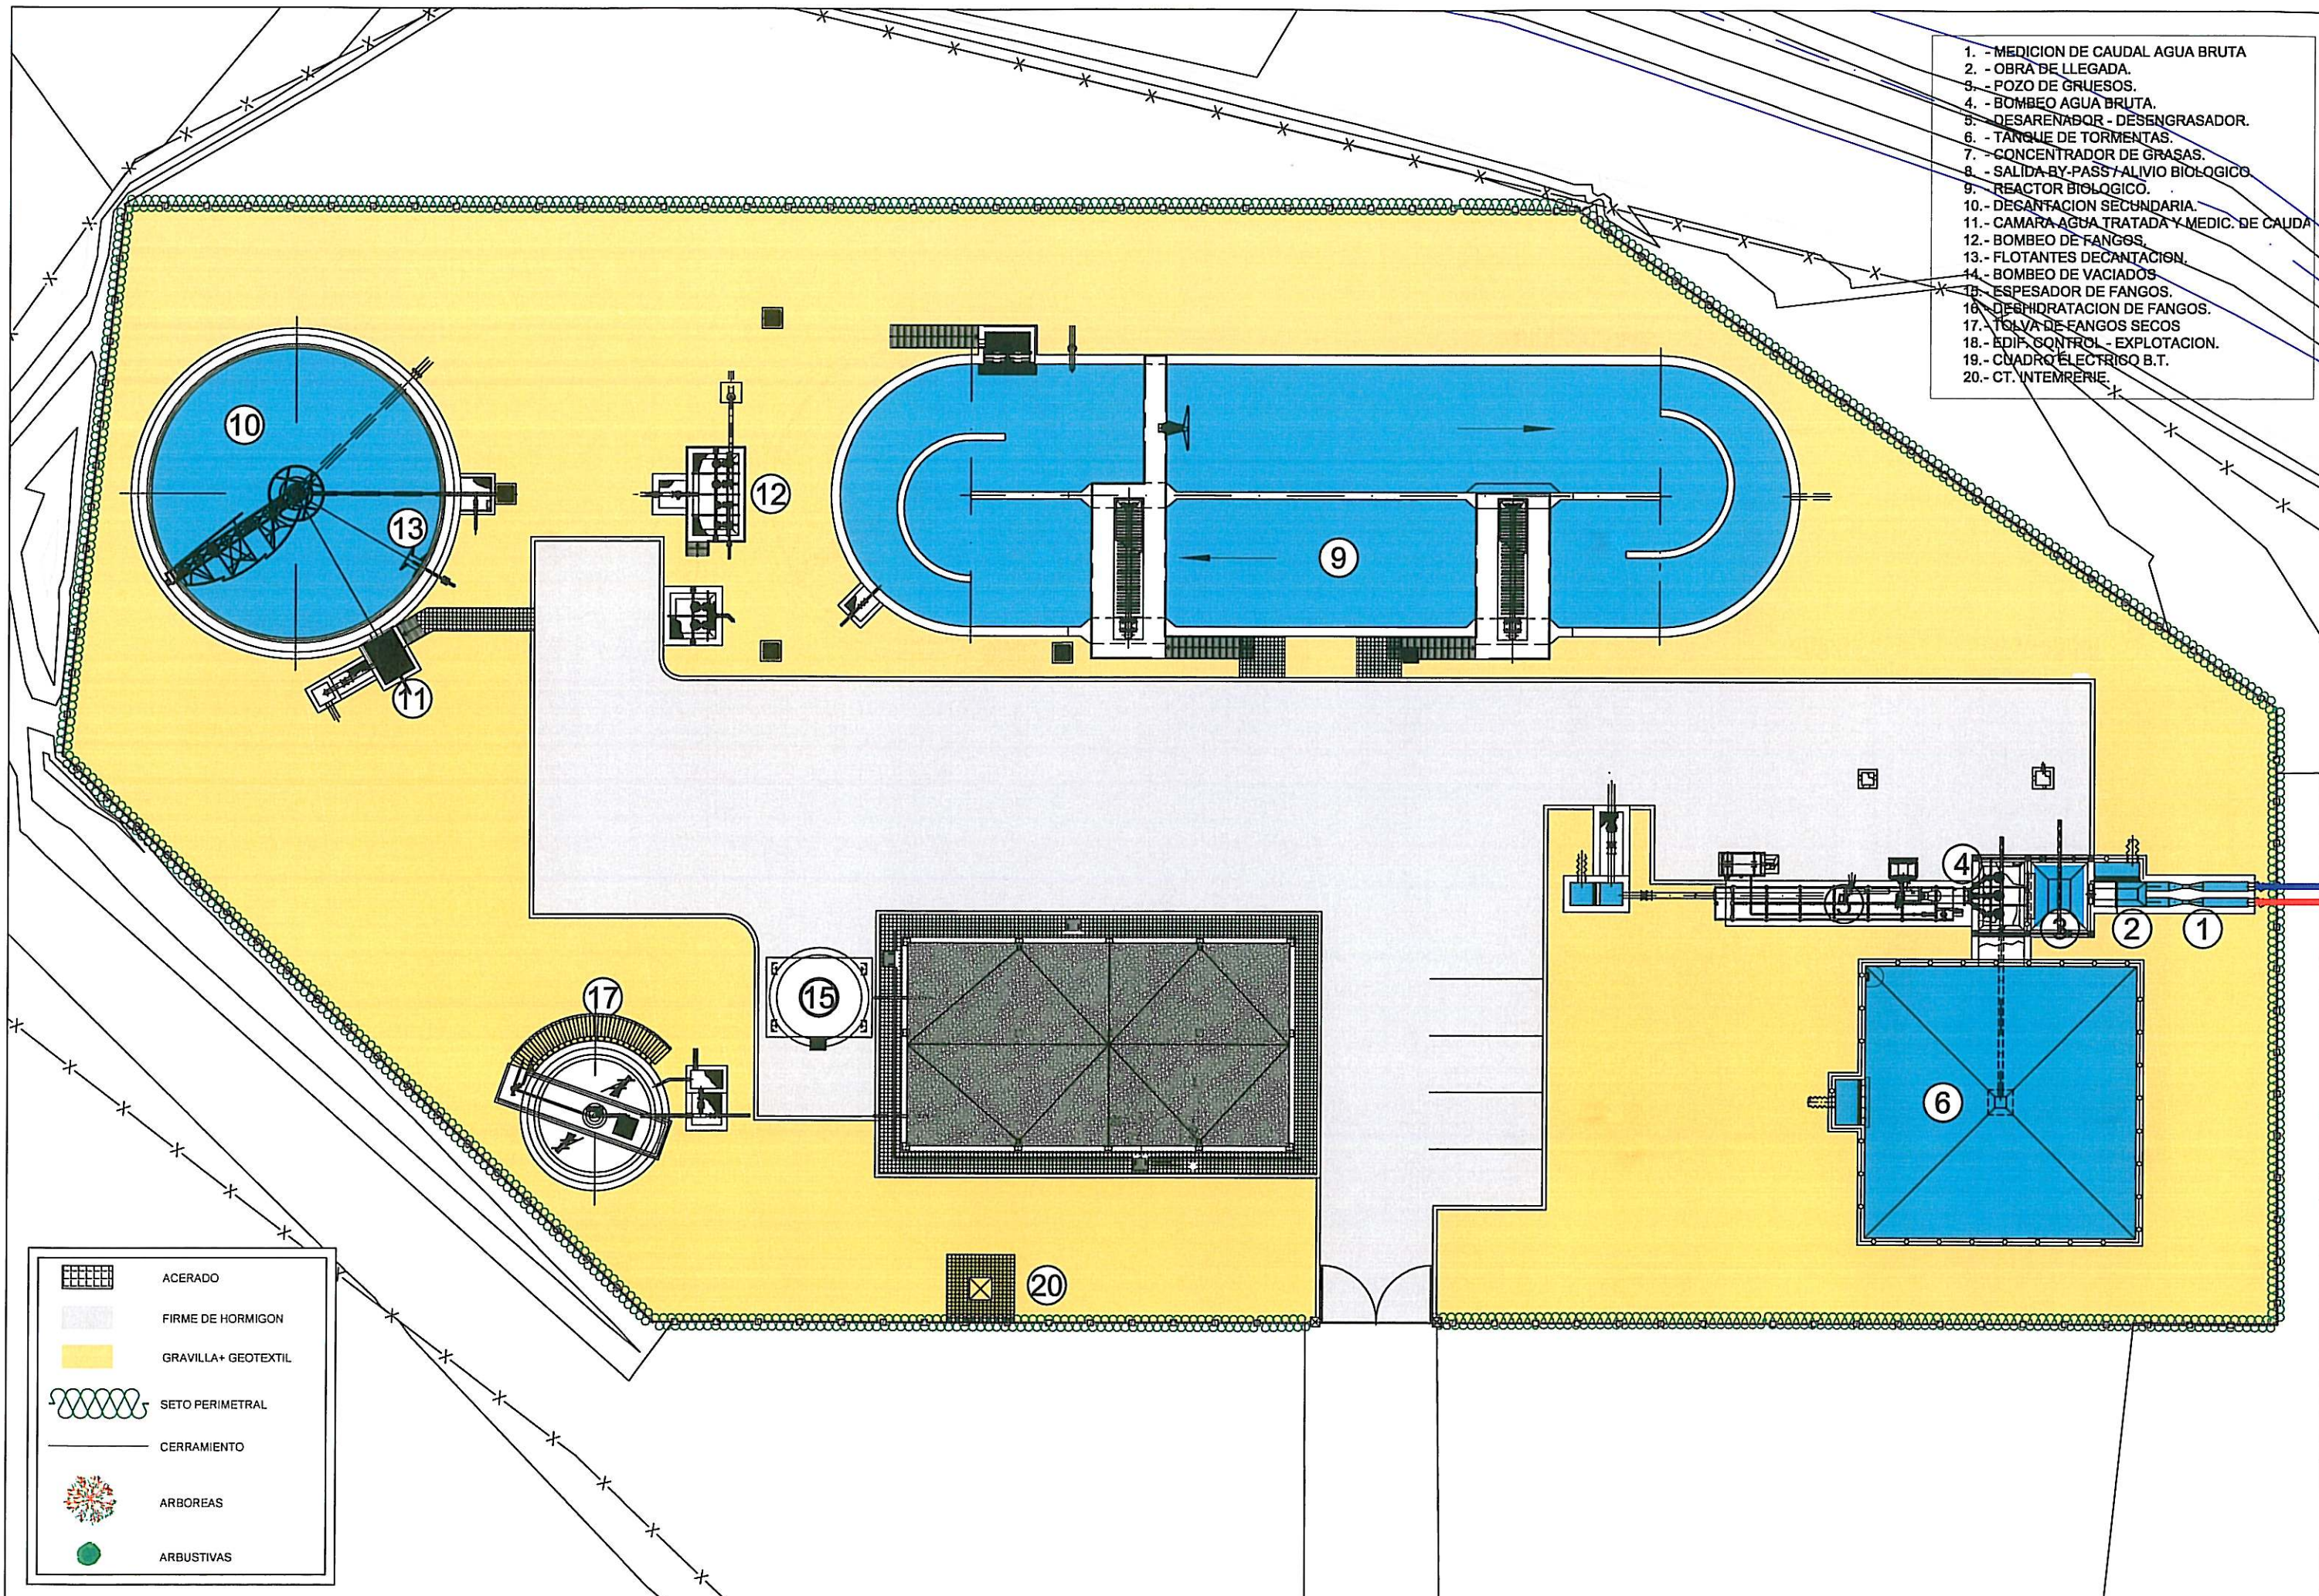

Vº B. DIRECTOR DE OBRAS:
Diego San Martín Rodríguez

INGENIERO AUTOR:
Nombre: Juan M. Luque Moreno
Colegiado Nº 5.851

TITULO DEL PROYECTO
AS BUILT MODIFICADO TECNICO Nº1 CONSTRUCCION
DE LAS E.D.A.R.S. DE VELADA,
MEJORADA-SEGURILLA, SAN ROMÁN DE LOS MONTES,
SOTILLO DE LAS PALOMAS Y MARRUPE. (TOLEDO)

SUSTITUYE A
SUSTITUIDO POR
FECHA
ENERO - 2012
CLAVE
ACLM/01/OB/013/07

ESCALA
1/200
FORMATO ORIGINAL UNE A-1

PLANO
AS BUILT MODIFICADO TECNICO Nº1 E.D.A.R. MEJORADA-SEGURILLA
PLANTA GENERAL
URBANIZACION
HOMBRE DEL FICHERO DIGITAL

Nº DE PLANO
8.1
HOJA