

GOBIERNO DE ESPAÑA

MINISTERIO DE MEDIO AMBIENTE Y MEDIO RURAL Y MARINO

acuaTajo

EMPRESAS CONSTRUCTORAS: UTE

Sacyr (S) Sufi Esther Ruiz Magaña

INGENIERO AUTOR DEL PROYECTO: Carlos Melgosa Revilla N° Colegiado: 10.064

INGENIERO DIRECTOR DE LAS OBRAS: Luis Javier Romero de Cárcoba N° Colegiado: 14.212

VºBº DIRECTOR TÉCNICO: Emilio Soler Monsalve

PROYECTO "AS BUILT" DE LOS COLECTORES Y ESTACIÓN DEPURADORA DE AGUAS RESIDUALES DE POLAN-GUADAMUR


ESCALA 1/50 Numérica

ORIGINAL UNE-A1 Gráfica

FECHA SEPTIEMBRE 2009

TÍTULO DEL PLANO ESTACIÓN DE BOMBEO Y ALIVIADERO PLANTA

Nº DE PLANO C-05 Hoja 1 de 2

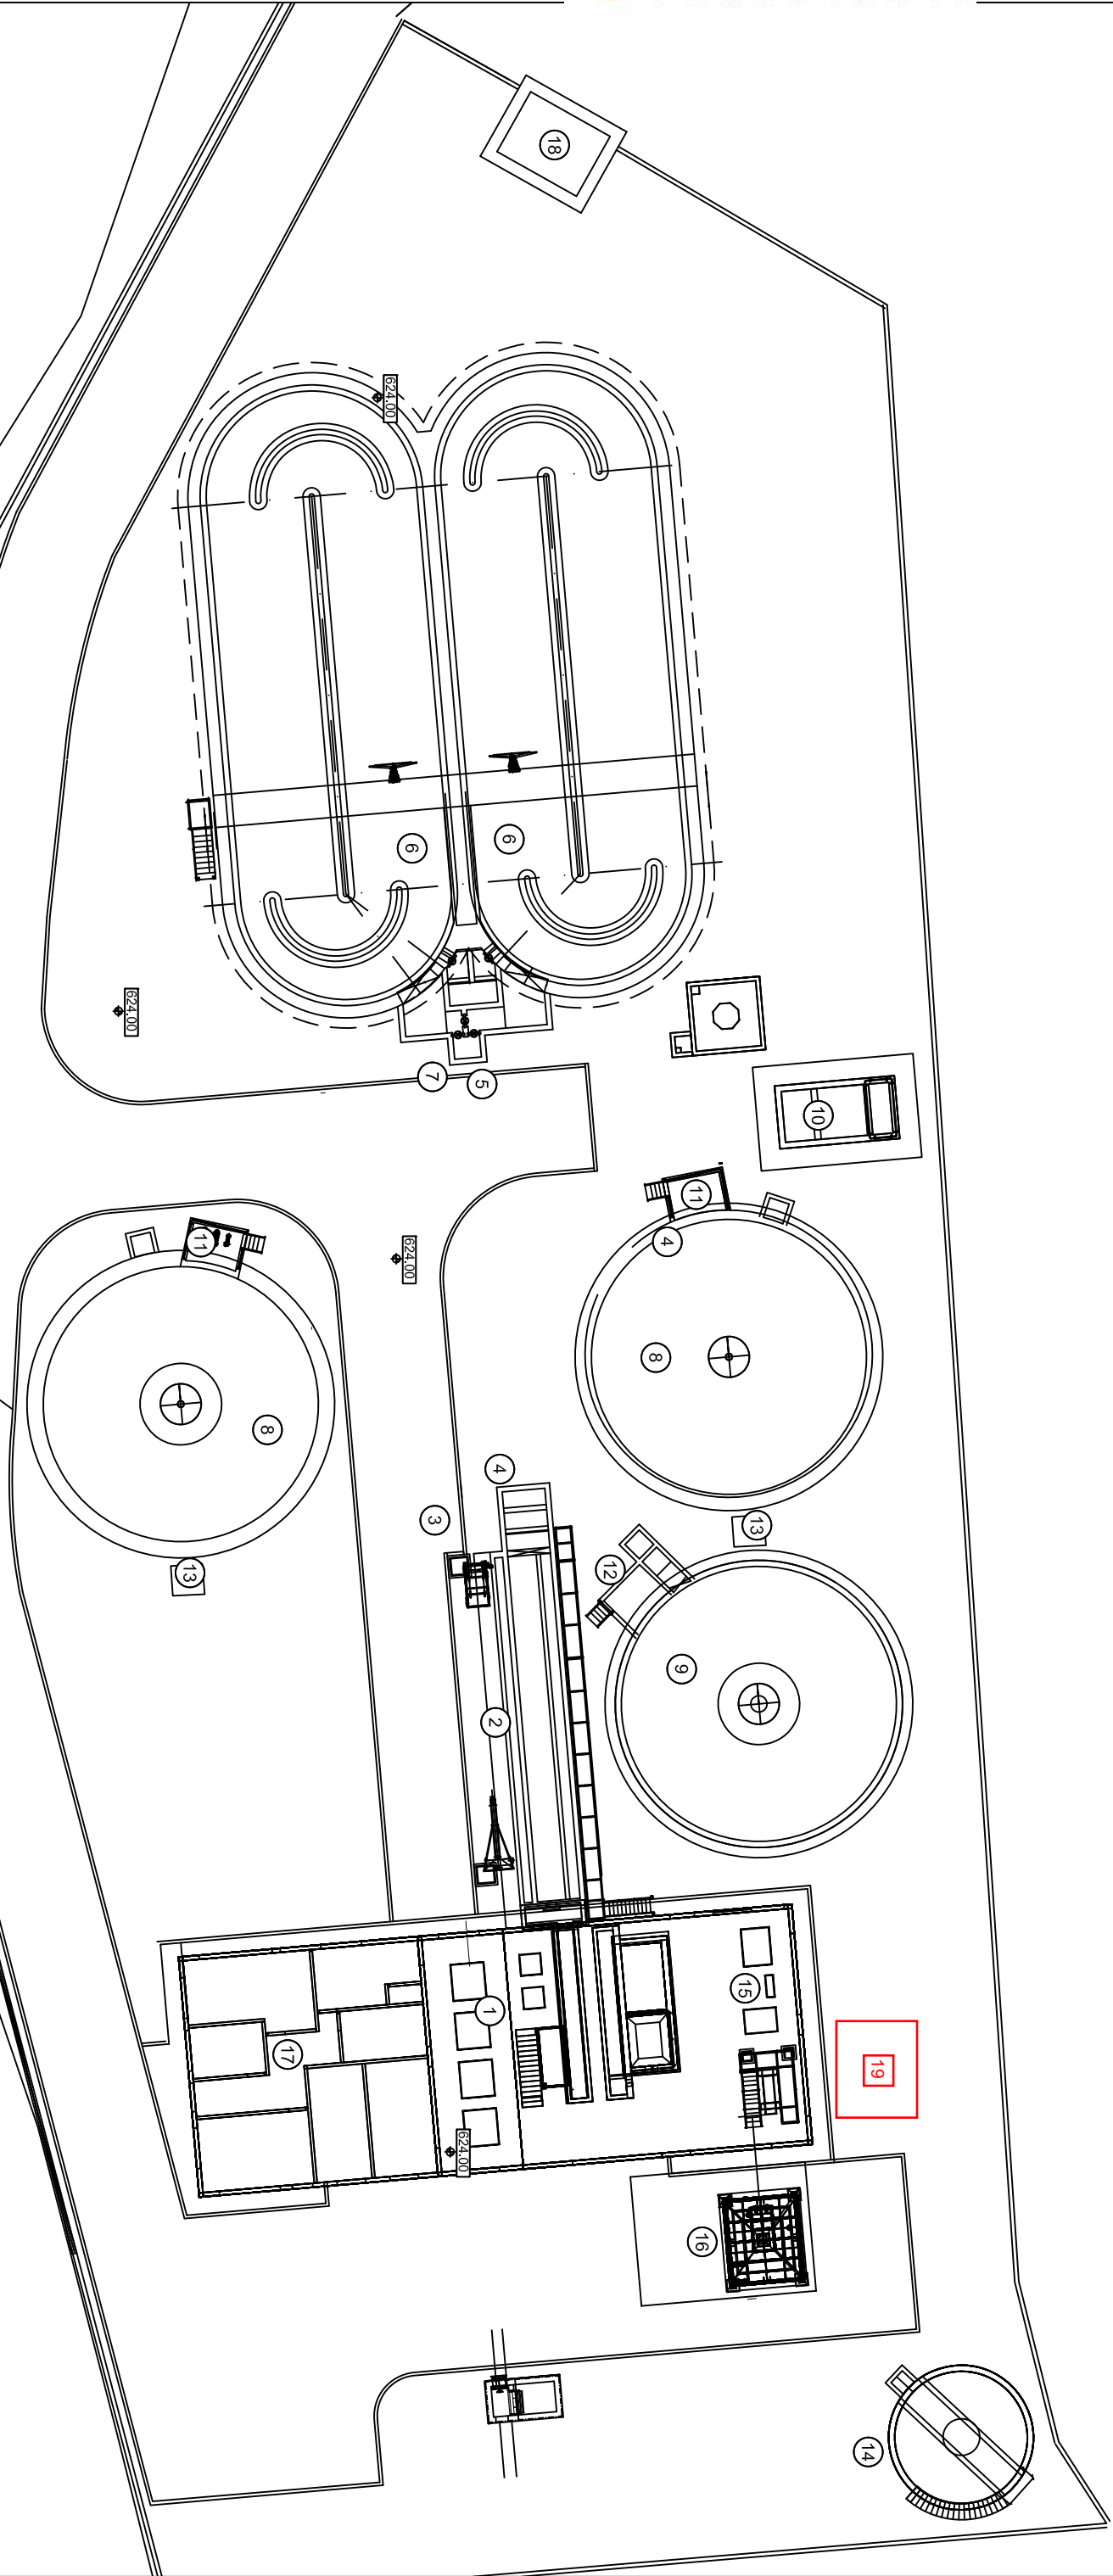

LEYENDA

- 1

EDIFICIO ZONA PROCESO .ZONA PRETRATAMIENTO

2

DESARENADOR-DESENGRASADOR

3

ARQUETA DE REGULACION

4

MEDIDOR DE CAUDAL

5

REPARTO A REACTOR BIOLÓGICO

6

REACTOR BIOLÓGICO

7

REPARTO A DECANTACIÓN SECUNDARIA

8

DECANTADOR-SECUNDARIO

9

TANQUE DE TORMENTAS-DECANTADOR

10

ARQUETA DE AGUA TRATADA

11

BOMBEO DE RECIRCULACION Y FANGOS EXCESO

12

BOMBEO VACIADO TANQUE Y RECIRCULACION

13

BOMBEO FLOTANTES

14

ESPESADOR DE FANGOS

15

EDIFICIO PROCESO. ZONA DESHIDRATACION

16

TOLVA DE FANGOS DESHIDRATADOS

17

EDIFICIO CONTROL

18

TRANSFORMADOR

19

DESODORIZACION