




EMPLAZAMIENTO




SITUACION

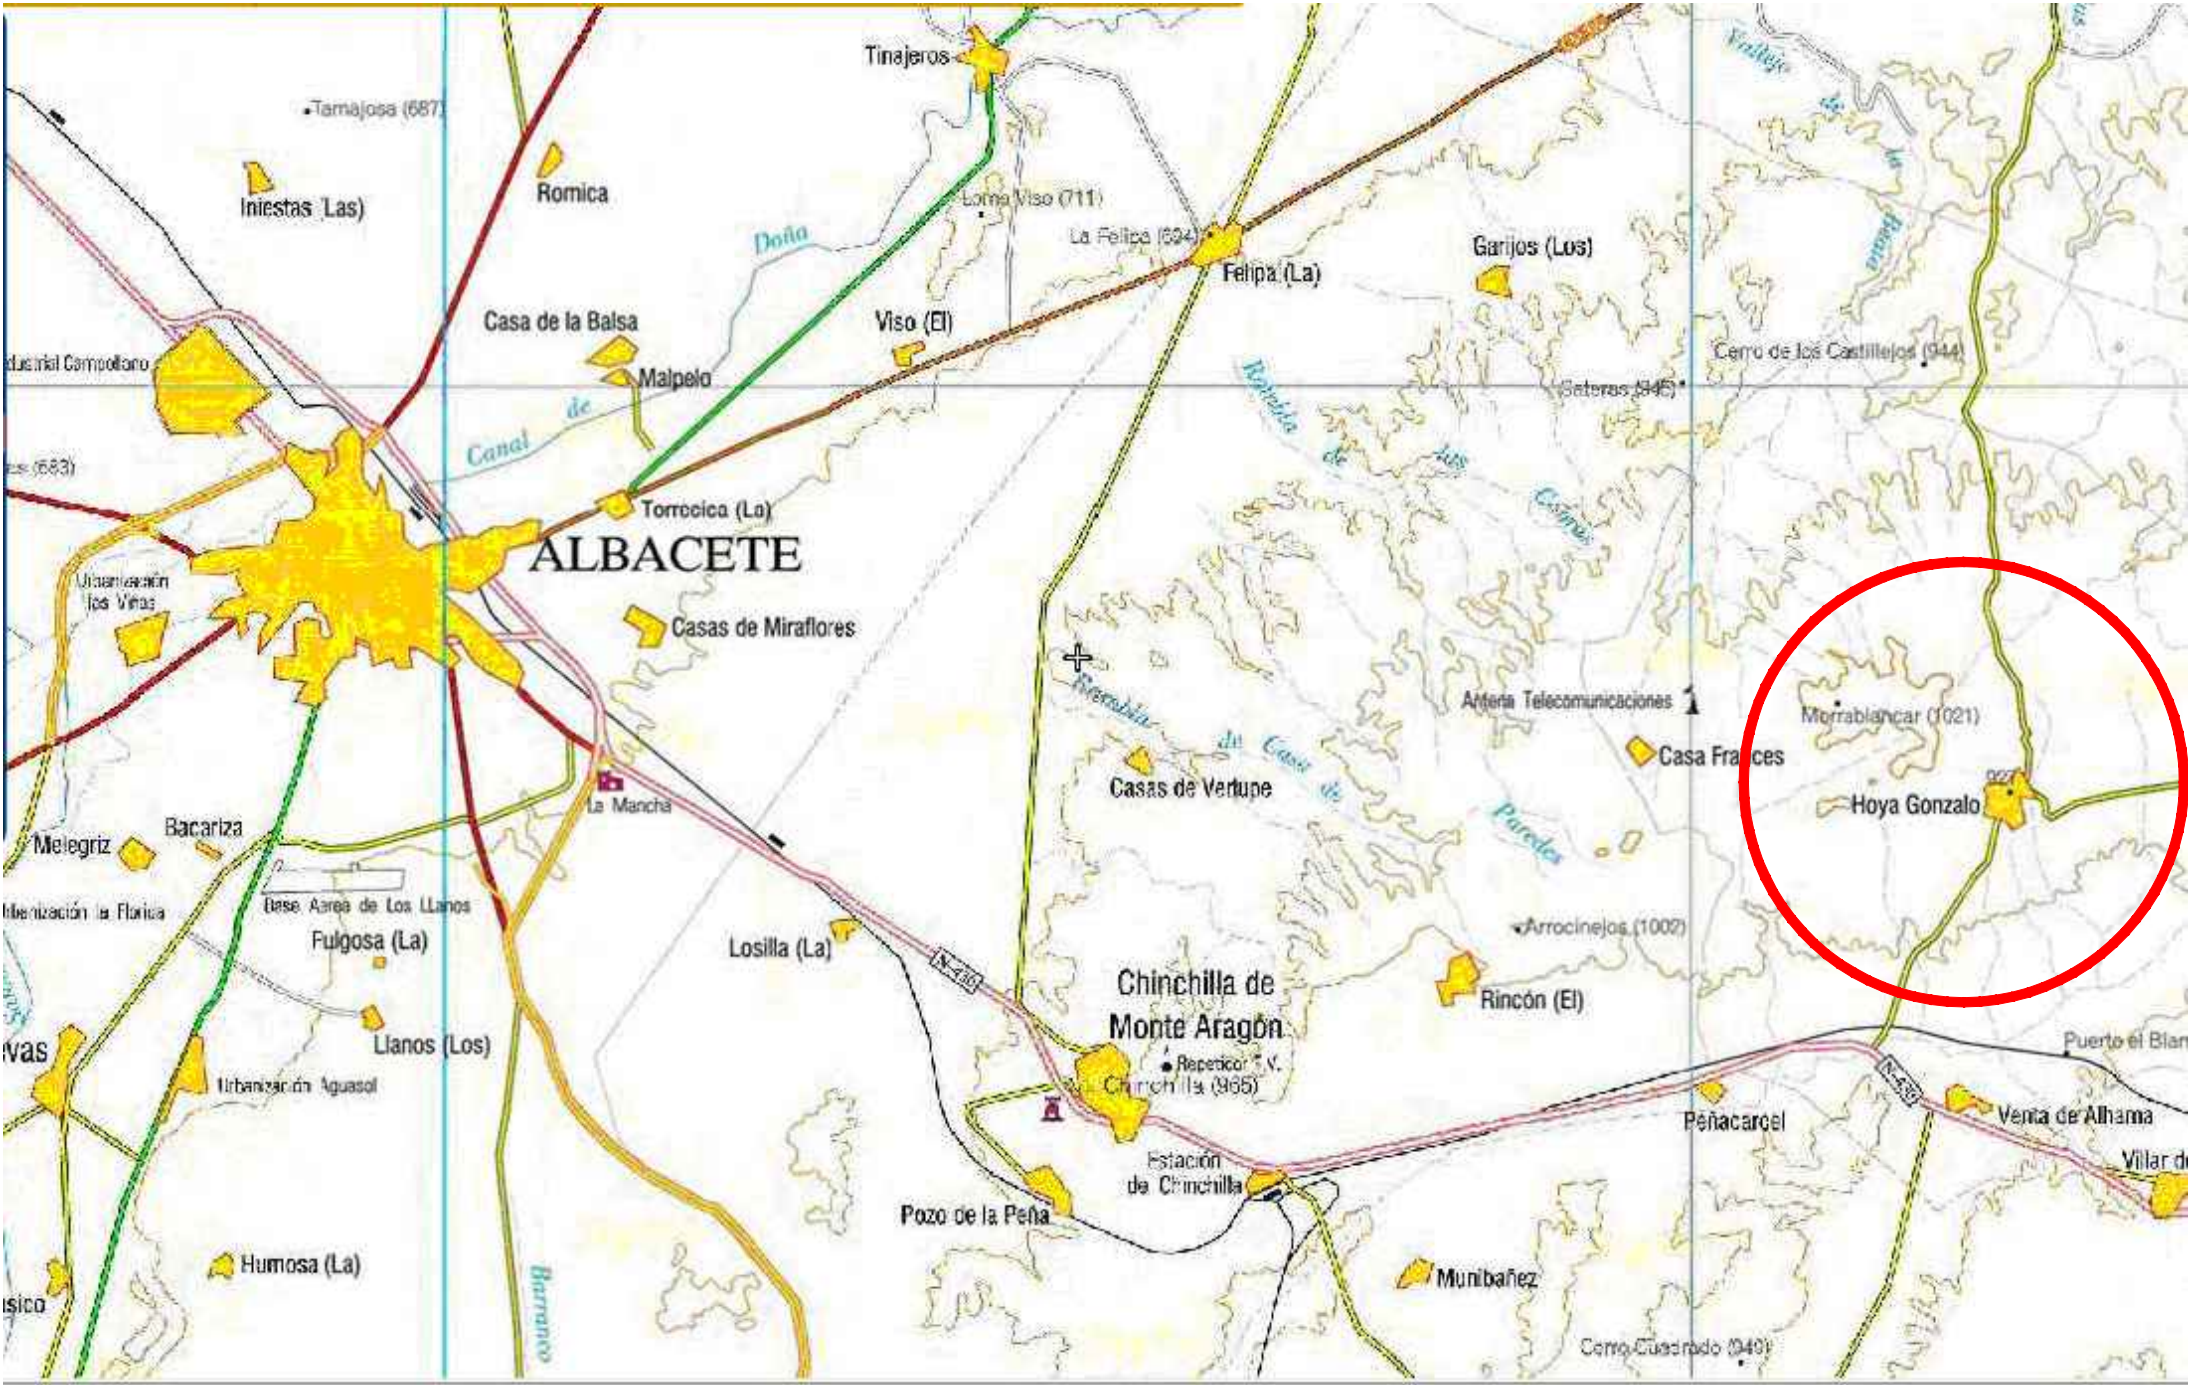


AS BUILT

		EL DIRECTOR DE LAS OBRAS: I.C.C.P.: MIGUEL ANGEL MORALEDA SANCHEZ Nº Colegiado: 11.346	CONFORME: EL CONTRATISTA I.C.C.P.: LUIS MIGUEL LOPEZ MIER Nº Colegiado: 13.625	PROYECTO CONSTRUCTIVO DEL MODIFICADO N°1 DE UNAS ESTACIONES DEPURADORAS DE AGUAS RESIDUALES EN HOYA GONZALO, POZO CAÑADA Y LA HERRERA (ALBACETE)	CLAVE:	ESCALA ORIGINAL DIN A-1 %	TÍTULO DE PLANO HOYA GONZALO SITUACION Y EMPLAZAMIENTO	NÚMERO DE PLANO IMP-00
					FECHA: DICIEMBRE 2017			HOJA 01 DE 01

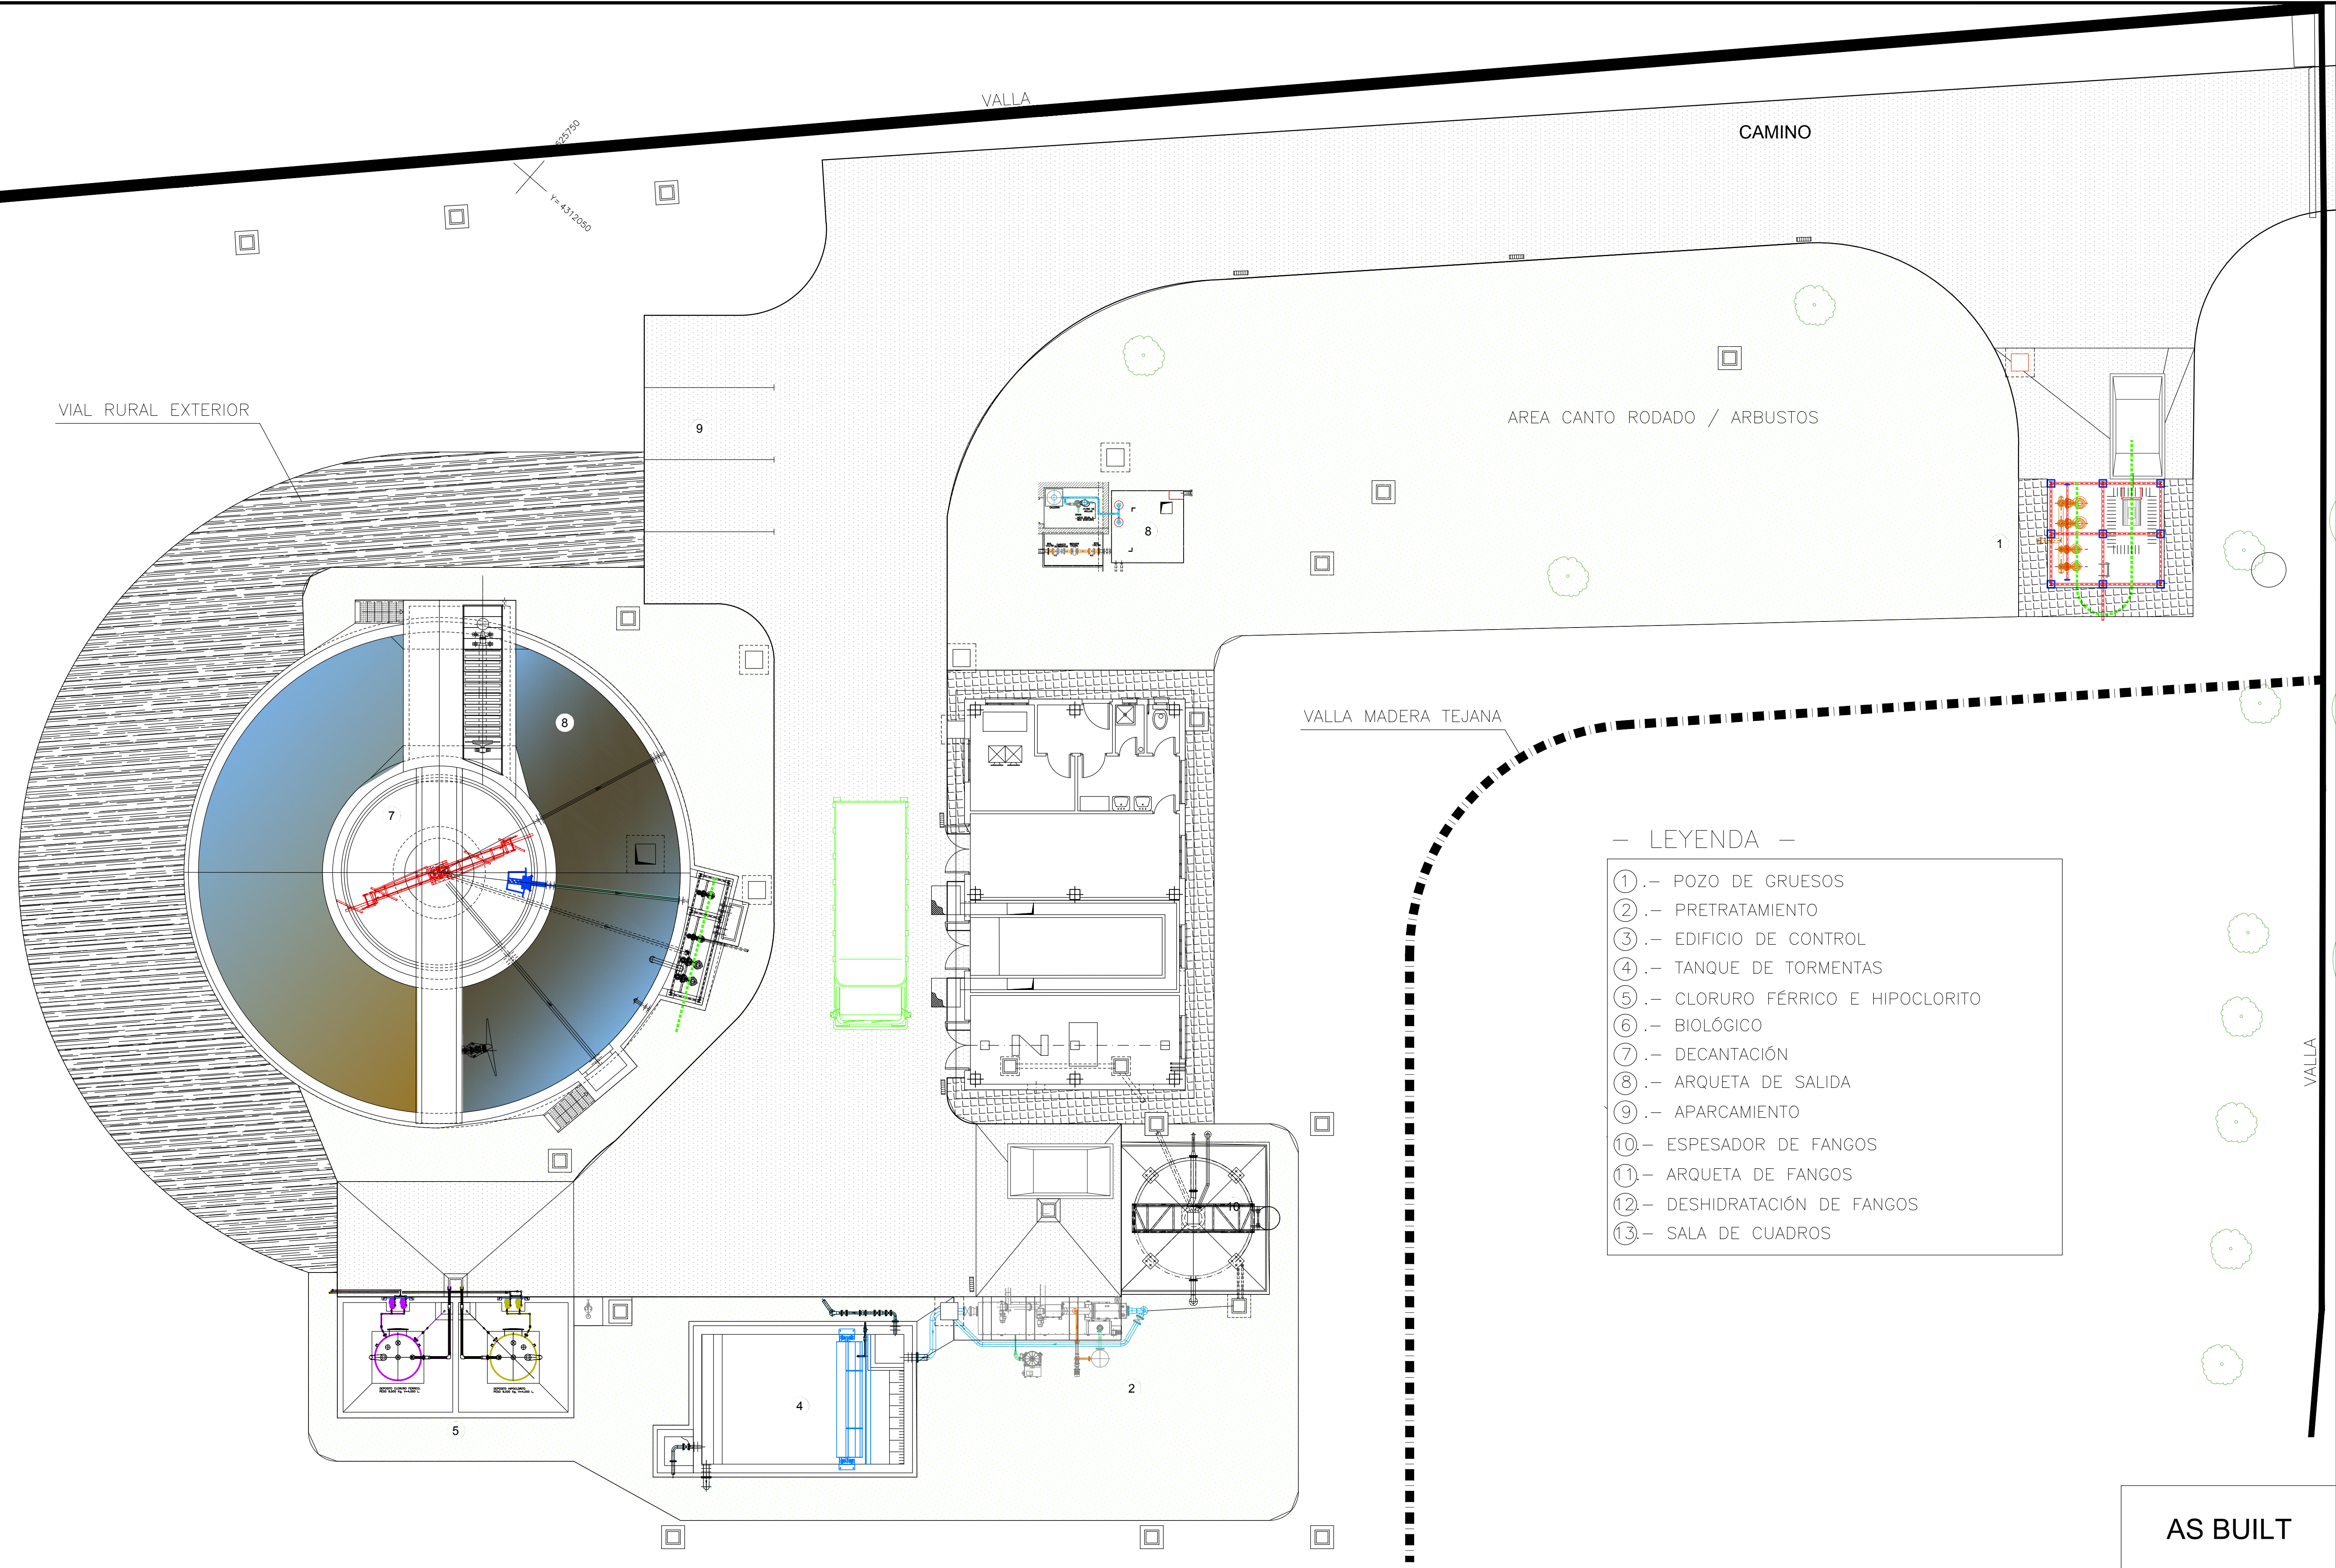


- LEYENDA —
- ①.- POZO DE GRUESOS
 - ②.- PRETRATAMIENTO
 - ③.- EDIFICIO DE CONTROL
 - ④.- TANQUE DE TORMENTAS
 - ⑤.- CLORURO FÉRRICO E HIPOCLORITO
 - ⑥.- BIOLÓGICO
 - ⑦.- DECANTACIÓN
 - ⑧.- ARQUETA DE SALIDA
 - ⑨.- APARCAMIENTO
 - ⑩.- ESPESADOR DE FANGOS
 - ⑪.- ARQUETA DE FANGOS
 - ⑫.- DESHIDRATACIÓN DE FANGOS
 - ⑬.- SALA DE CUADROS

AS BUILT

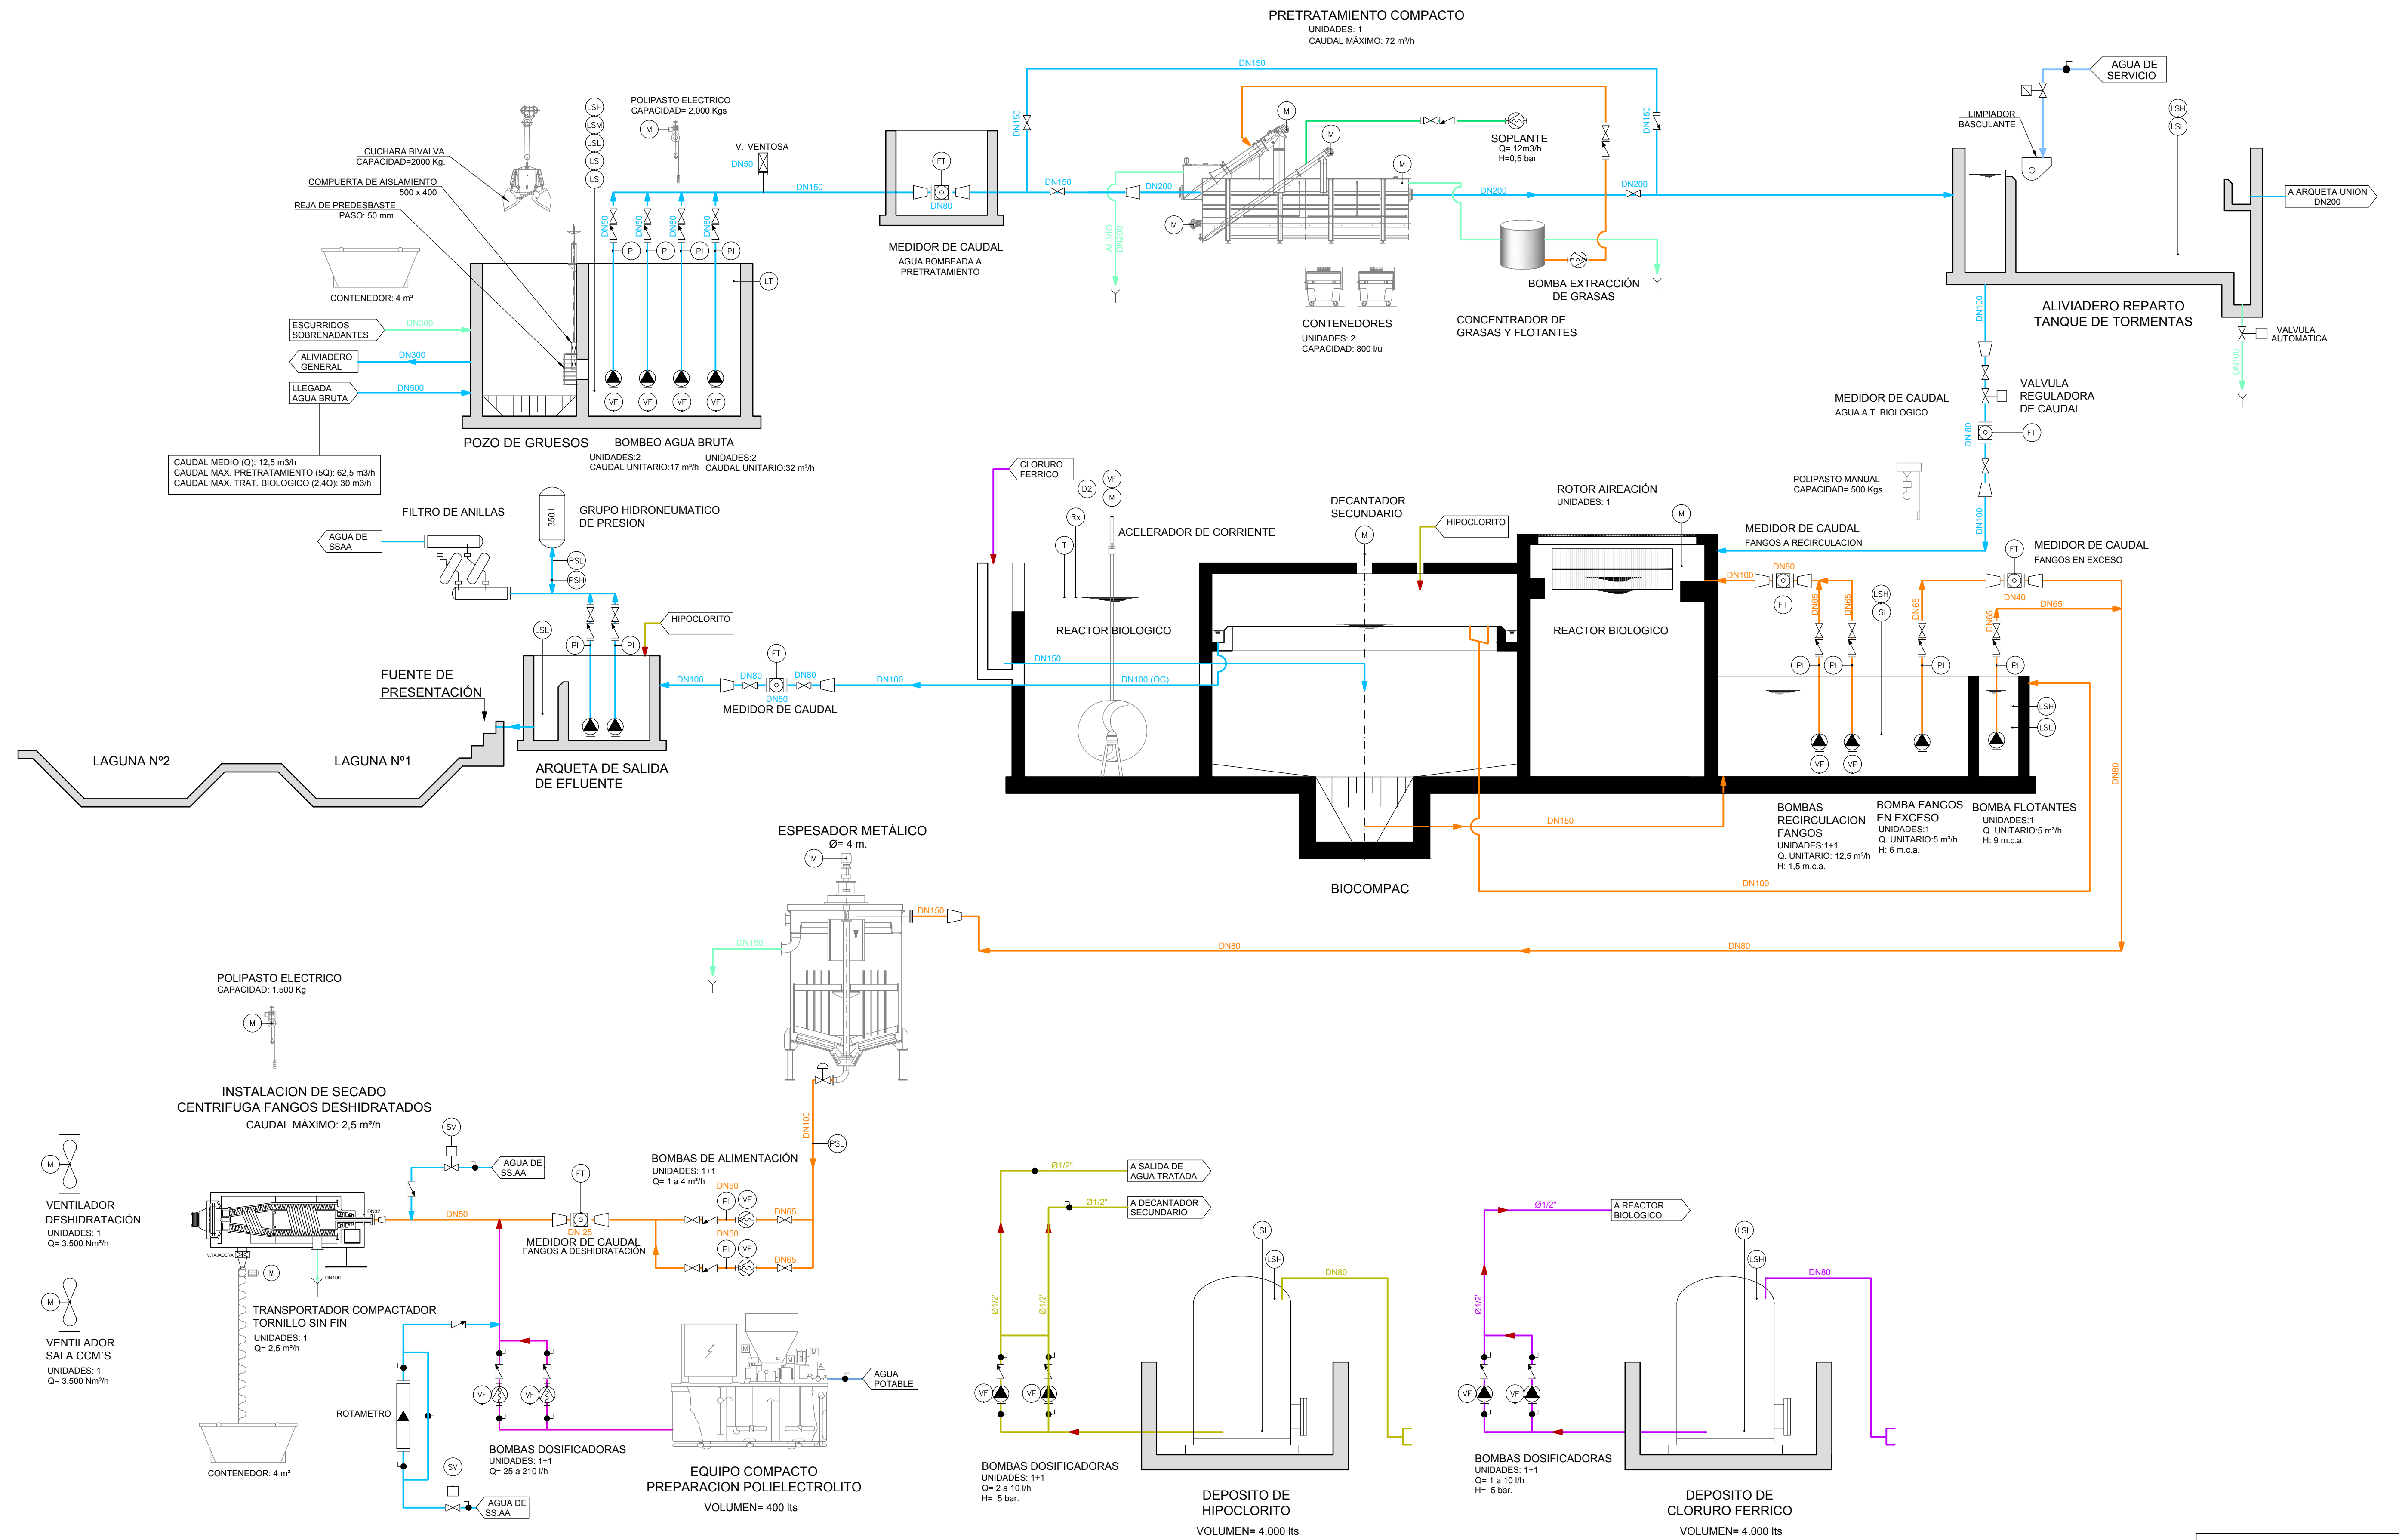

AS BUILT

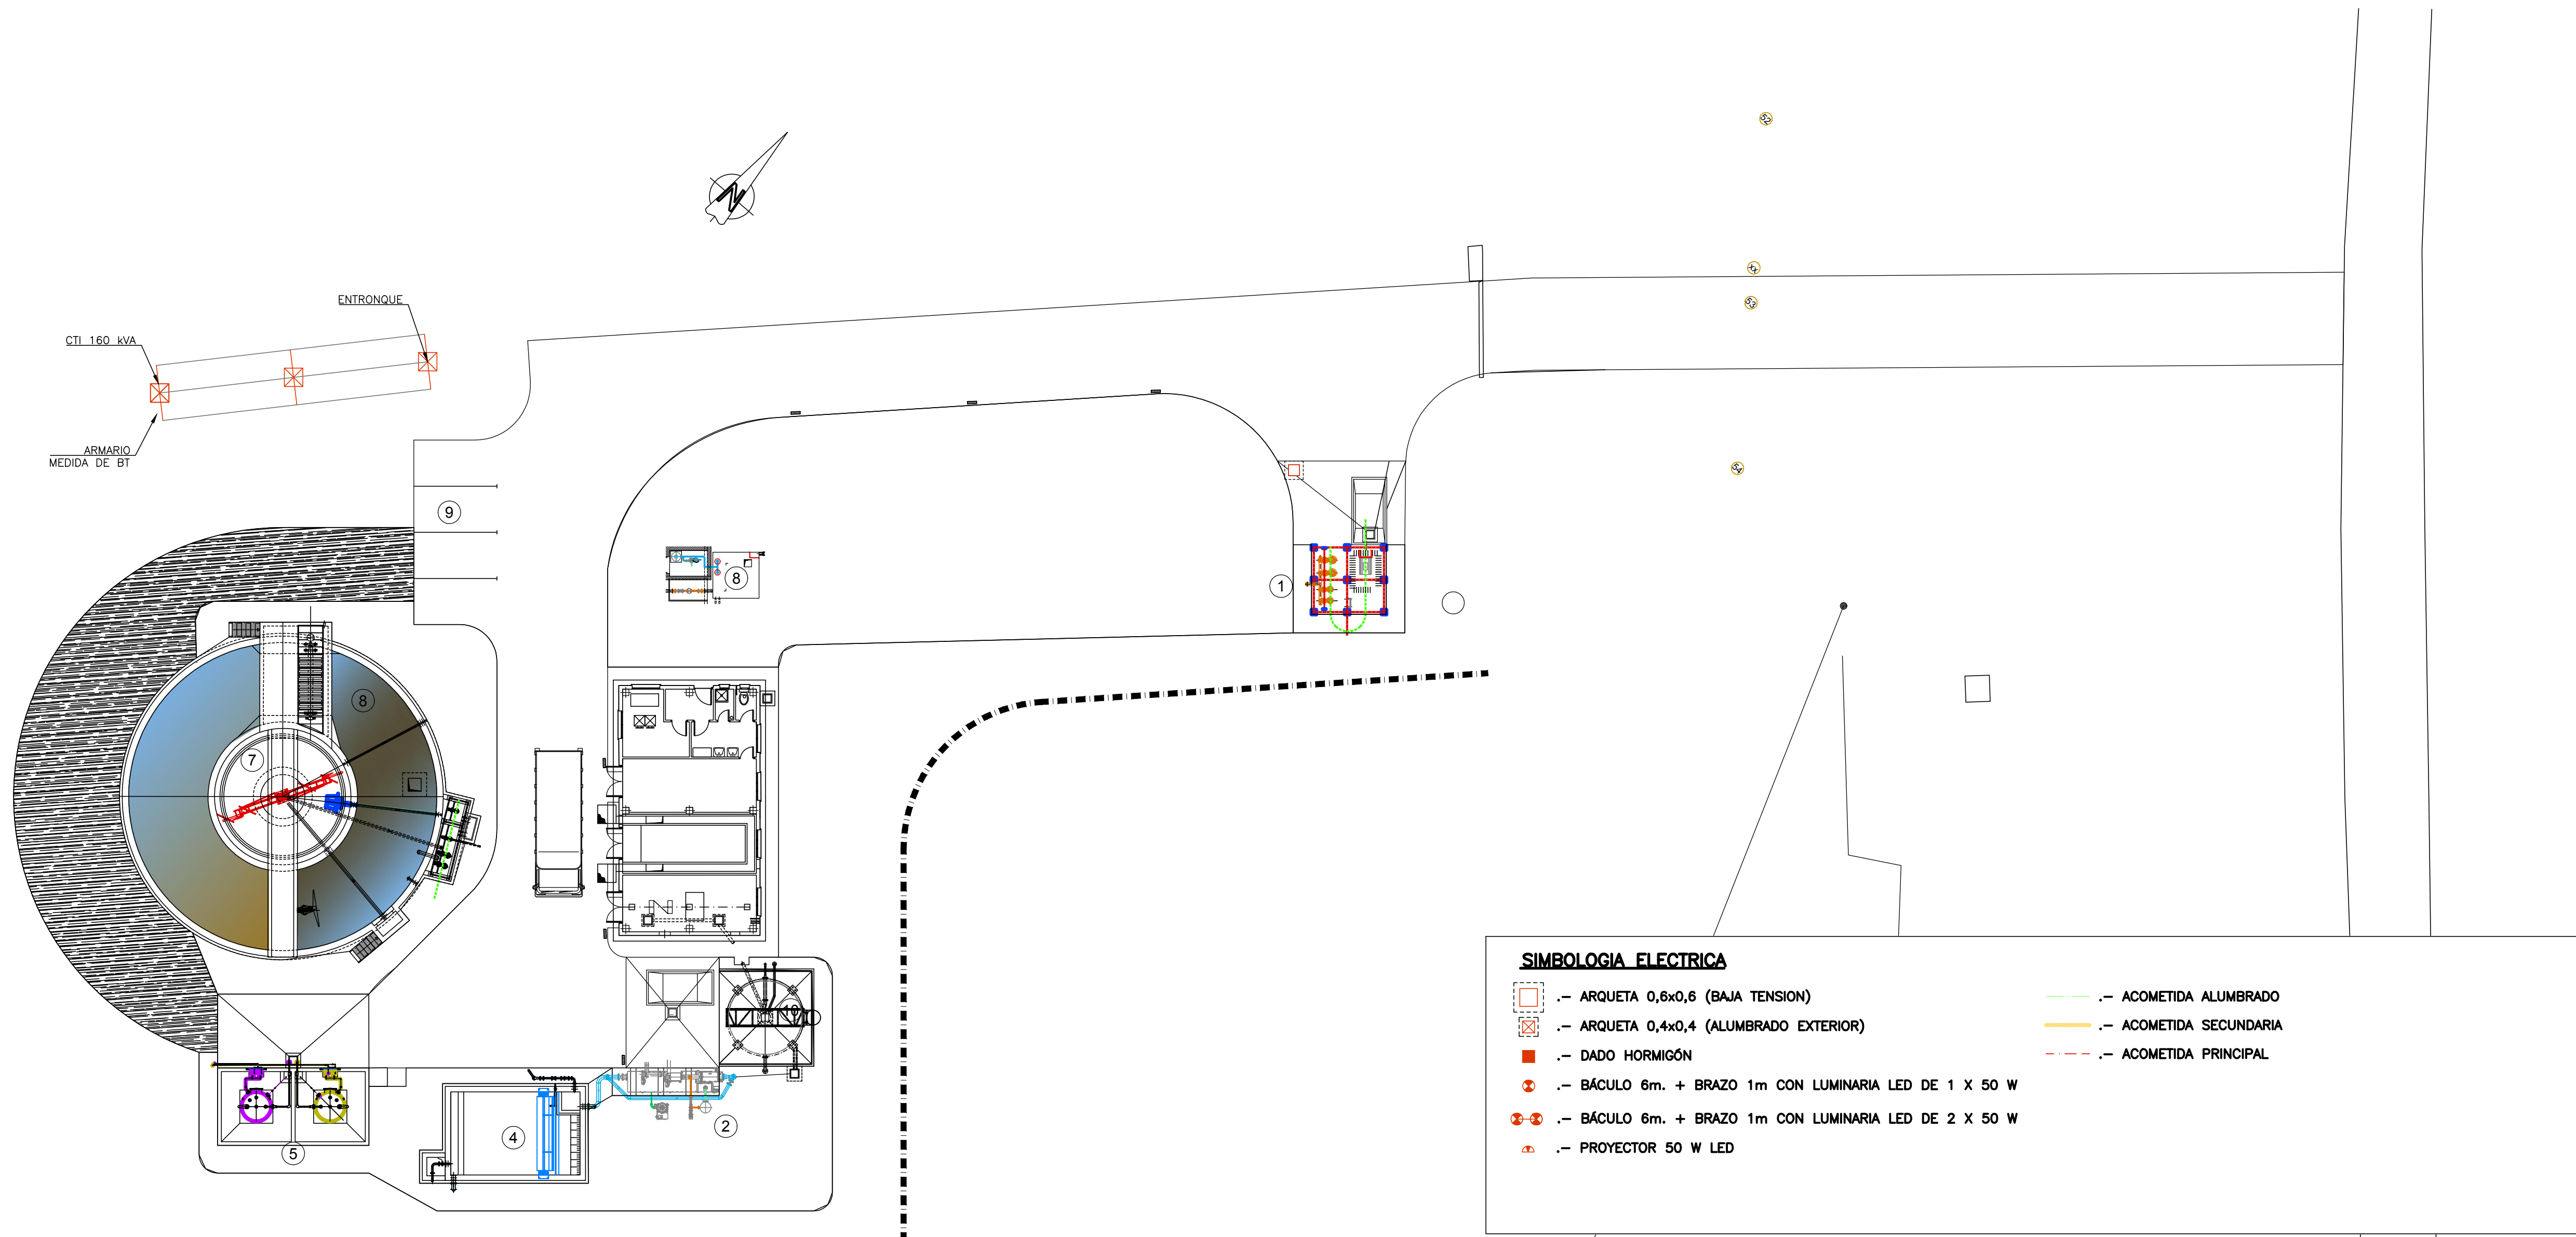

SIMBOLOGIA ELECTRICA

.- ARQUETA 0,6x0,6 (BAJA TENSION)

.- ARQUETA 0,4x0,4 (ALUMBRADO EXTERIOR)

.- DADO HORMIGÓN

.- BÁCULO 6m. + BRAZO 1m CON LUMINARIA LED DE 1 X 50 W

.- BÁCULO 6m. + BRAZO 1m CON LUMINARIA LED DE 2 X 50 W

.- PROYECTOR 50 W LED

.- ACOMETIDA ALUMBRADO

.- ACOMETIDA SECUNDARIA

.- ACOMETIDA PRINCIPAL

- LEYENDA —
- ①.- POZO DE GRUESOS
 - ②.- PRETRATAMIENTO Y ARQ. MEDIDA CAUDAL
 - ③.- EDIFICIO DE CONTROL
 - ④.- TANQUE DE TORMENTAS
 - ⑤.- CLORURO FÉRRICO E HIPOCLORITO
 - ⑥.- BIOLÓGICO
 - ⑦.- DECANTACIÓN
 - ⑧.- ARQUETA DE SALIDA
 - ⑨.- APARCAMIENTO
 - ⑩.- ESPESADOR DE FANGOS
 - ⑪.- ARQUETA DE FANGOS
 - ⑫.- DESHIDRATACIÓN DE FANGOS
 - ⑬.- SALA DE CUADROS

AS BUILT