

AS BUILT



EL DIRECTOR DE LAS OBRAS:
I.C.C.P.: MIGUEL ANGEL MORALEDA SANCHEZ
Nº Colegiado: 11.346

CONFORME:
EL CONTRATISTA
I.C.C.P.: LUIS MIGUEL LOPEZ MIER
Nº Colegiado: 13.625

PROYECTO CONSTRUCTIVO DEL MODIFICADO Nº1 DE UNAS
ESTACIONES DEPURADORAS DE AGUAS RESIDUALES EN HOYA
GONZALO, POZO CAÑADA Y LA HERRERA (ALBACETE)

CLAVE:
FECHA:
DICIEMBRE 2017


ESCALA ORIGINAL DIN A-1
1/175

TÍTULO DEL PLANO POZO CAÑADA
IMPLANTACION GENERAL

NÚMERO DE PLANO
IMP-01
HOJA
01 DE 01




- LEYENDA
- AGLOMERADO ASFÁLTICO
 - DOBLE TRATAMIENTO SUPERFICIAL

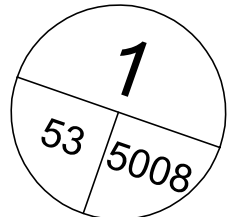


- LEYENDA —
- 1.- POZO DE GRUESOS
 - 2.- MEDIDOR DE CAUDAL
 - 3.- PRETRATAMIENTO
 - 4.- APARCAMIENTO
 - 5.- TANQUE DE TORMENTAS
 - 6.- MEDIDOR DE CAUDAL
 - 7.- BIOLÓGICO
 - 8.- DECANTACION
 - 9.- CASETA DE TRANSFORMACIÓN
 - 10.- ARQUETA DE SALIDA
 - 11.- ESPESADOR DE FANGOS
 - 12.- ARQUETA DE FANGOS
 - 13.- DESHIDRATACIÓN DE FANGOS
 - 14.- SALA DE CUADROS (PRINCIPAL)
 - 15.- DEPOSITOS DE CLORURO FERRICO E HIPOCLORITO
 - 16.- BOMBEO DE FLOTANTES
 - 17.- EDIFICIO DE PROCESO
 - 18.- CASETA DE TRANSFORMACIÓN
 - 19.- FUENTE DE PRESENTACIÓN
 - 20.- CCM1


AS BUILT

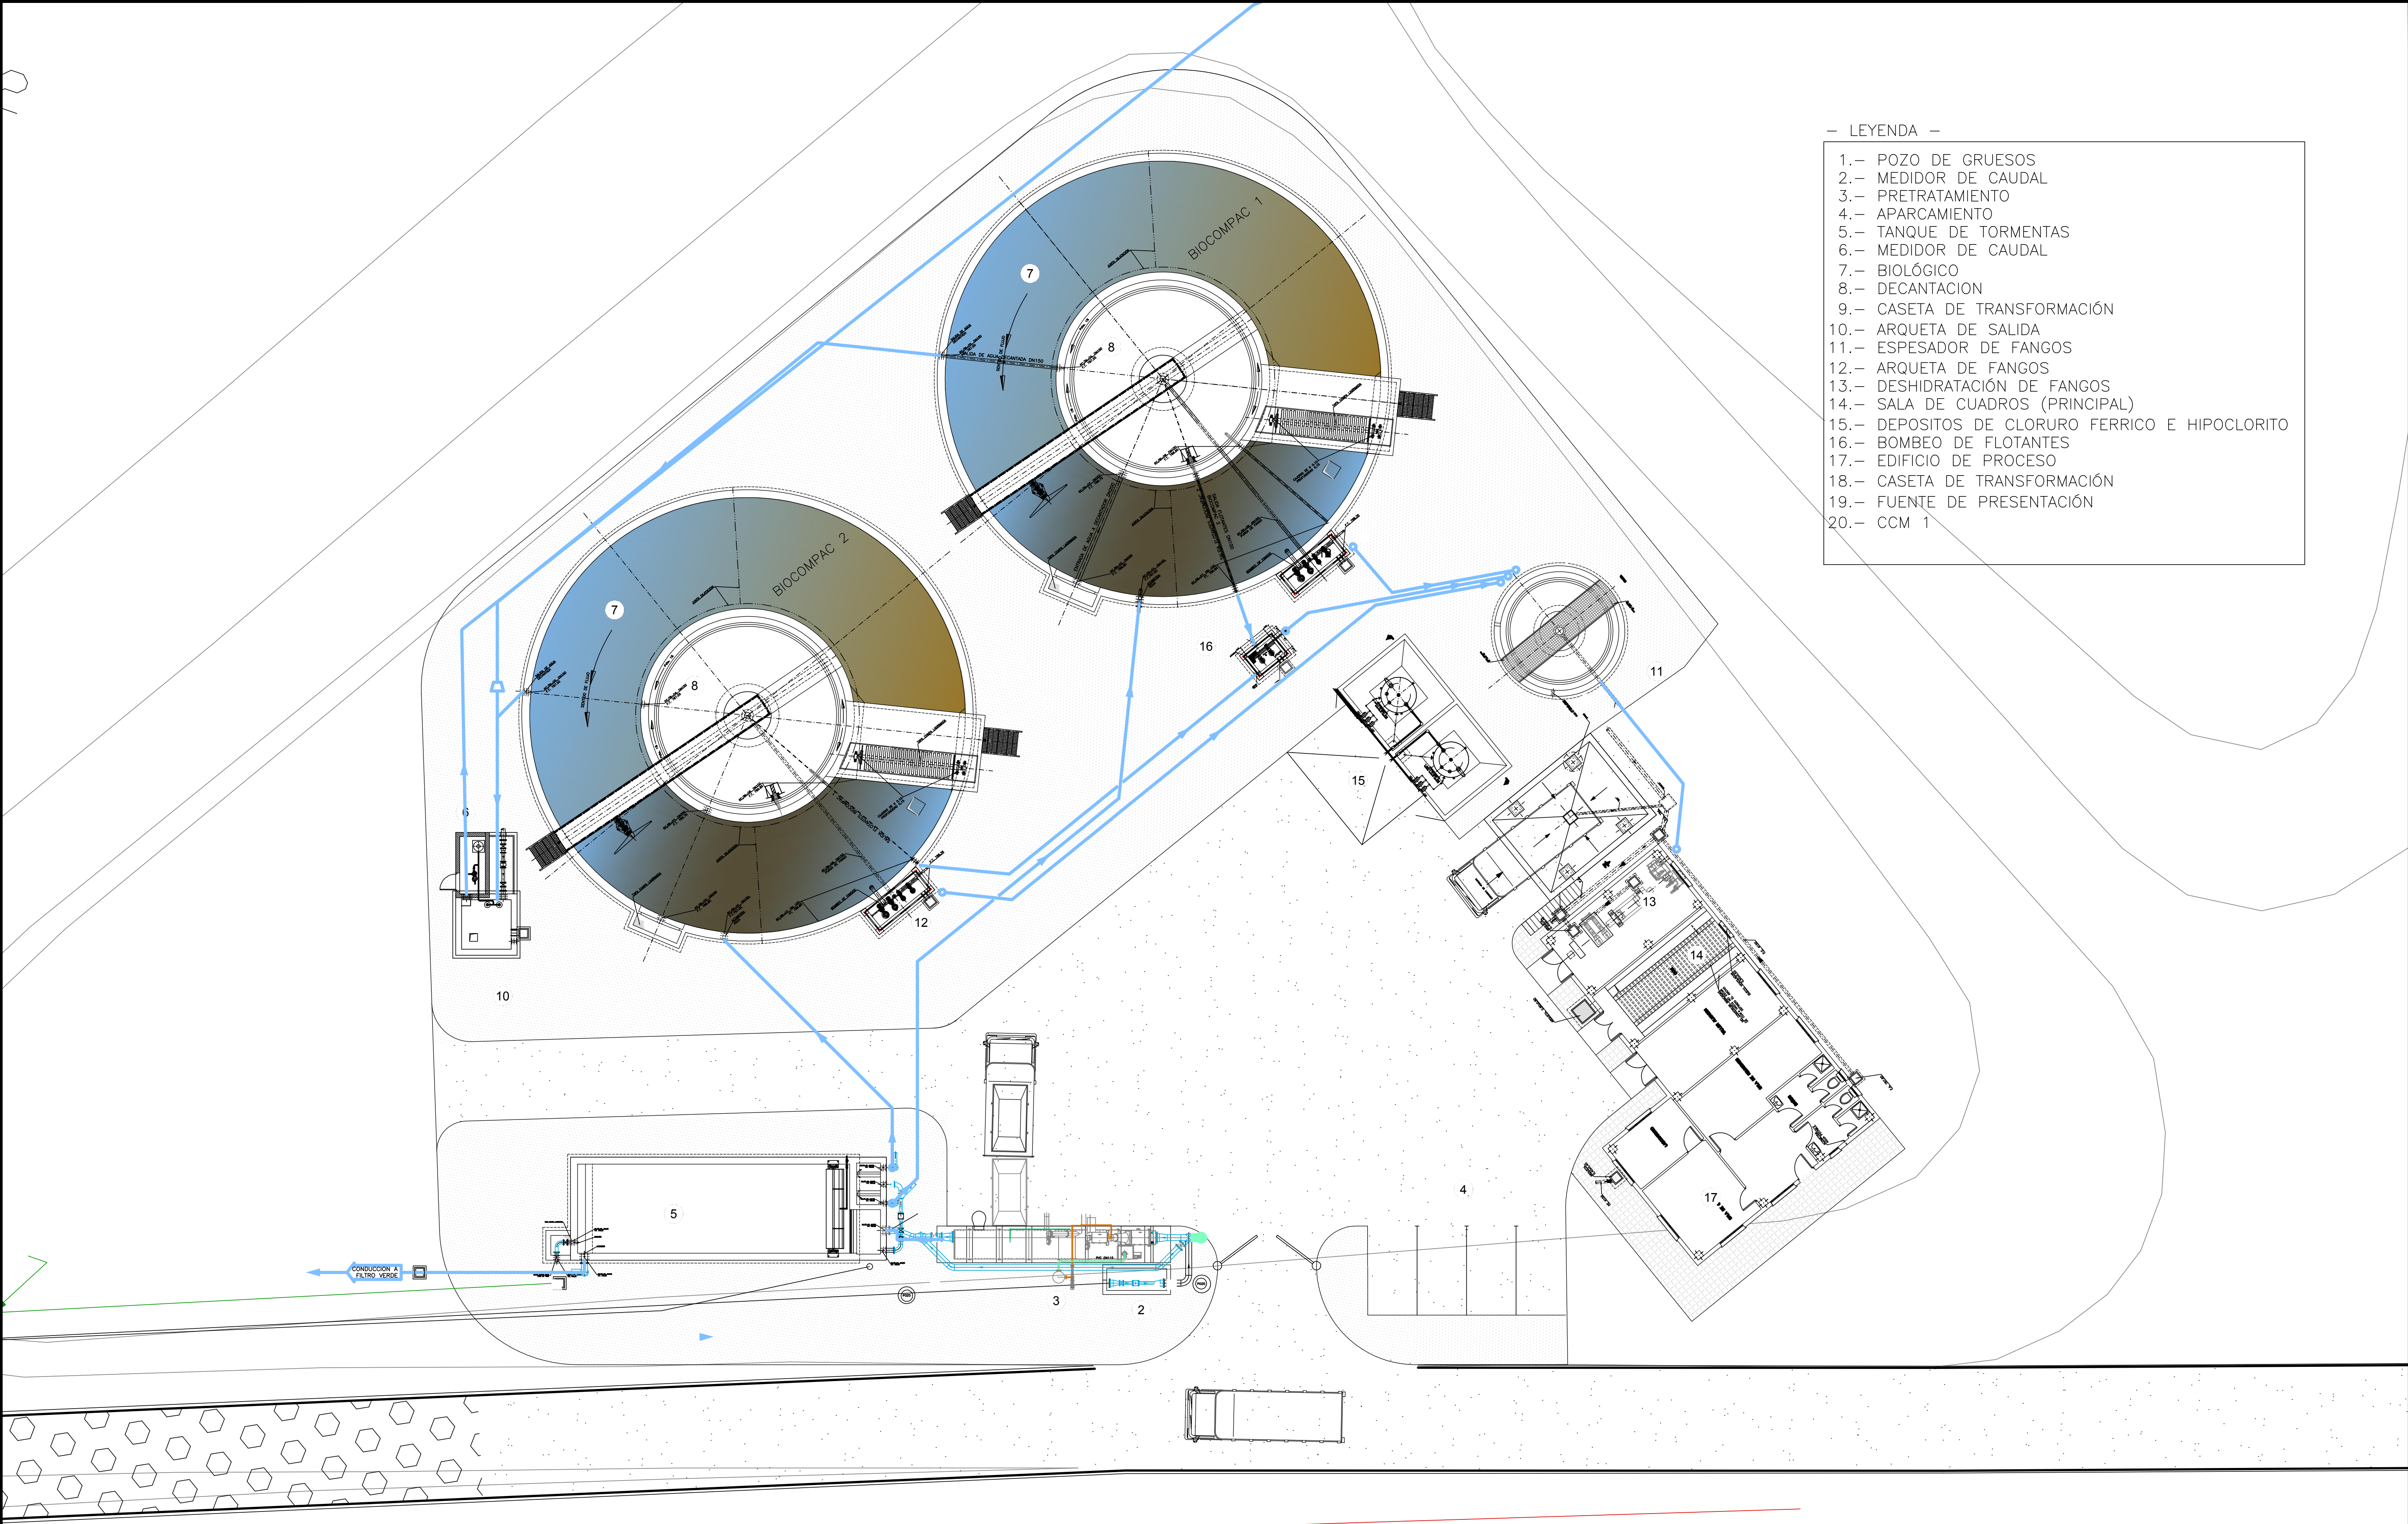


- LEYENDA —
- 1.— POZO DE GRUESOS
 - 2.— MEDIDOR DE CAUDAL
 - 3.— PRETRATAMIENTO
 - 4.— APARCAMIENTO
 - 5.— TANQUE DE TORMENTAS
 - 6.— MEDIDOR DE CAUDAL
 - 7.— BIOLÓGICO
 - 8.— DECANTACION
 - 9.— CASETA DE TRANSFORMACIÓN
 - 10.— ARQUETA DE SALIDA
 - 11.— ESPESADOR DE FANGOS
 - 12.— ARQUETA DE FANGOS
 - 13.— DESHIDRATACIÓN DE FANGOS
 - 14.— SALA DE CUADROS (PRINCIPAL)
 - 15.— DEPOSITOS DE CLORURO FERRICO E HIPOCLORITO
 - 16.— BOMBEO DE FLOTANTES
 - 17.— EDIFICIO DE PROCESO
 - 18.— CASETA DE TRANSFORMACIÓN
 - 19.— FUENTE DE PRESENTACIÓN
 - 20.— CCM 1

AS BUILT

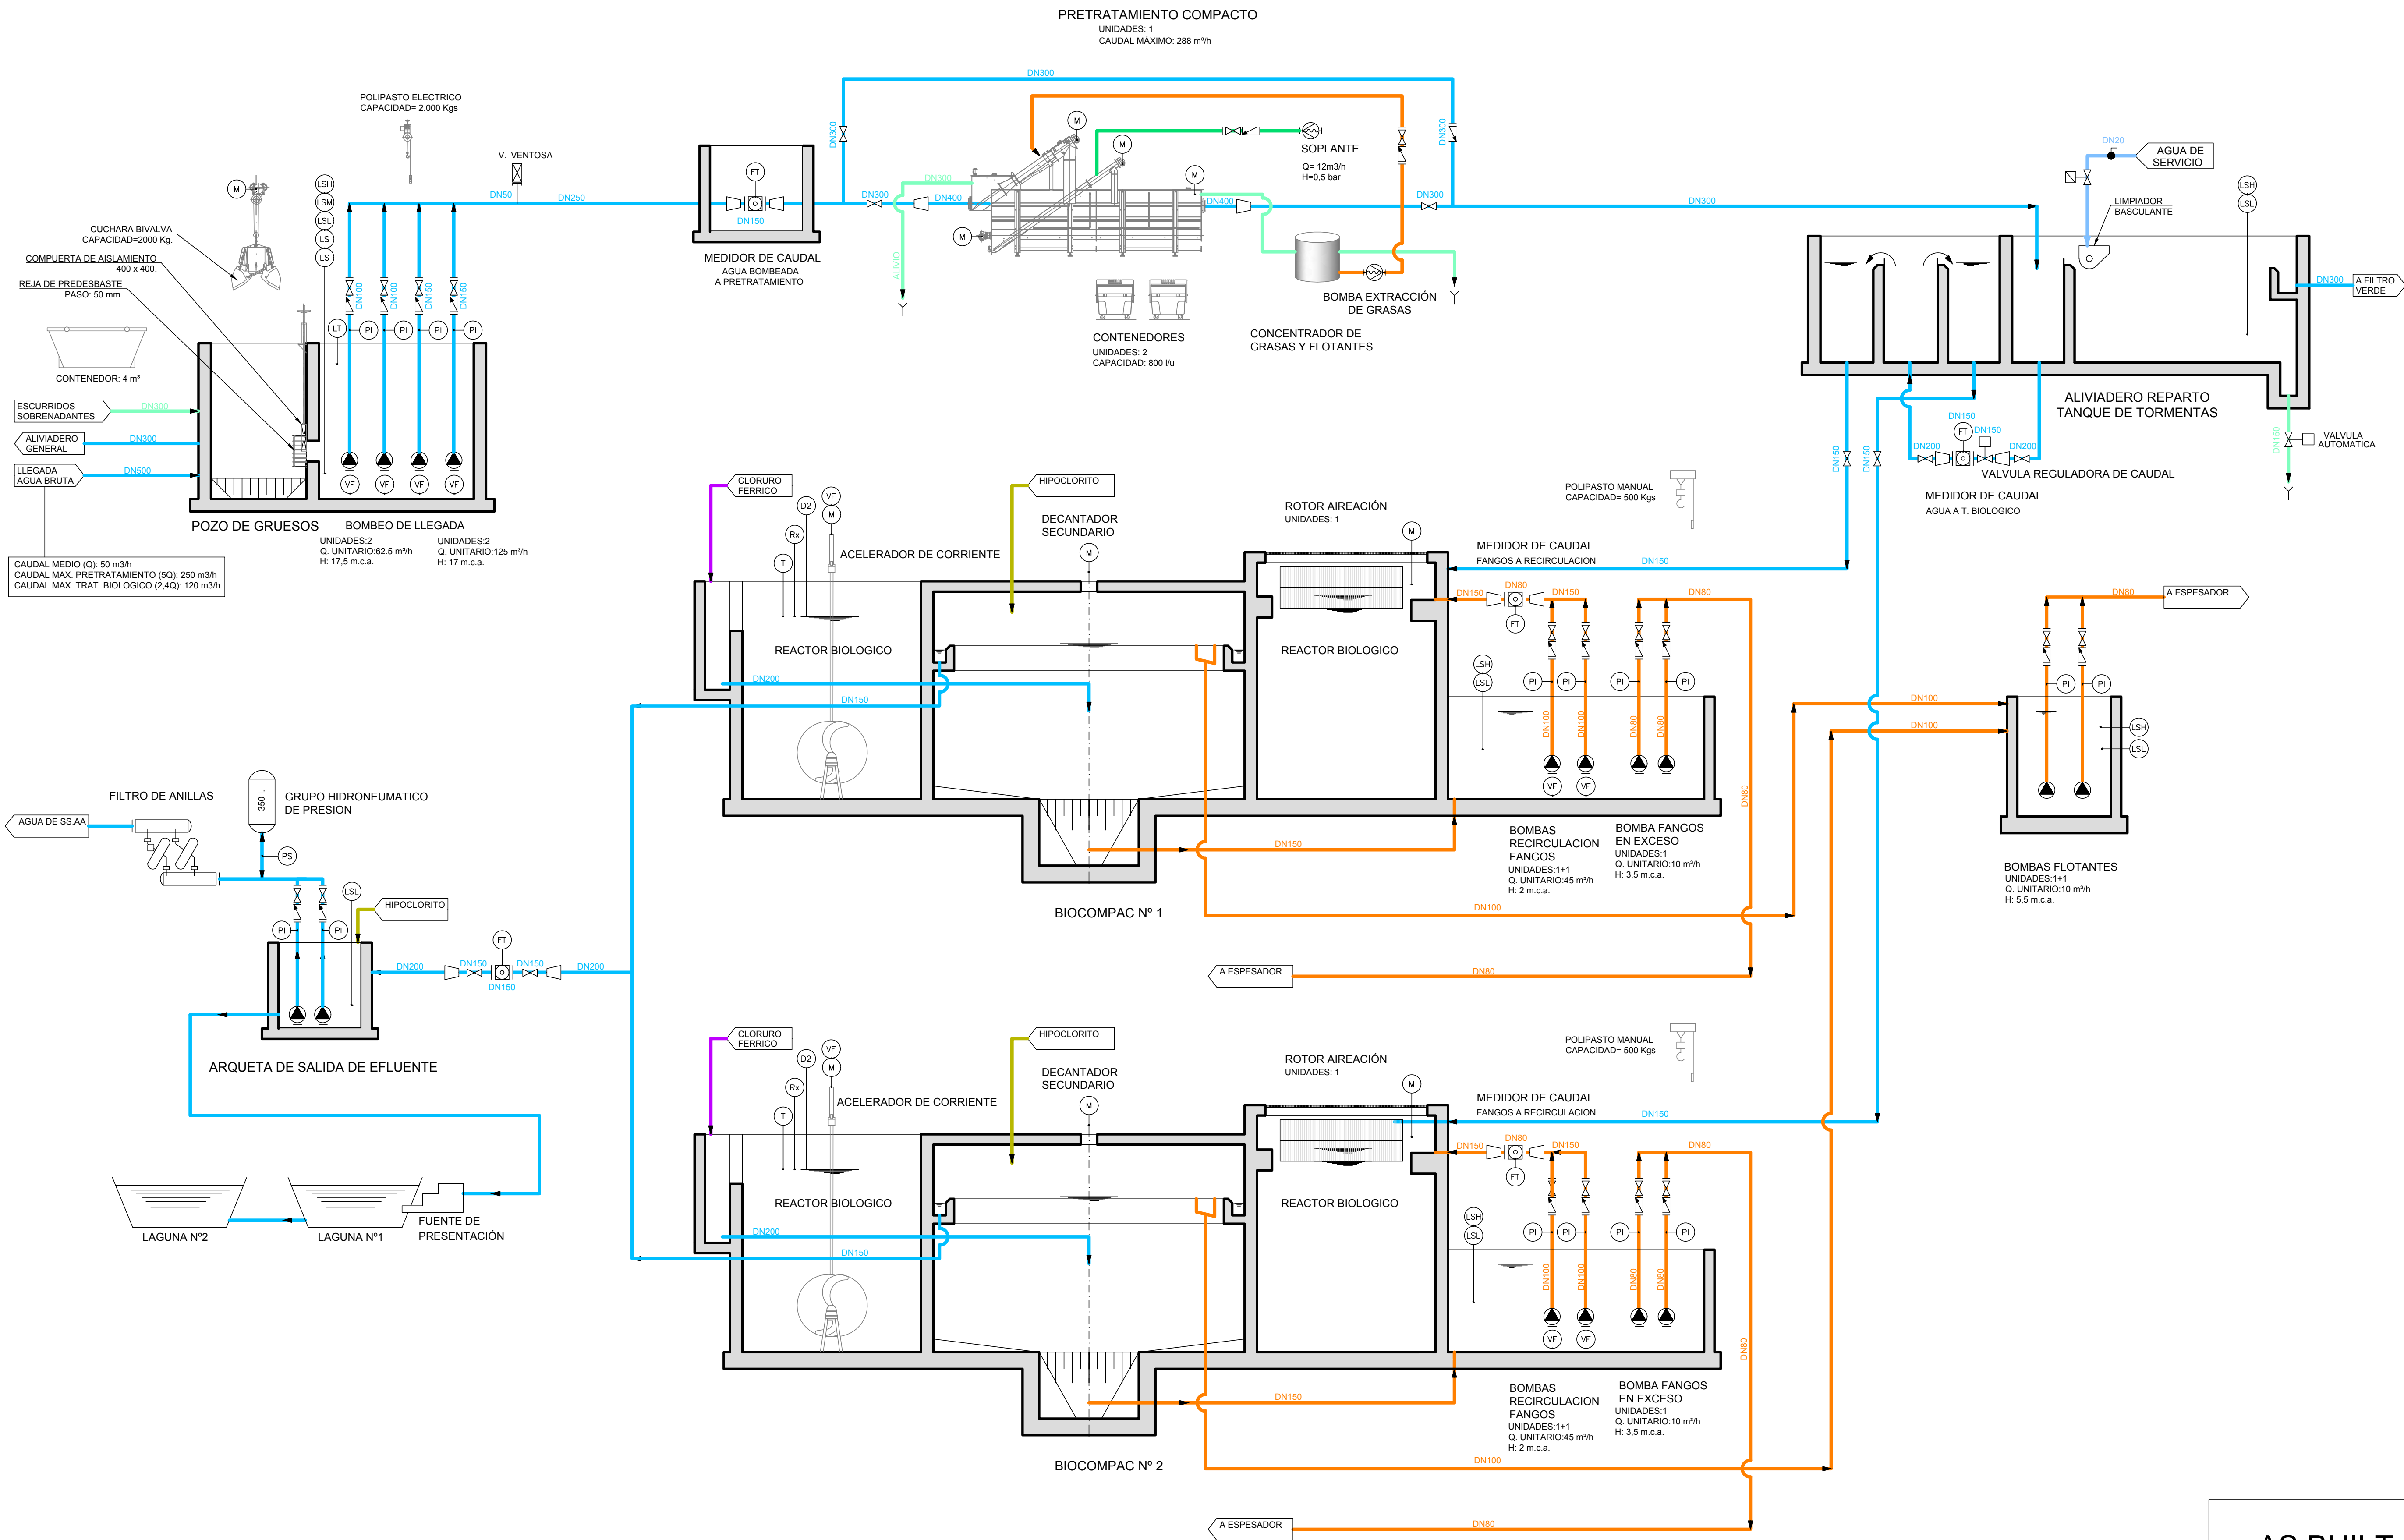

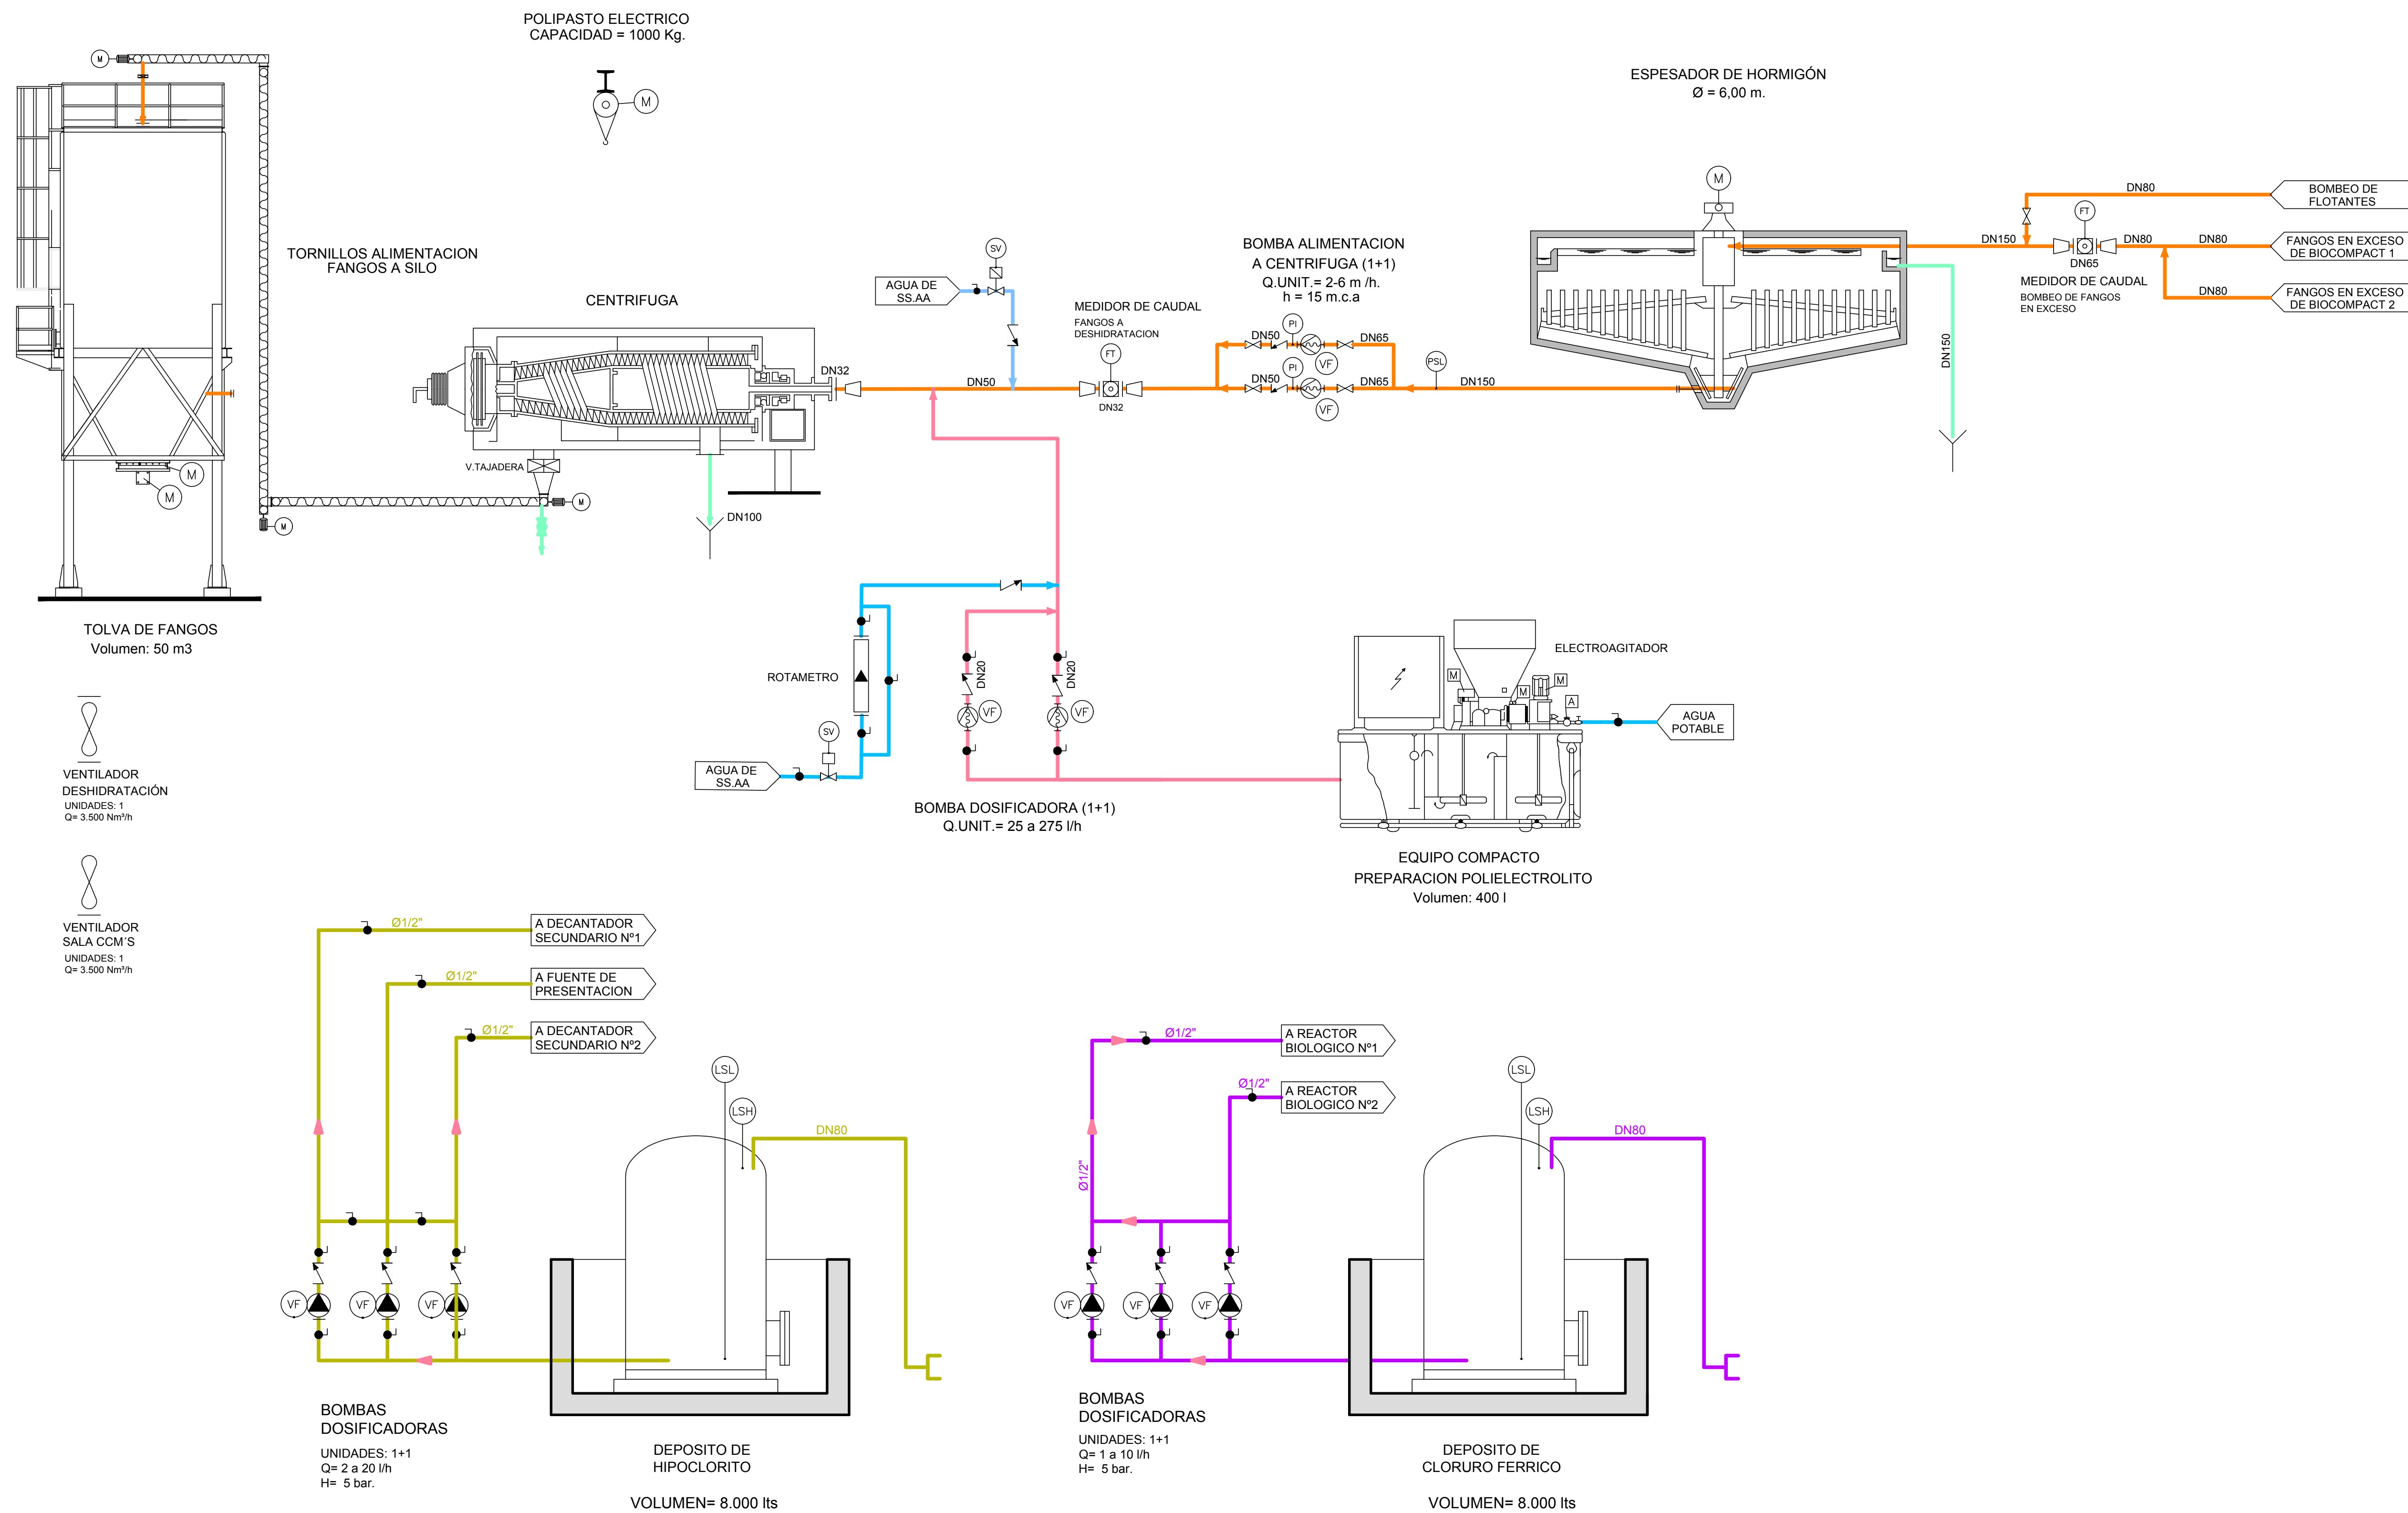


AS BUILT

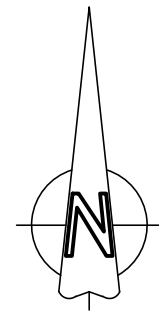

— LEYENDA —



- 1.- POZO DE GRUESOS
- 2.- MEDIDOR DE CAUDAL
- 3.- PRETRATAMIENTO
- 4.- APARCAMIENTO
- 5.- TANQUE DE TORMENTAS
- 6.- MEDIDOR DE CAUDAL
- 7.- BIOLÓGICO
- 8.- DECANTACION
- 9.- CASETA DE TRANSFORMACIÓN
- 10.- FUENTE DE PRESENTACIÓN
- 11.- ESPESADOR DE FANGOS
- 12.- ARQUETA DE FANGOS
- 13.- DESHIDRATACIÓN DE FANGOS
- 14.- SALA DE CUADROS
- 15.- DEPOSITOS DE CLORURO FERRICO E HIPOCLORITO
- 16.- BOMBEO DE FLOTANTES
- 17.- EDIFICIO DE CONTROL Y EXPLOTACION
- 18.- CASETA DE TRANSFORMACIÓN

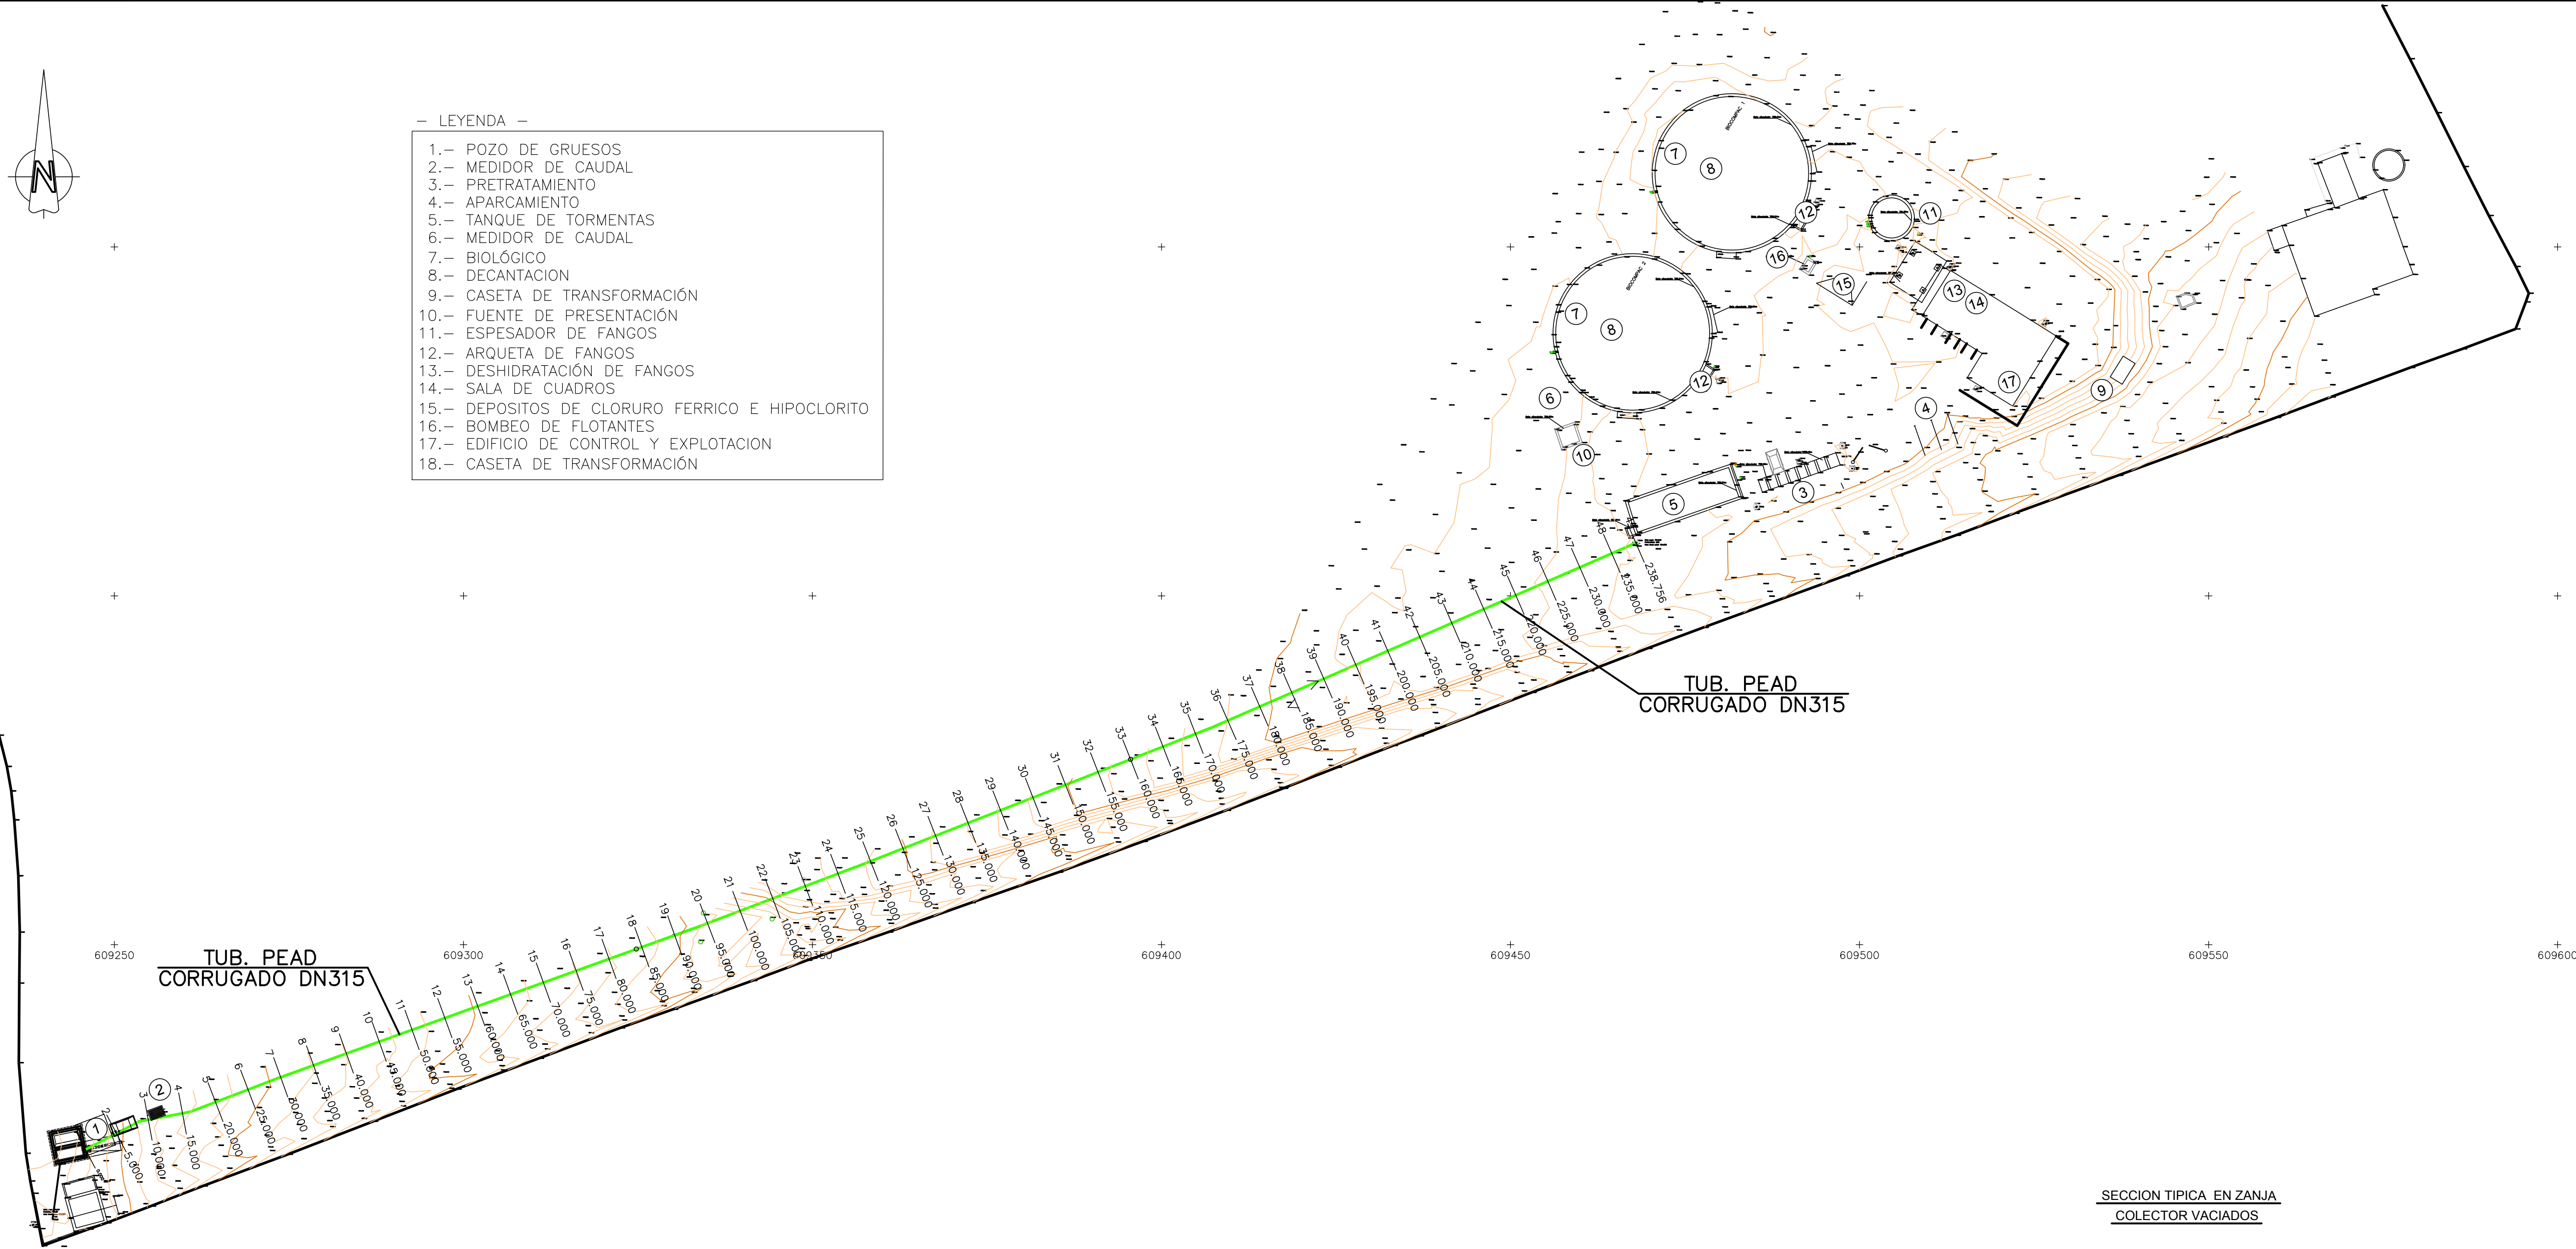


TUB. PEAD
CORRUGADO DN315

TUB. PEAD
CORRUGADO DN315



SECCION TIPICA EN ZANJA
COLECTOR VACIADOS

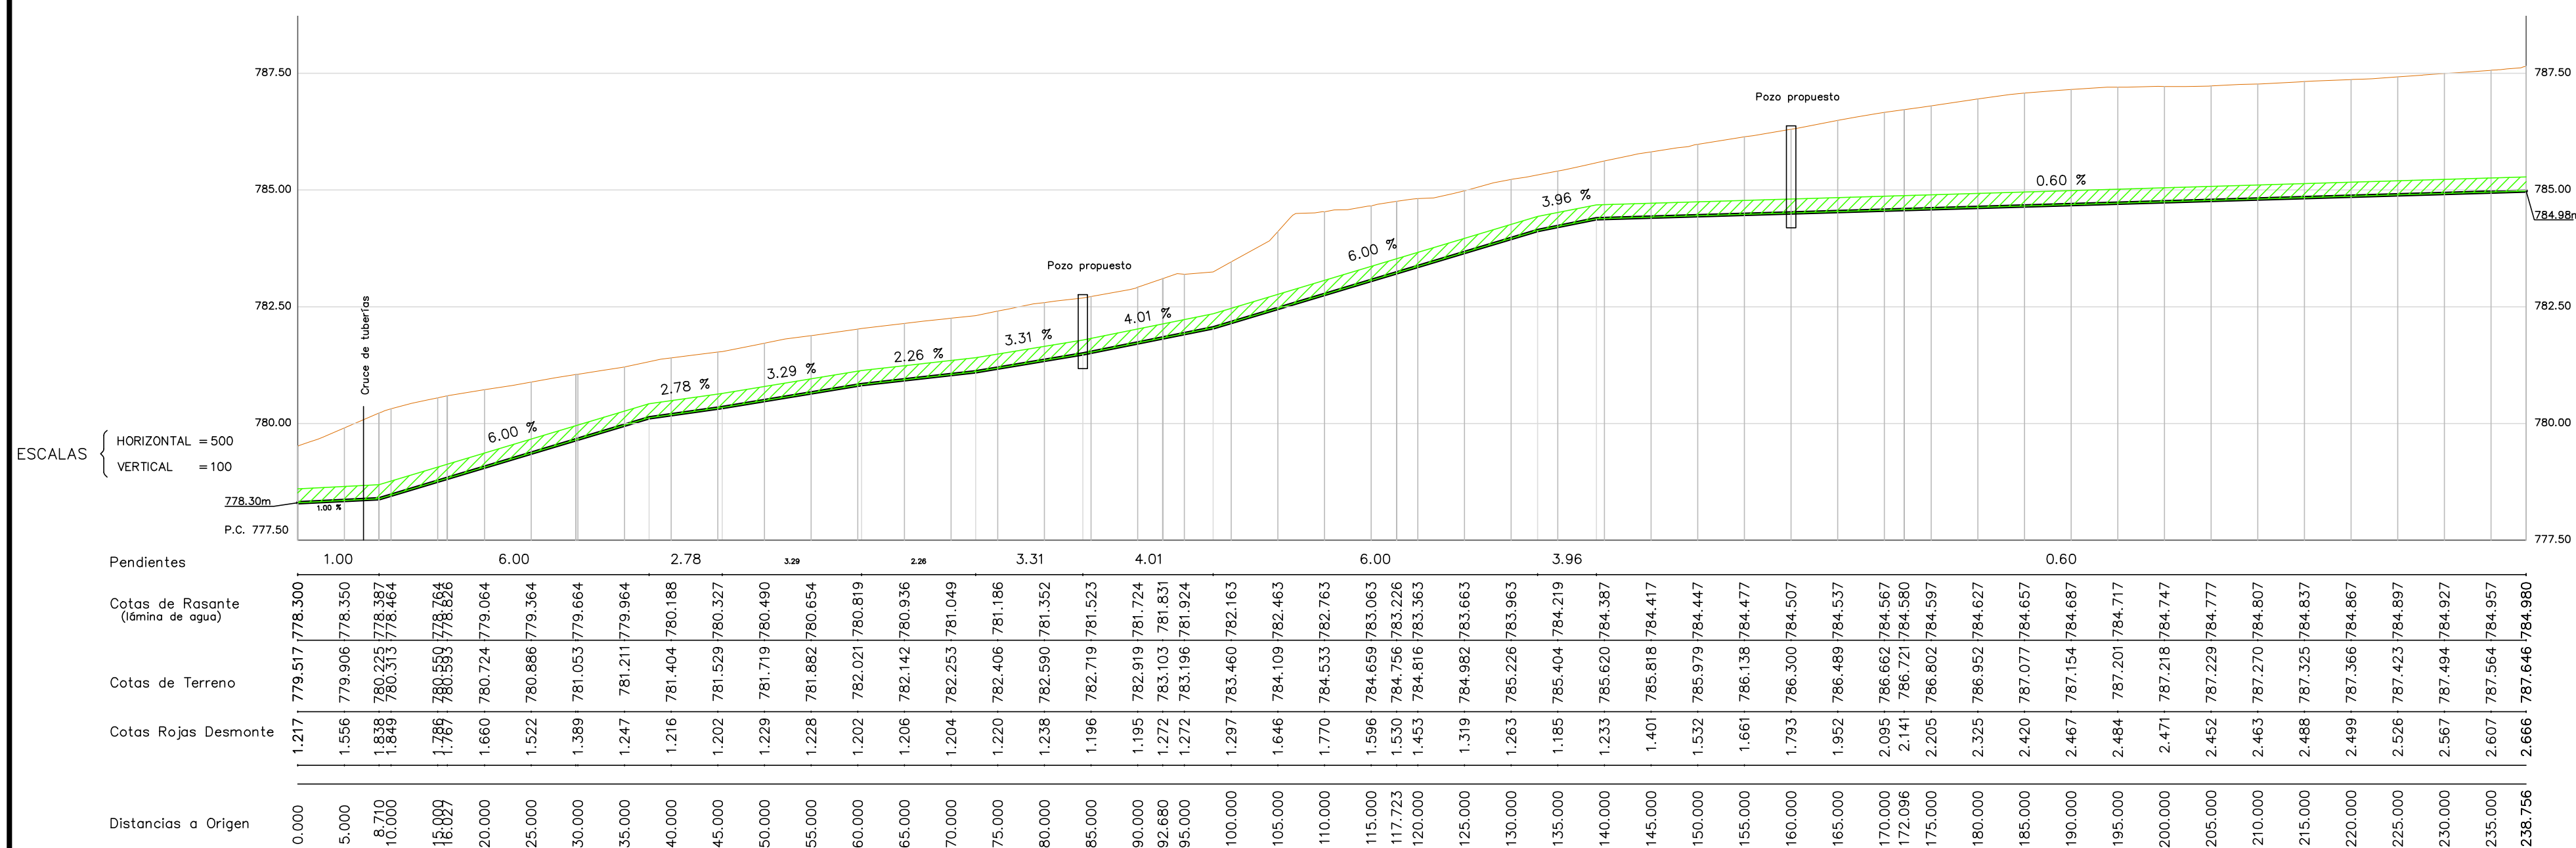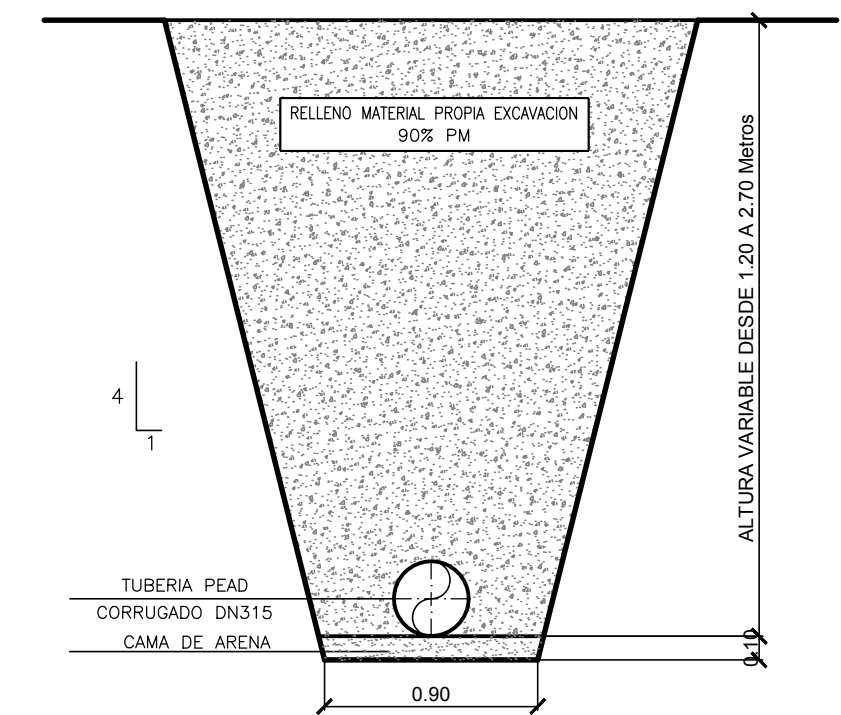


Pendientes	1.00	6.00	2.78	3.29	3.31	4.01	6.00	3.96	0.60	
Cotas de Rasante (lámina de agua)	779.517	779.906	778.350	780.397	780.464	780.559	780.654	780.819	782.142	780.936	781.049	781.186	781.352	781.523	781.724	781.831	781.924	782.163	782.463	782.763	783.063	783.226	783.363	783.663	783.963	784.219	784.397	784.417	784.447	784.477	784.507	784.537	784.567	784.597	784.627	784.657	784.687	784.717	784.747	784.777	784.807	784.837	784.867	784.897	784.927	784.957	784.980	

355	29.385	29.415	29.445	29.475	29.505	29.535	29.565	29.595	29.625	29.655	29.685	29.715	29.745	29.775	29.805	29.833	29.865	29.895	29.925	29.955	29.985	30.015	30.045	30.075	30.105	30.135	30.165	30.195	30.225	30.255	30.285	30.315	30.345	30.375	30.405	30.435	
Distancias a Origen	0.000	5.000	8.710	12.899	16.809	20.000	25.000	30.000	35.000	40.000	45.000	50.000	55.000	60.000	65.000	70.000	75.000	80.000	85.000	90.000	92.680	95.950	100.000	105.000	110.000	115.000	120.000	125.000	130.000	135.000	140.000	145.000	150.000	155.000	160.000	165.000	170.000	172.096	175.000	180.000	185.000	190.000	195.000	200.000	205.000	210.000	215.000	220.000	225.000	230.000	235.000	

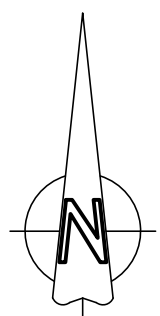


- LEYENDA -
- 1.- POZO DE GRUESOS
 - 2.- MEDIDOR DE CAUDAL
 - 3.- PRETRATAMIENTO
 - 4.- APARCAMIENTO
 - 5.- TANQUE DE TORMENTAS
 - 6.- MEDIDOR DE CAUDAL
 - 7.- BIOLÓGICO
 - 8.- DECANTACION
 - 9.- CASETA DE TRANSFORMACIÓN
 - 10.- FUENTE DE PRESENTACIÓN
 - 11.- ESPESADOR DE FANGOS
 - 12.- ARQUETA DE FANGOS
 - 13.- DESHIDRATACIÓN DE FANGOS
 - 14.- SALA DE CUADROS
 - 15.- DEPOSITOS DE CLORURO FERRICO E HIPOCLORITO
 - 16.- BOMBEO DE FLOTANTES
 - 17.- EDIFICIO DE CONTROL Y EXPLOTACION
 - 18.- CASETA DE TRANSFORMACIÓN

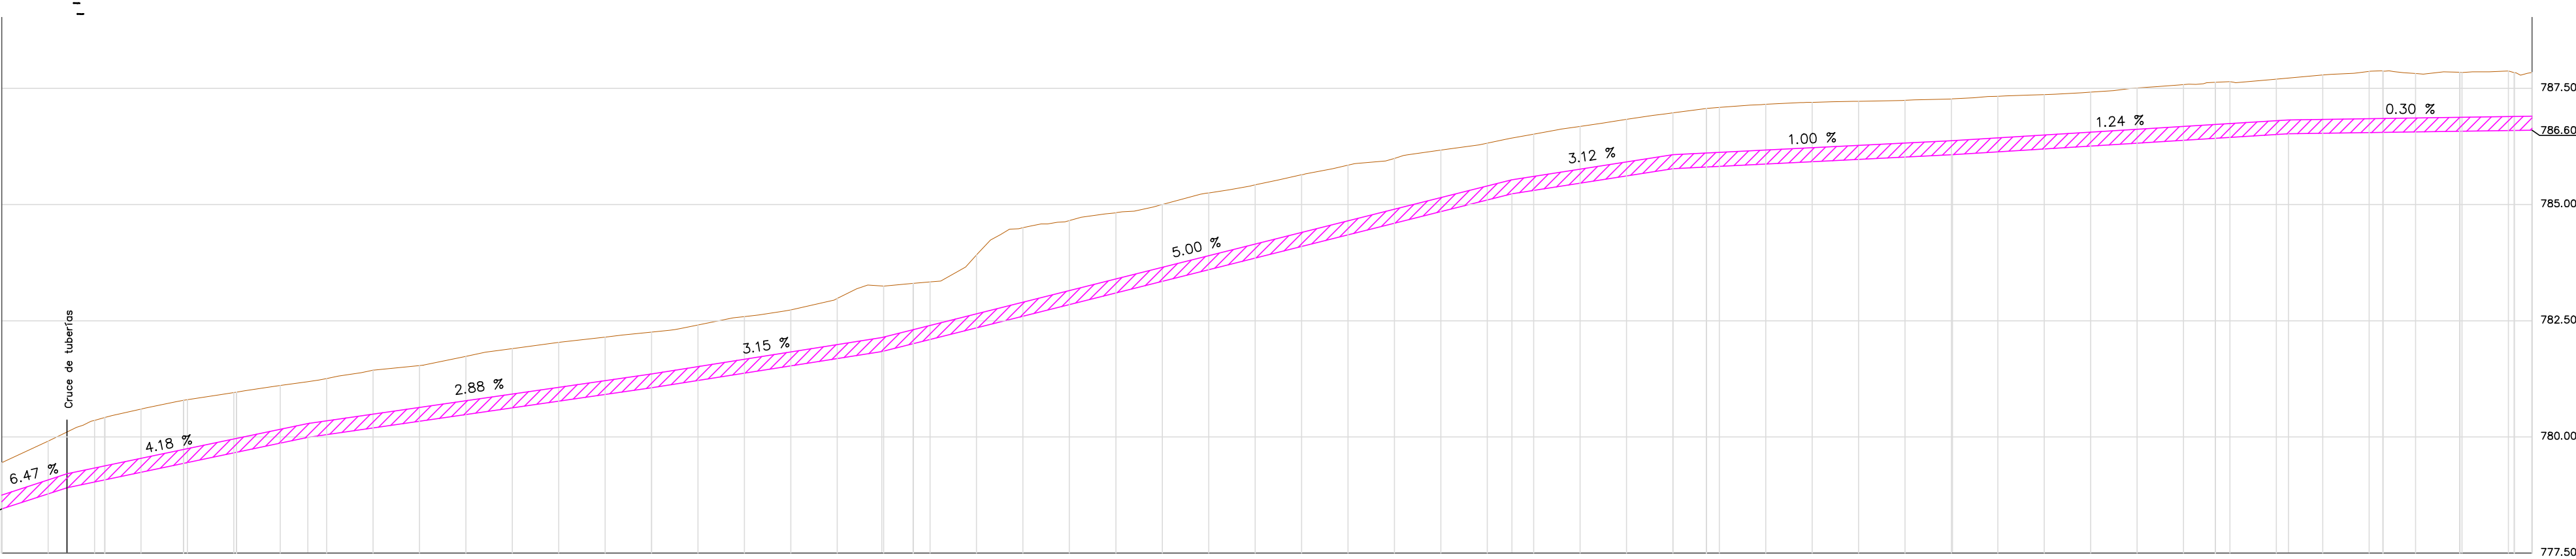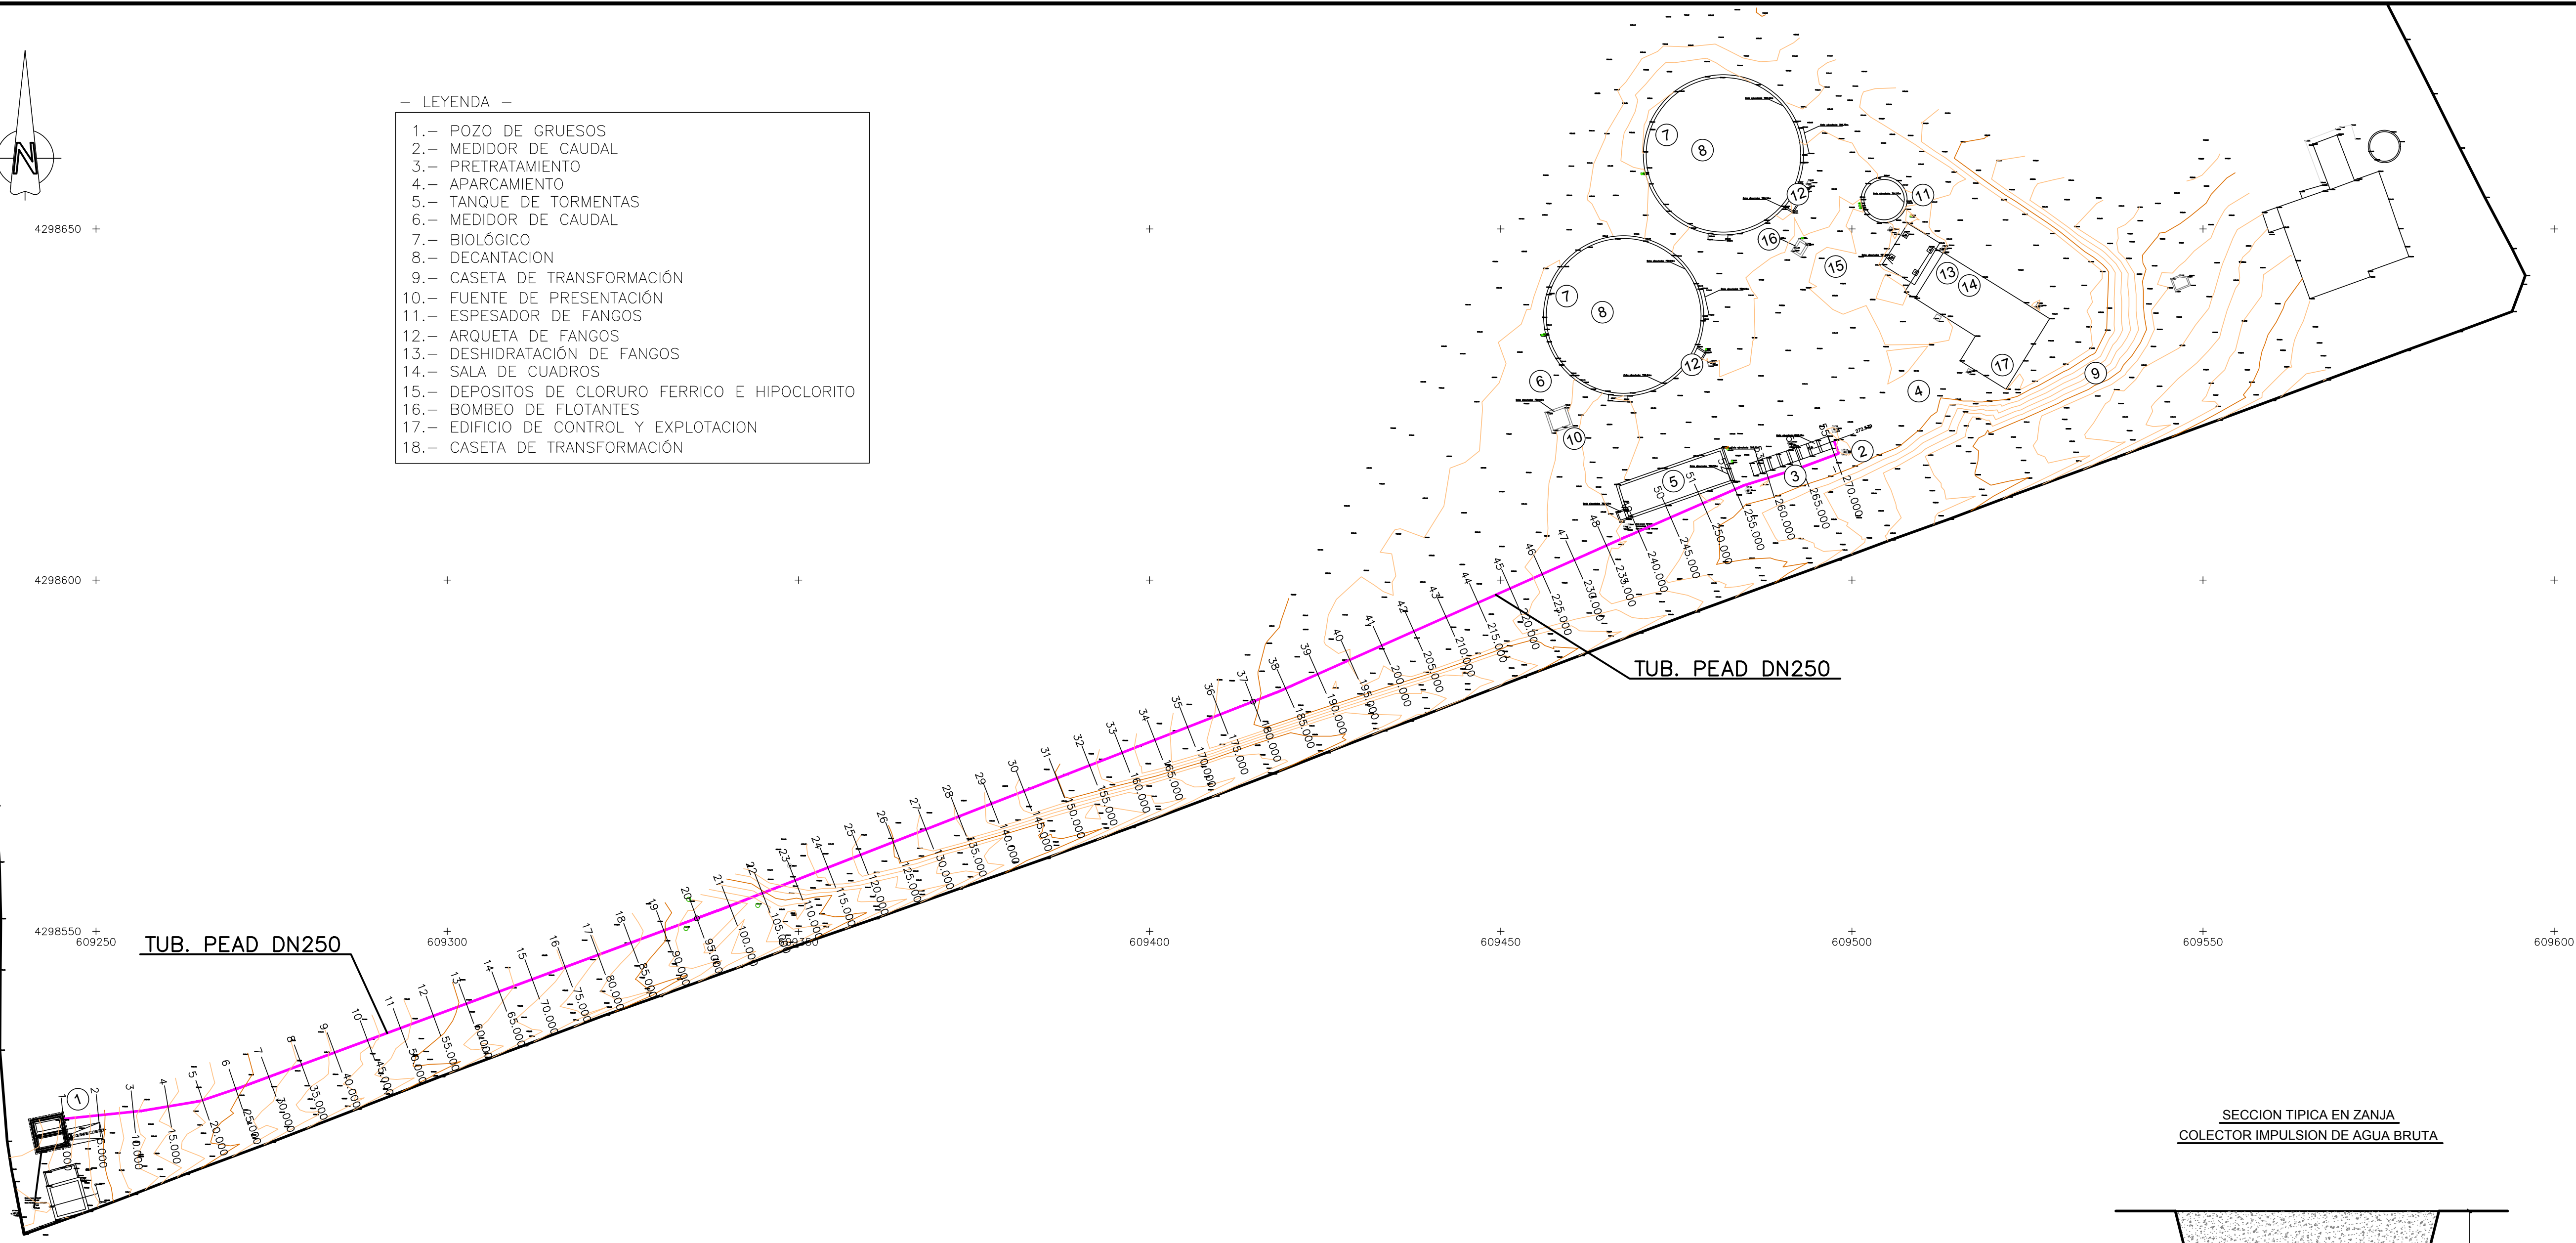

SECCION TIPICA EN ZANJA
COLECTOR IMPULSION DE AGUA BRUTA



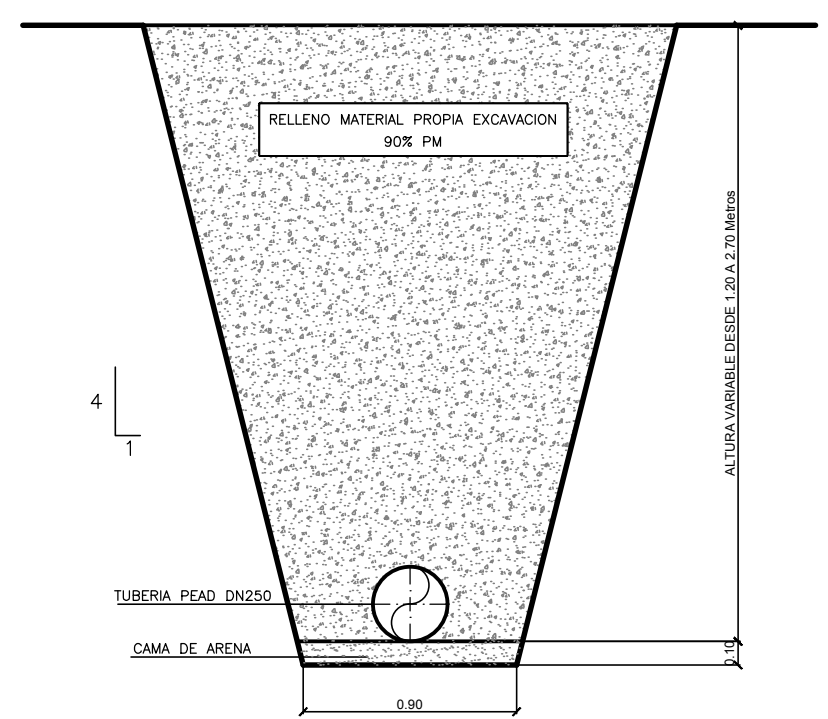


AS BUILT

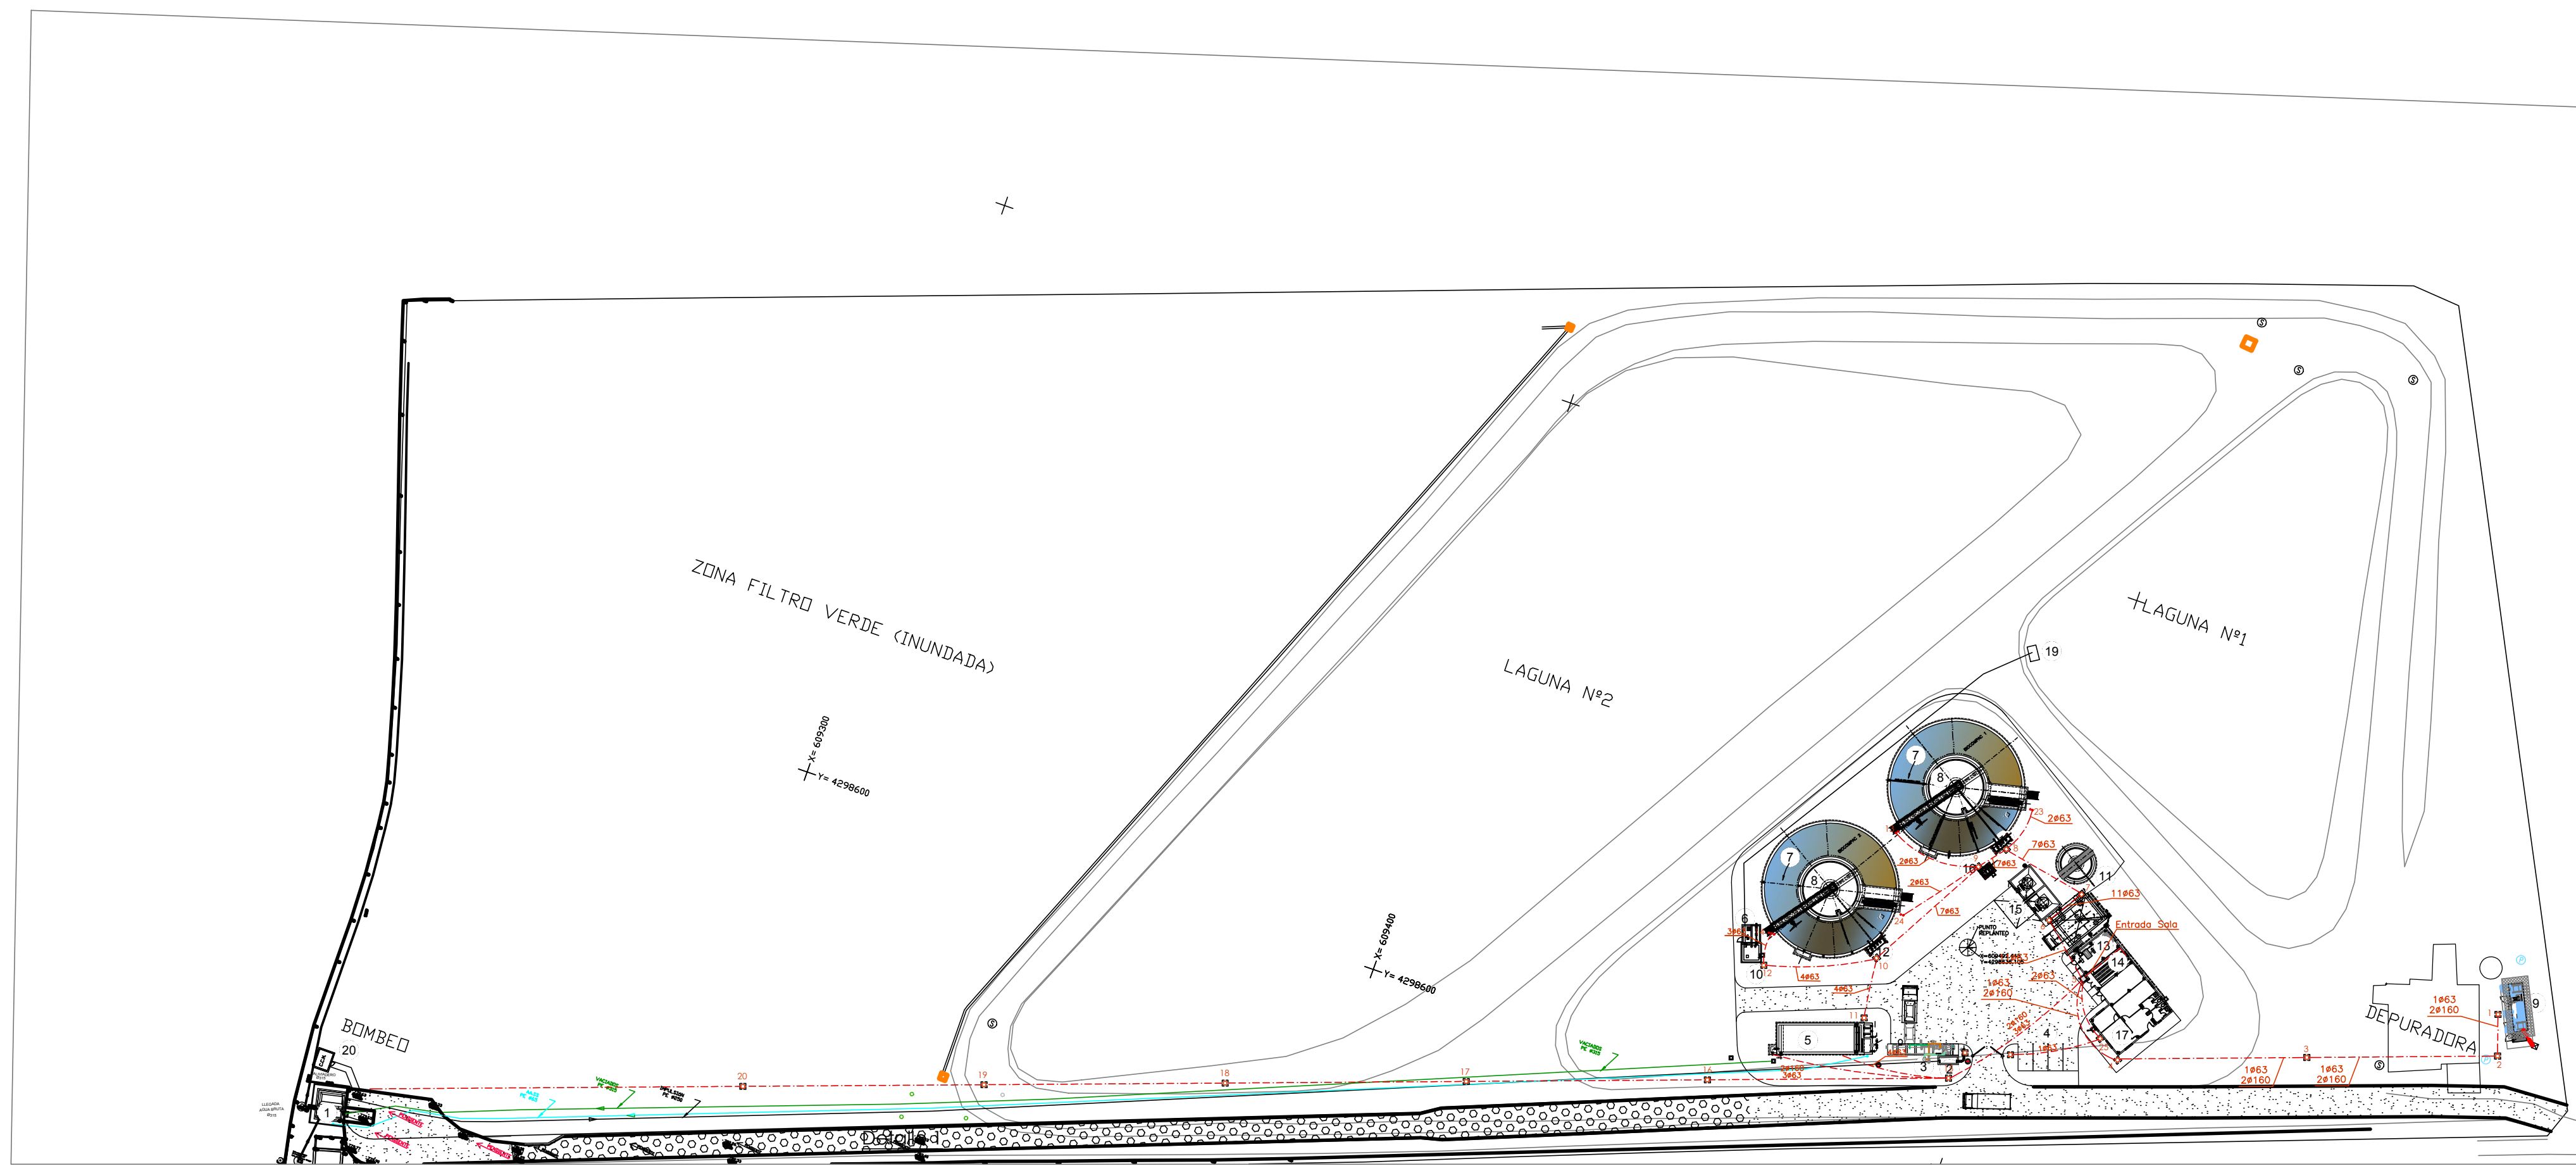

- LEYENDA —
- 1.- POZO DE GRUESOS
 - 2.- MEDIDOR DE CAUDAL
 - 3.- PRETRATAMIENTO
 - 4.- APARCAMIENTO
 - 5.- TANQUE DE TORMENTAS
 - 6.- MEDIDOR DE CAUDAL
 - 7.- BIOLÓGICO
 - 8.- DECANTACION
 - 9.- CASETA DE TRANSFORMACIÓN
 - 10.- ARQUETA DE SALIDA
 - 11.- ESPESADOR DE FANGOS
 - 12.- ARQUETA DE FANGOS
 - 13.- DESHIDRATACIÓN DE FANGOS
 - 14.- SALA DE CUADROS (PRINCIPAL)
 - 15.- DEPOSITOS DE CLORURO FERRICO E HIPOCLORITO
 - 16.- BOMBEO DE FLOTANTES
 - 17.- EDIFICIO DE PROCESO
 - 18.- CASETA DE TRANSFORMACIÓN
 - 19.- FUENTE DE PRESENTACIÓN
 - 20.- CCM1

- SIMBOLOGIA ELECTRICA**
- ARQUETA 0,8x0,6 (BAJA TENSION)
 - ARQUETA 0,4x0,4 (ALUMBRADO EXTERIOR)
 - DADO HORMIGÓN
 - APOYO FINAL LINEA
 - BALIZA JARDÍN 26 W. SERIE POINT (GEWISS) O SIMILAR
 - 2 ARQUETAS PREFABRICADAS TERMOPLASTICO 300x300x300 SERIE PZ (GEWISS) O SIMILAR
 - ACOMETIDA PRINCIPAL

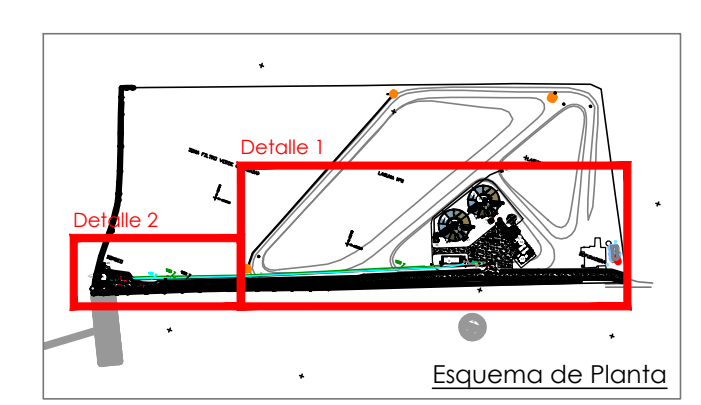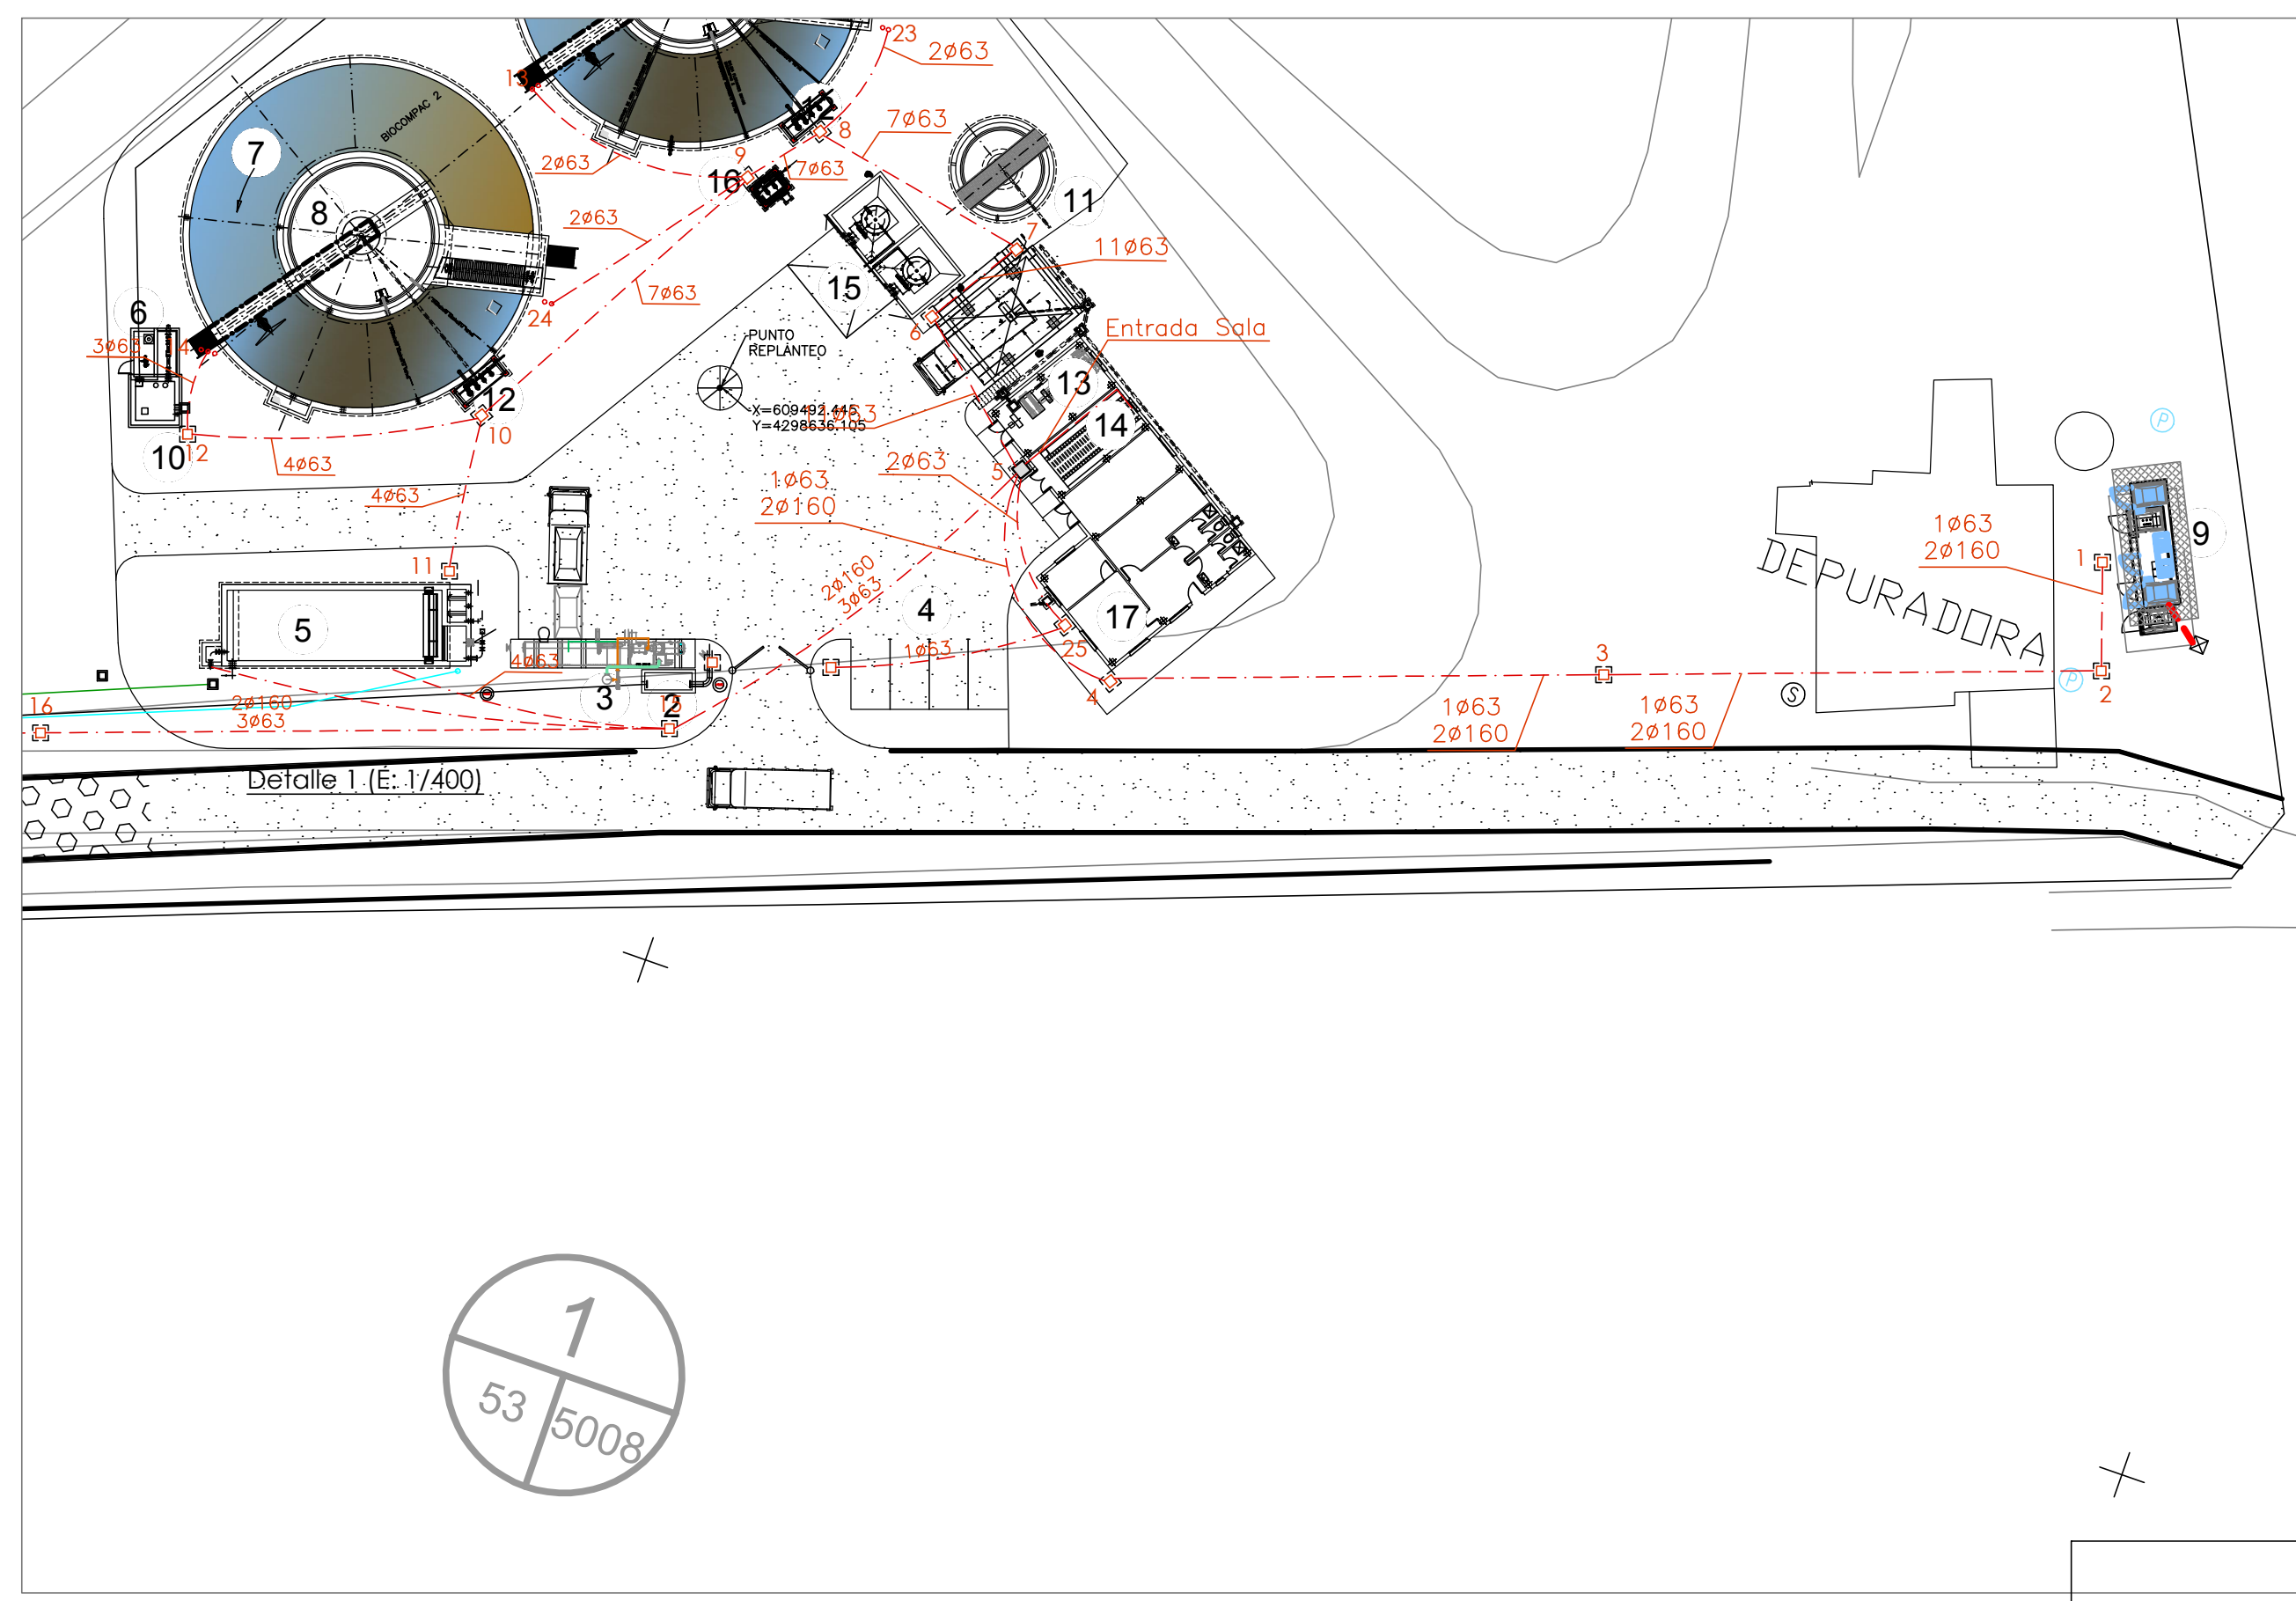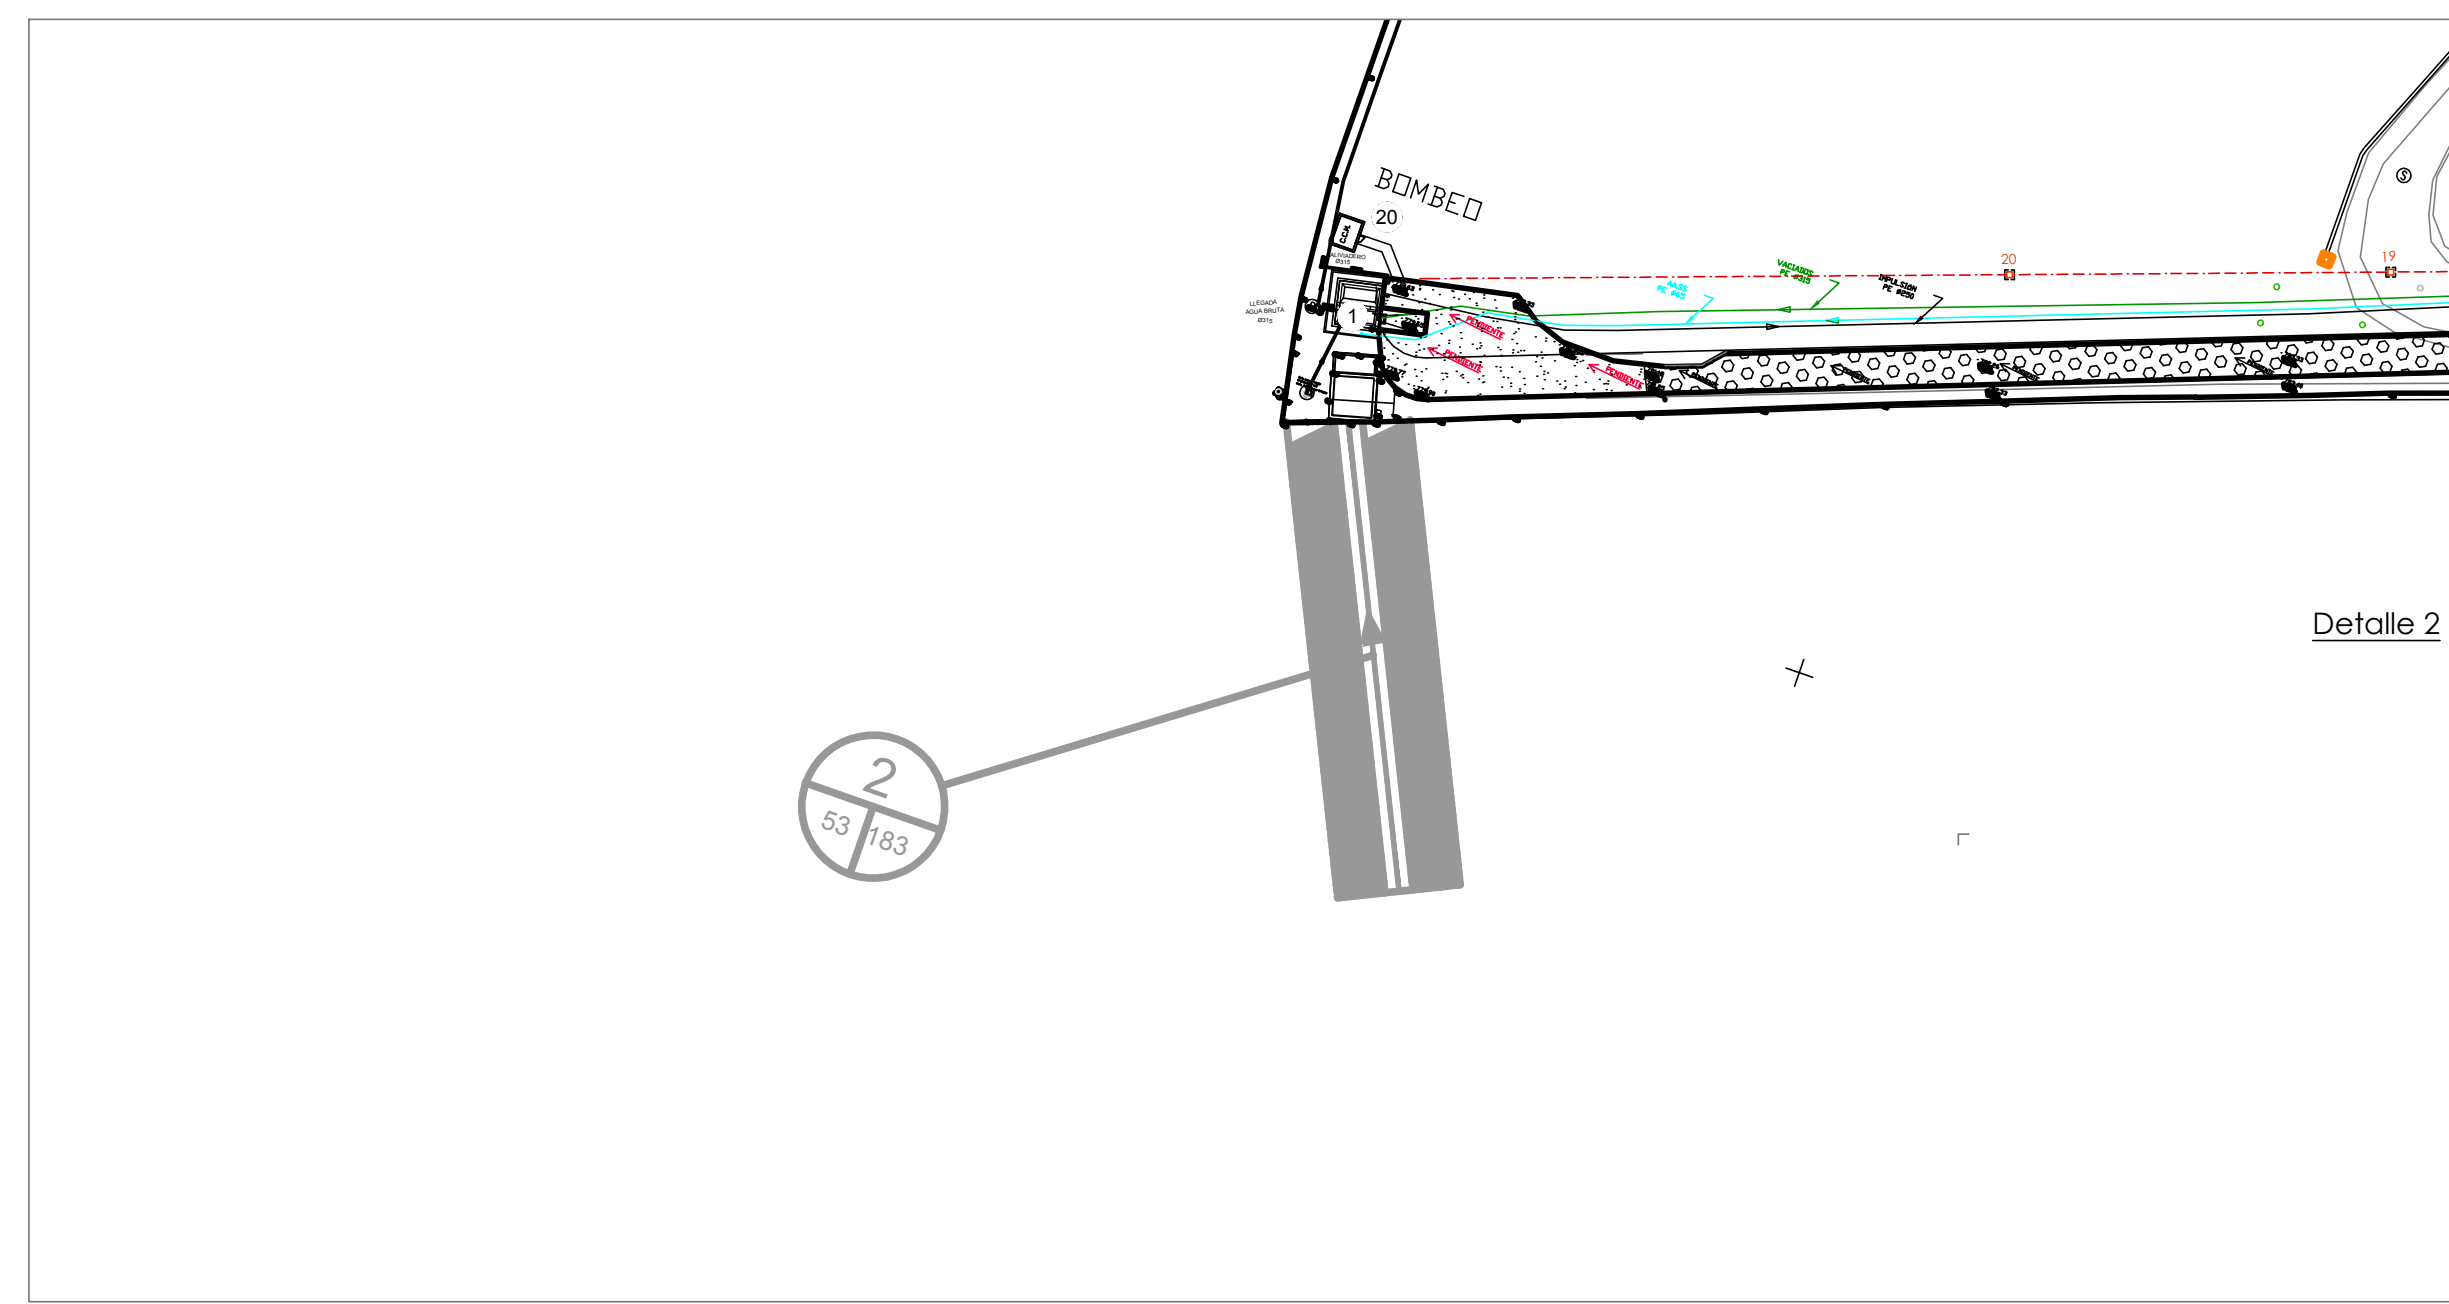

AS BUILT