



  	
TÍTULO: DOCUMENTO AS BUILT DE PROYECTO MODIFICADO Nº 2 DE LAS E.D.A.R.S EN LEZUZA, TIRIEZ, LA YUNQUERA, ALCADOZO, POZOHONDO, NAVA DE ABAJO, NAVA DE ARRIBA, BALAZOTE, SAN PEDRO, POZUELO Y BARRAX	
EDAR BALAZOTE	
DENOMINACIÓN: UBICACION CONTROL DE PLANTAS	PLANO Nº: 01-PG-01
FECHA: JUNIO 2018	ESCALA: S/E
EL DIRECTOR DE LAS OBRAS  MIGUEL ARENAS ORIENT Colaborador nº 8569	LA EMPRESA CONSTRUCTORA    LUIS PALOMINO ALMANZA Gerente de la UTE

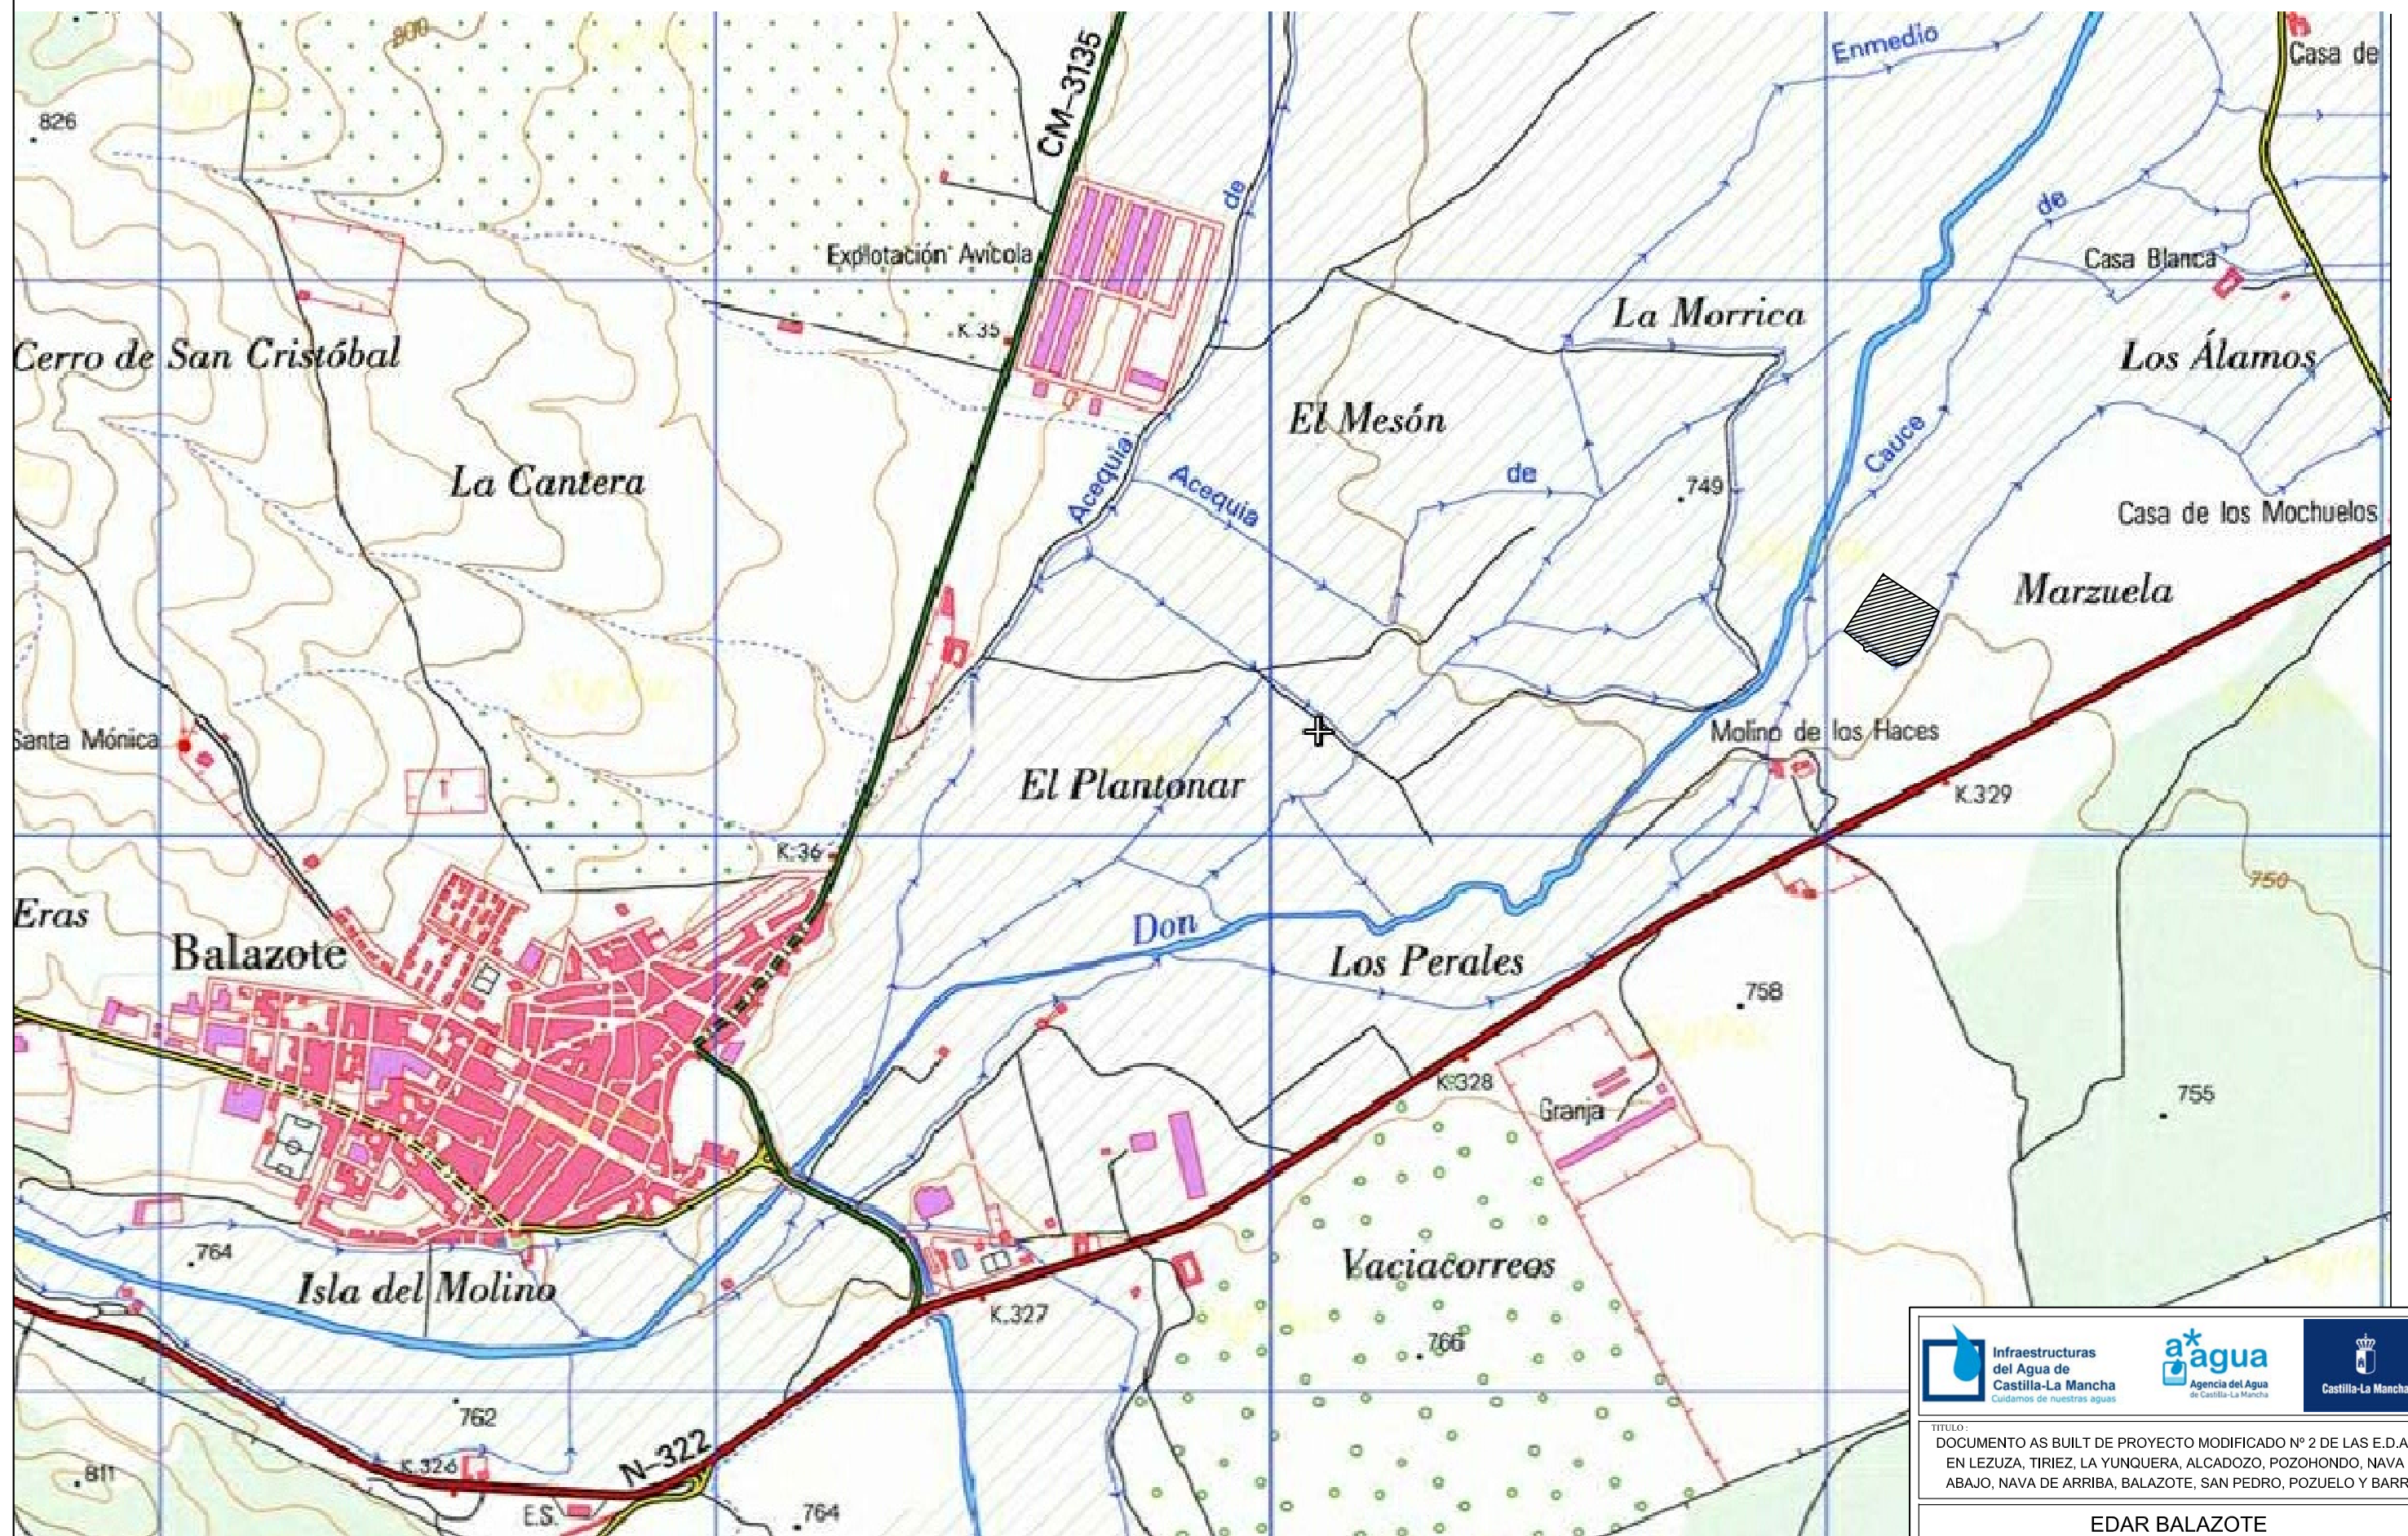

  	
TÍTULO: DOCUMENTO AS BUILT DE PROYECTO MODIFICADO Nº 2 DE LAS E.D.A.R.S EN LEZUA, TIRIEZ, LA YUNQUERA, ALCADOZO, POZOHONDO, NAVA DE ABAJO, NAVA DE ARRIBA, BALAZOTE, SAN PEDRO, POZUELO Y BARRAX	
EDAR BALAZOTE	
DENOMINACIÓN: PLANTA DE SITUACION	PLANO Nº: 01-PG-02
FECHA: JUNIO 2018	ESCALA: S/E
EL DIRECTOR DE LAS OBRAS  MIGUEL ARENAS ORIENT Colaborador nº 8569	LA EMPRESA CONSTRUCTORA    LUIS PALOMINO ALMANZA Gerente de la UTE

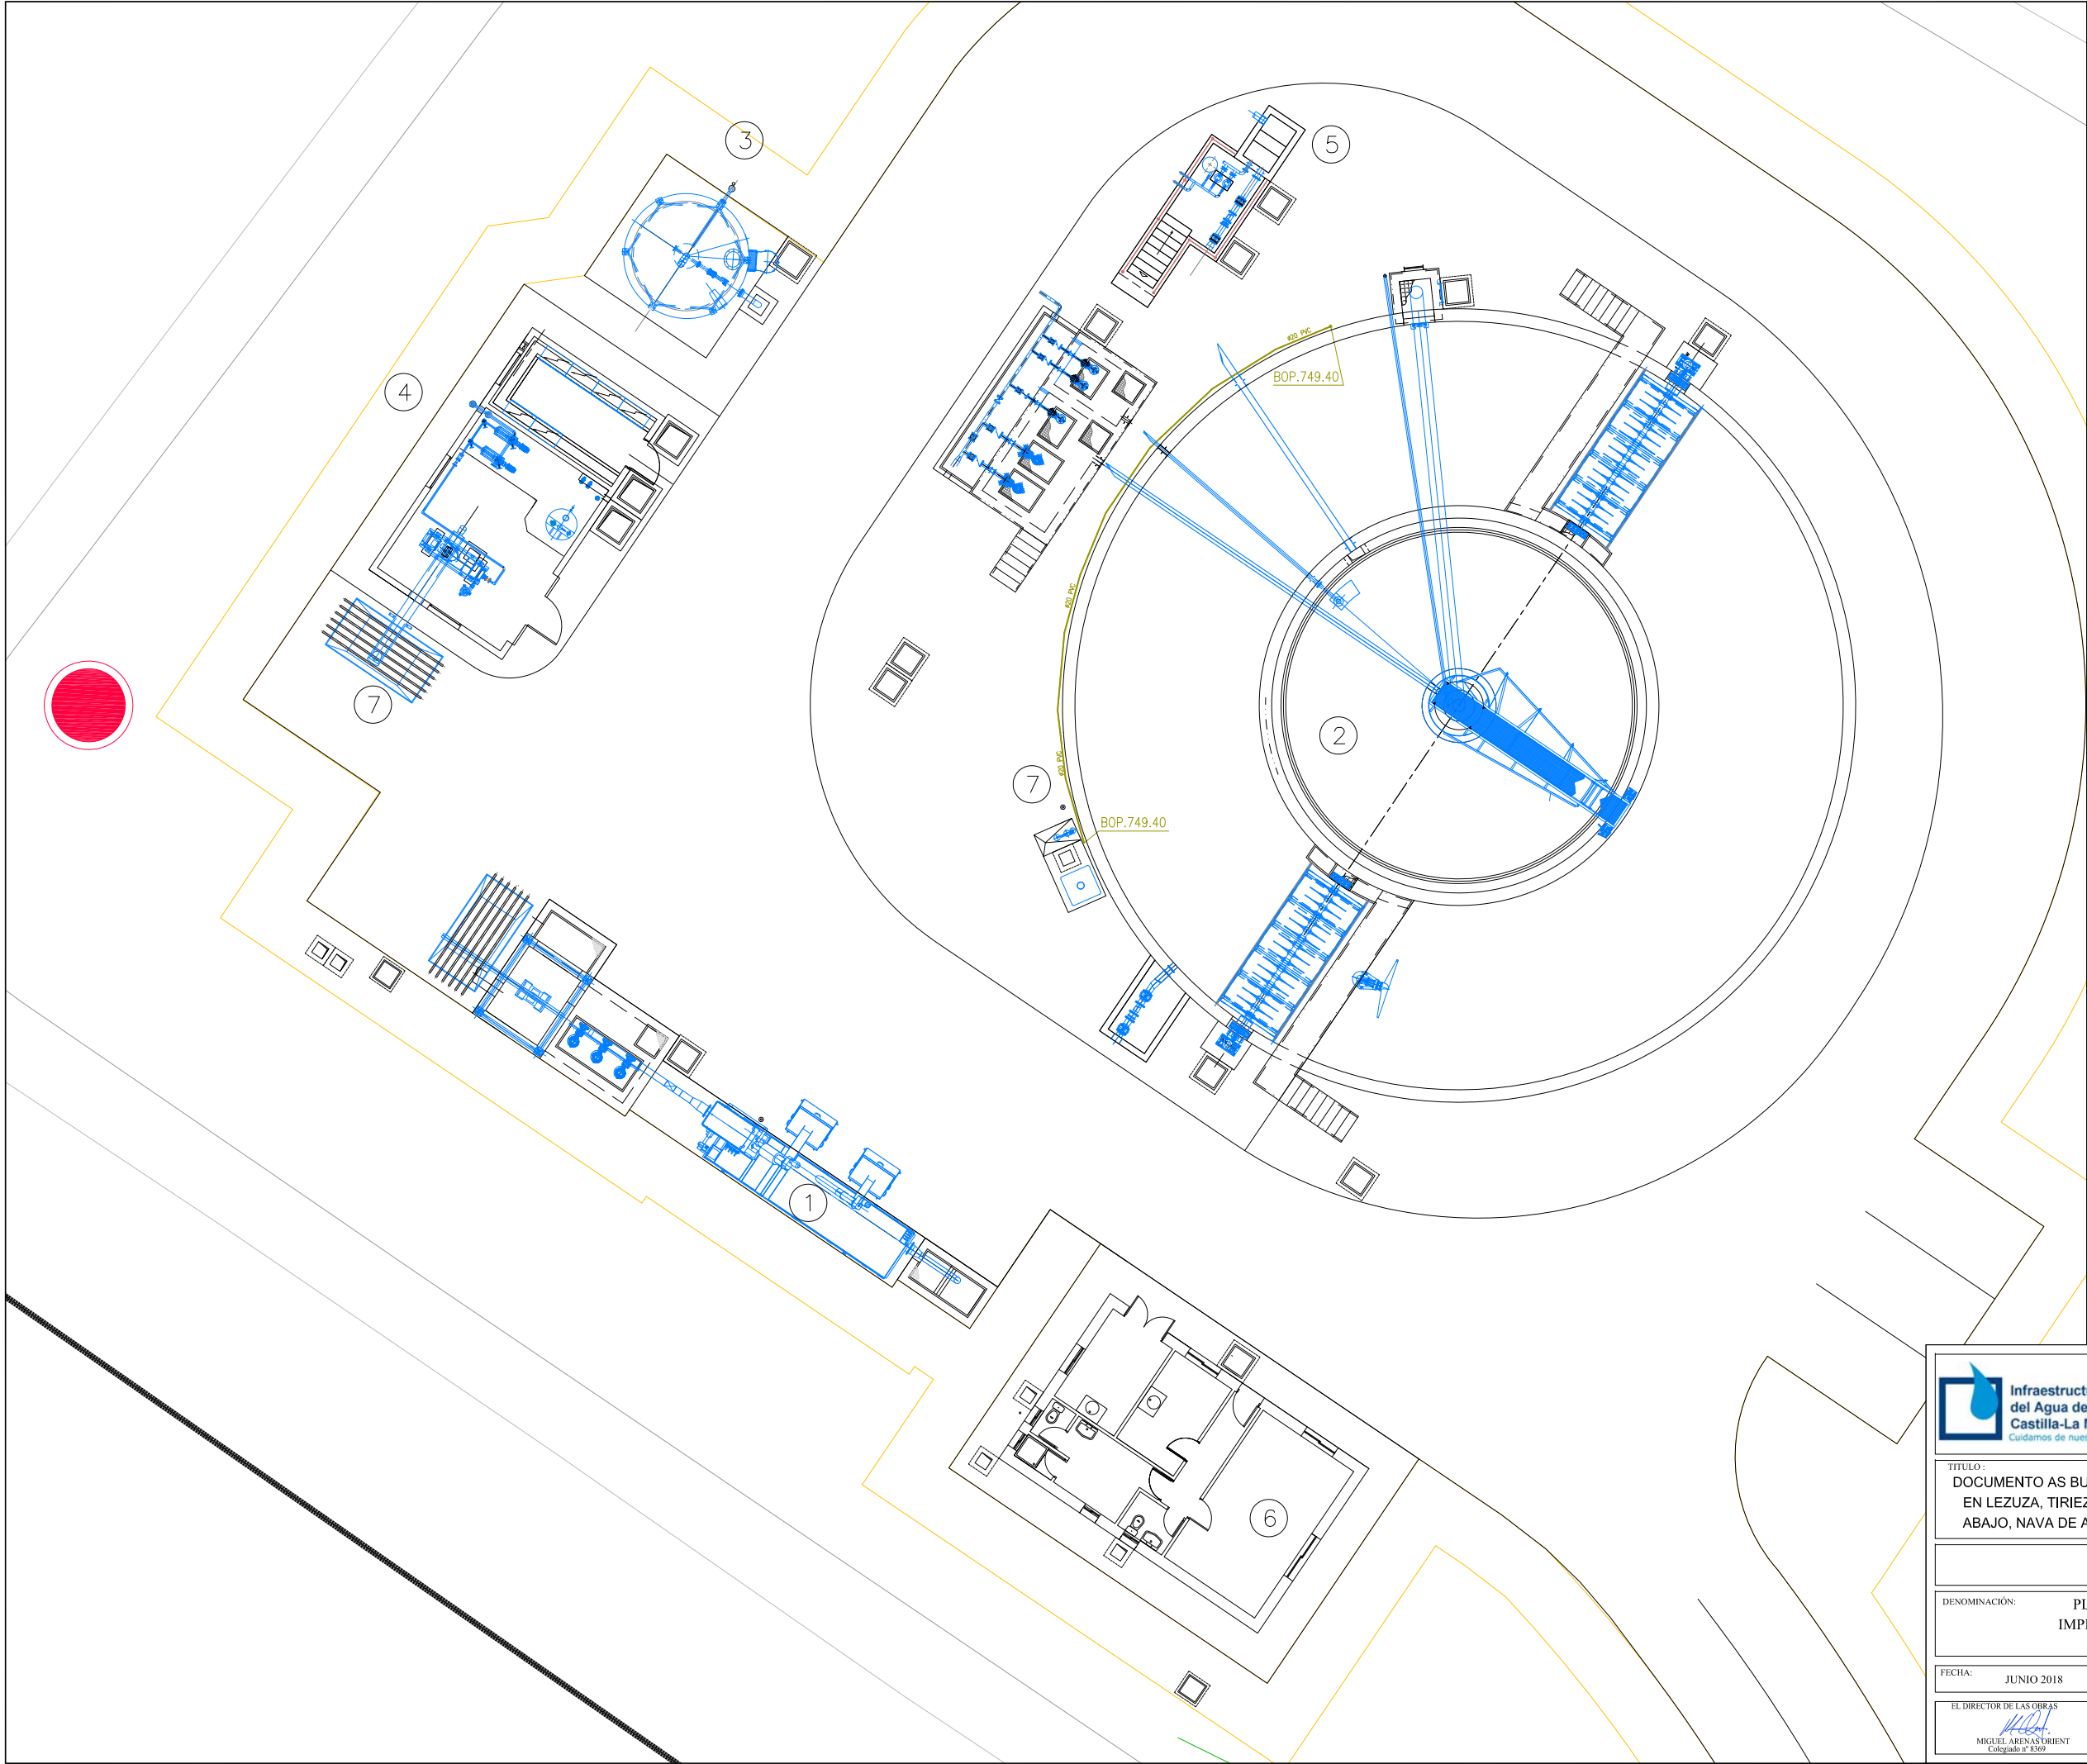

LEYENDA

- 1 PRETRATAMIENTO (POZO DE GRUESOS, BOMBEO DE ENTRADA, DESBASTE, DESARENADO Y ARQUETA BY-PASS)
- 2 REACTOR BIOLOGICO Y DECANTADOR
 - ARQUETA MEDIDOR DE CAUDAL
 - BOMBEO RECIRCULACION Y PURGA DE FANGOS
 - BOMBEO DE FLOTANTES
- 3 ESPESADOR POR GRAVEDAD
- 4 EDIFICIO DESHIDRATAION
- 5 MEDIDA DE CAUDAL Y GRUPO DE PRESIÓN
- 6 EDIFICIO DE CONTROL
- 7 CONTENEDOR MOVIL CONTENEDOR 1000lts.
 - CLORURO FÉRRICO GROSOR BANCADA 0,2 mts.



TITULO:
DOCUMENTO AS BUILT DE PROYECTO MODIFICADO Nº 2 DE LAS E.D.A.R.S
EN LEZUA, TIRIEZ, LA YUNQUERA, ALCADOZO, POZOHONDO, NAVA DE
ABAJO, NAVA DE ARRIBA, BALAZOTE, SAN PEDRO, POZUELO Y BARRAX

EDAR BALAZOTE

DENOMINACIÓN: PLANTAS GENERALES
IMPLANTACIÓN GENERAL

PLANO Nº:
03-PG-03

FECHA: JUNIO 2018


ESCALA:
1:100(A1) 1:200(A3)

EL DIRECTOR DE LAS OBRAS
MIGUEL ARENAS ORIENT
Colegiado nº 8569

LA EMPRESA CONSTRUCTORA
OHL

GS Inima

LUIS PALOMINO ALMANZA
Gerente de la UTE

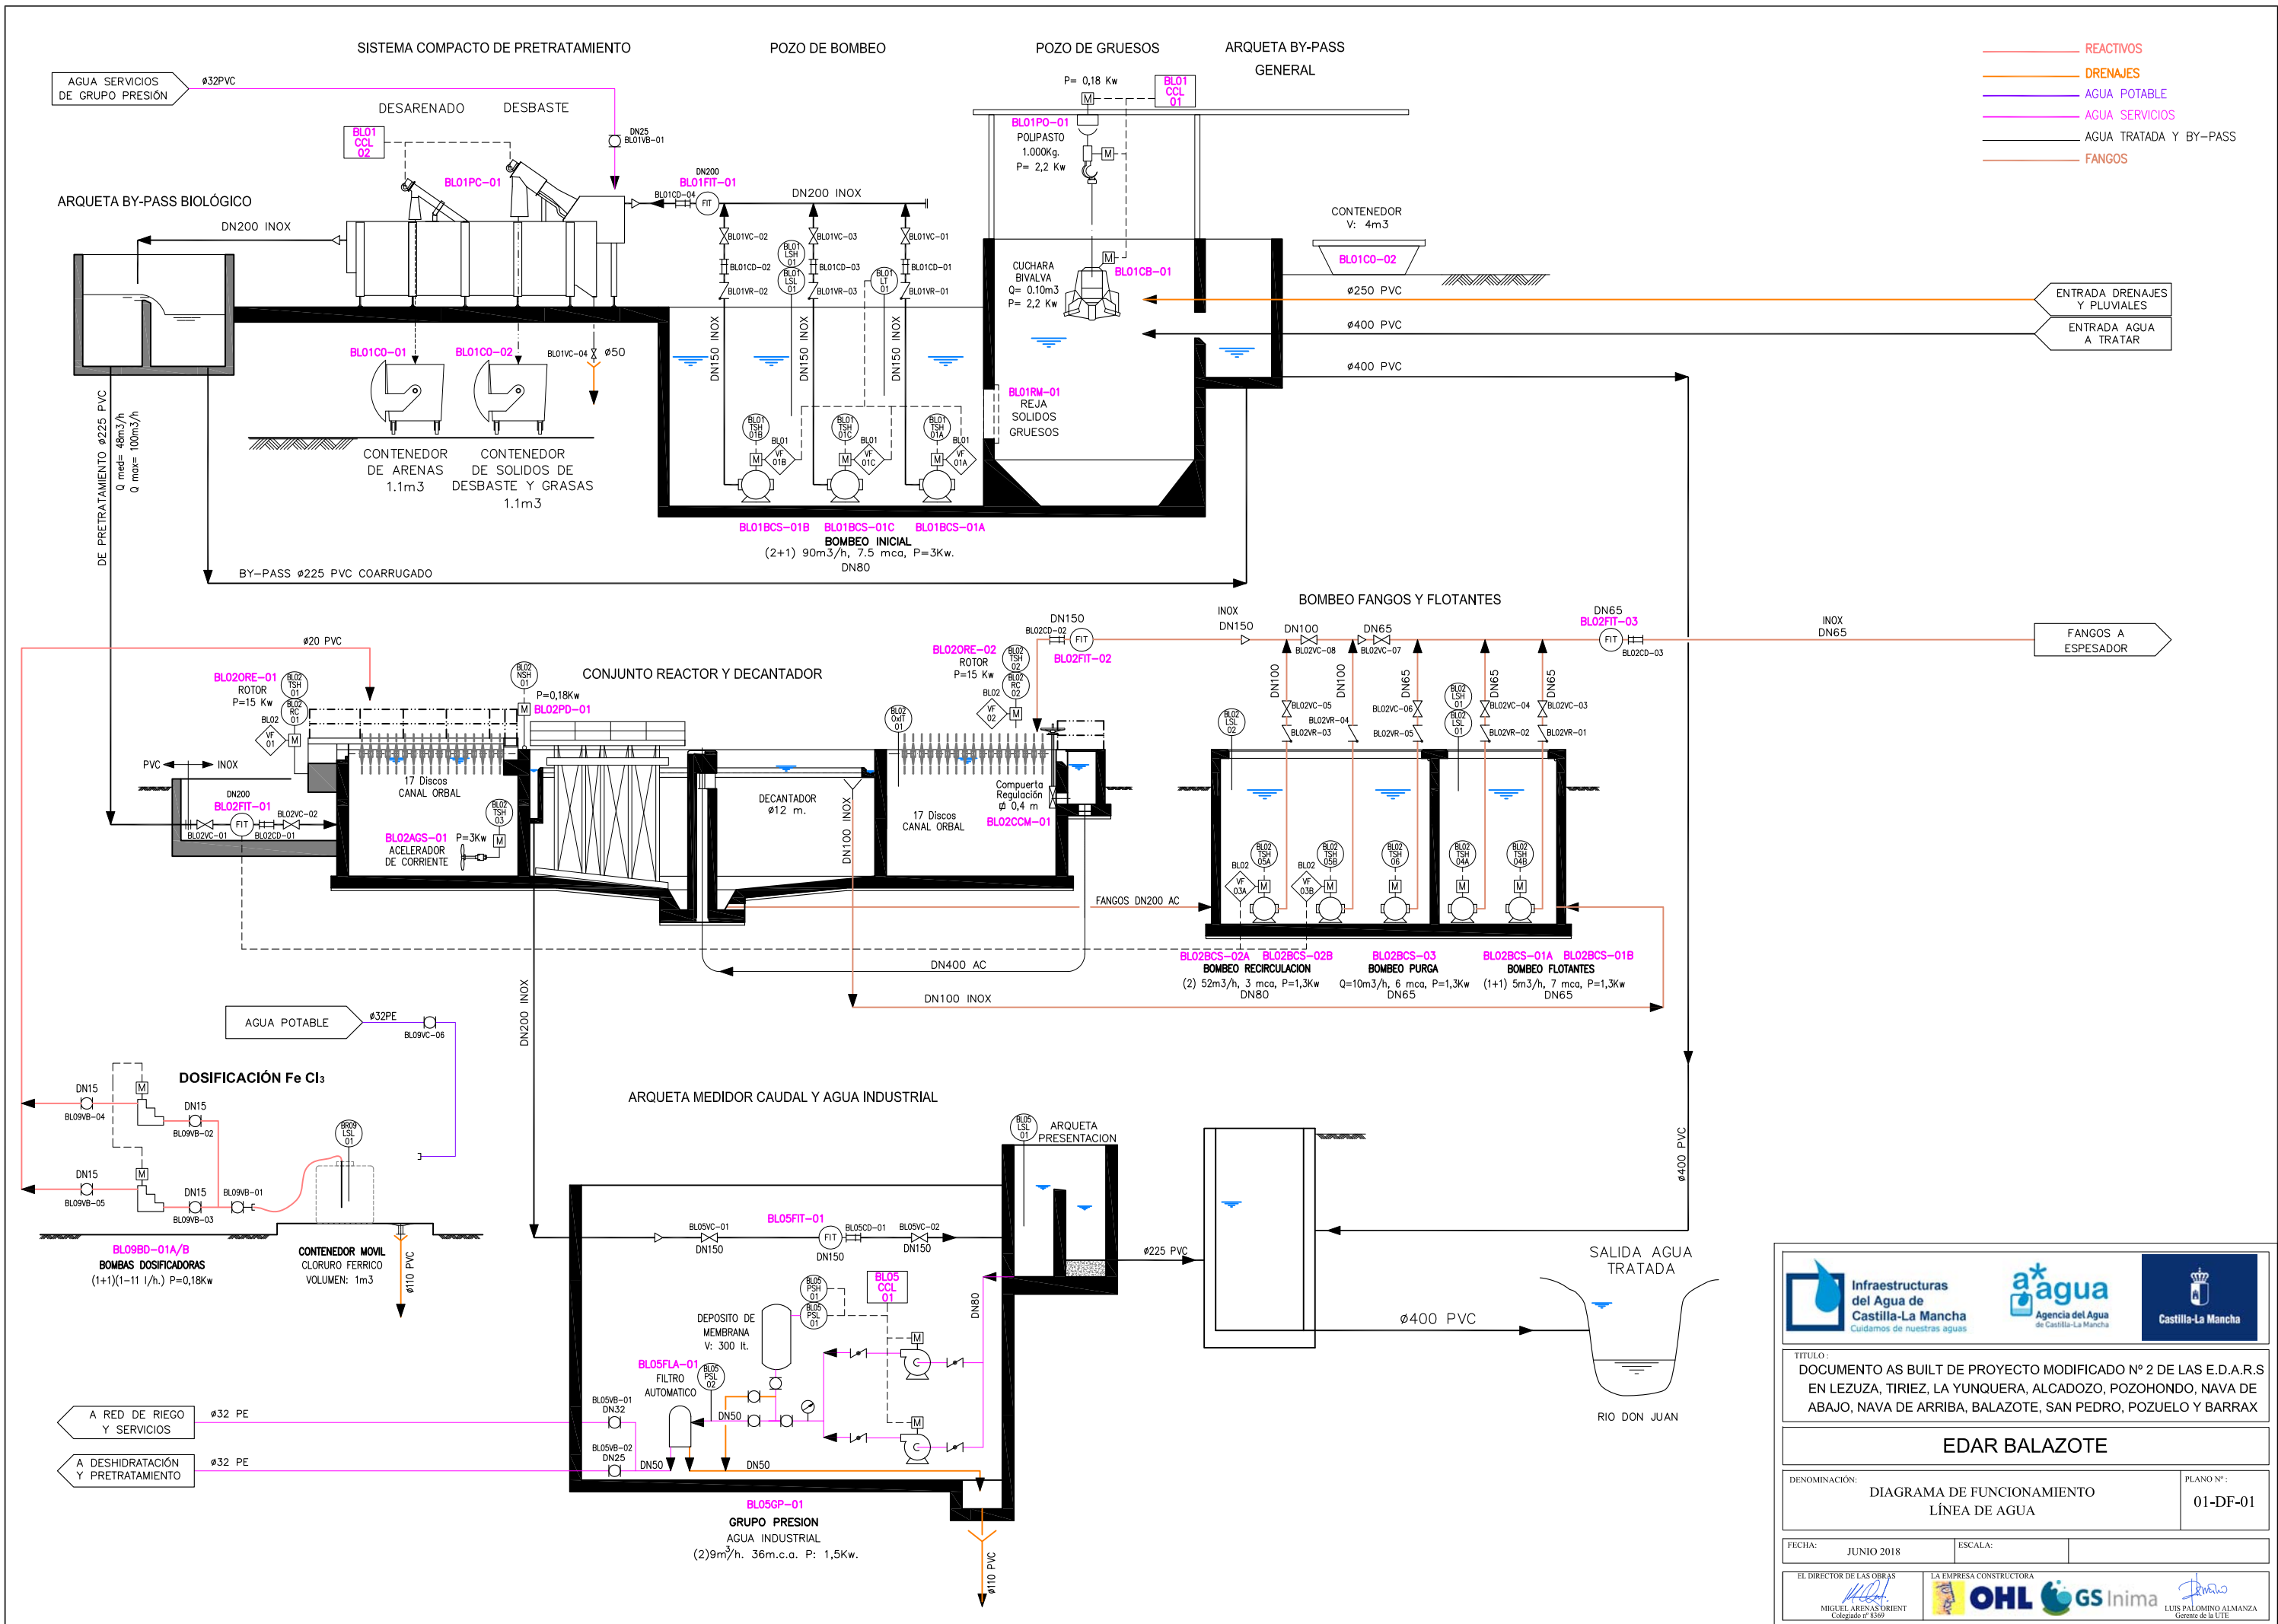





TÍTULO:

DOCUMENTO AS BUILT DE PROYECTO MODIFICADO Nº 2 DE LAS E.D.A.R.S EN LEZUA, TIRIEZ, LA YUNQUERA, ALCADOZO, POZOHONDO, NAVA DE ABAJO, NAVA DE ARRIBA, BALAZOTE, SAN PEDRO, POZUELO Y BARRAX

EDAR BALAZOTE

DENOMINACIÓN:

DIAGRAMA DE FUNCIONAMIENTO LÍNEA DE AGUA

PLANO Nº:

01-DF-01

FECHA:

JUNIO 2018

ESCALA:

EL DIRECTOR DE LAS OBRAS

MIGUEL ARENAS ORIENT

Colaborador nº 8569


LA EMPRESA CONSTRUCTORA

OHL

GS Inima

LUIS PALOMINO ALMANZA

Gerente de la UTE

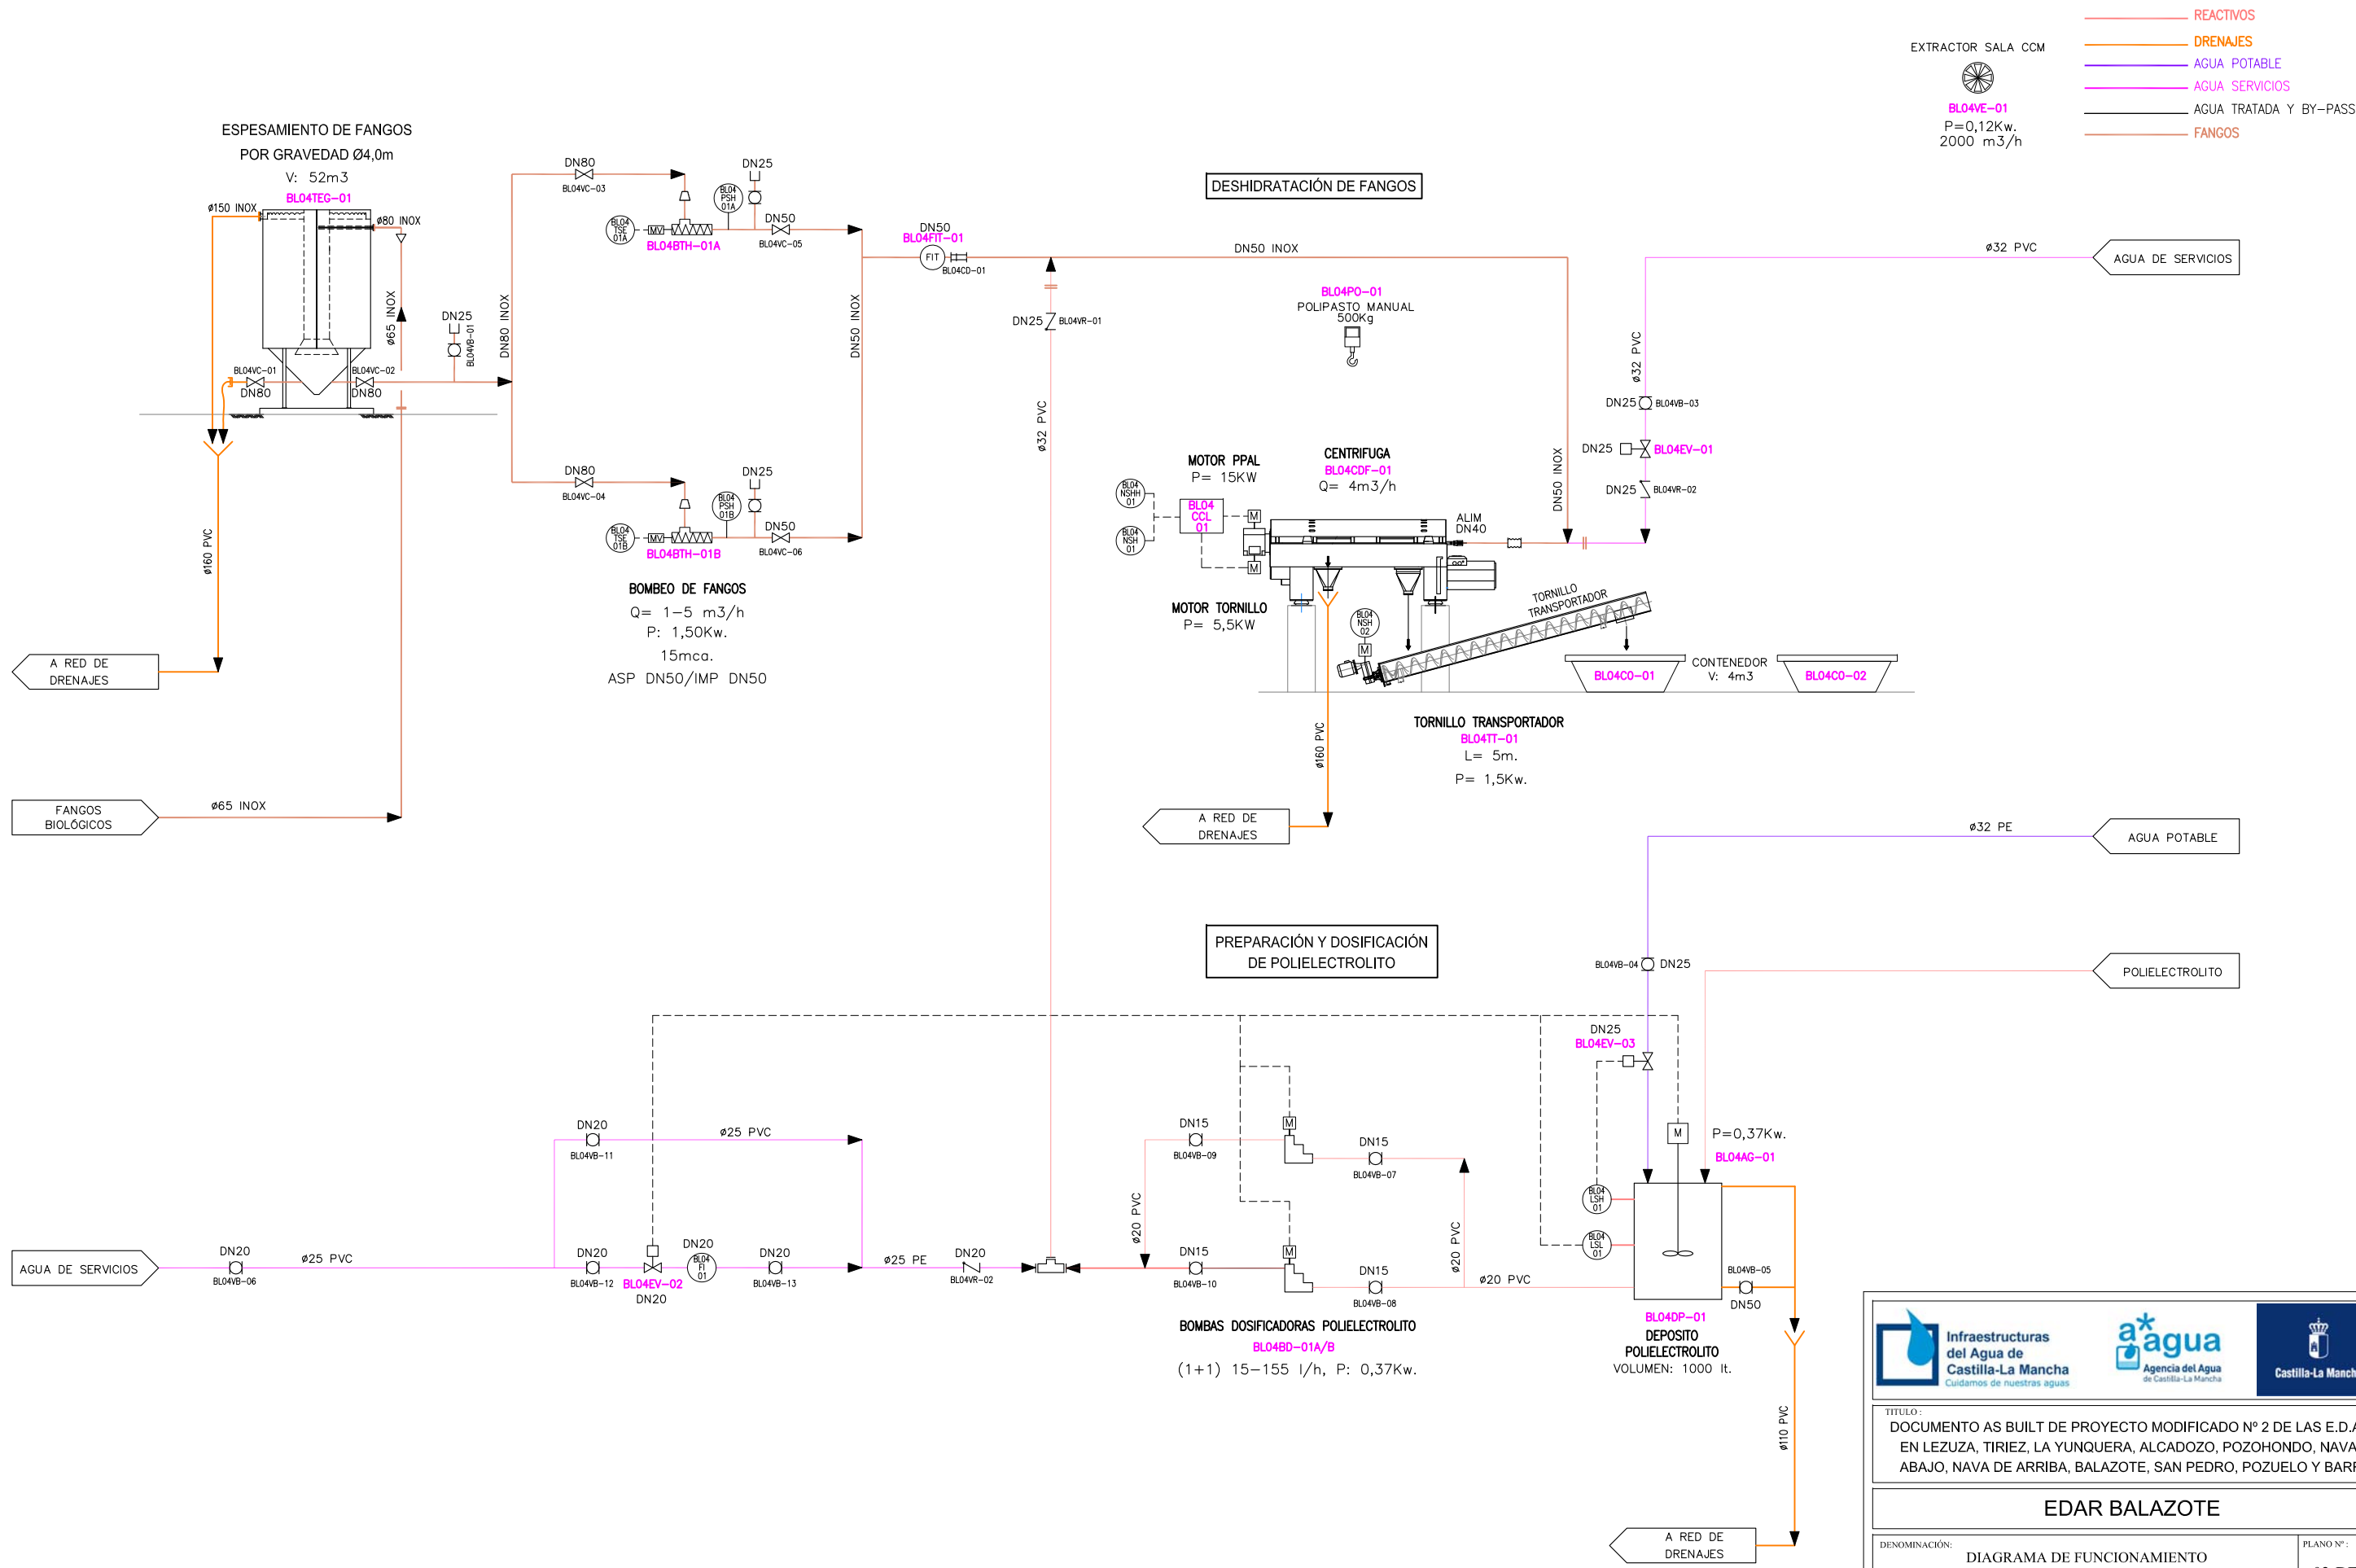



TÍTULO:
DOCUMENTO AS BUILT DE PROYECTO MODIFICADO Nº 2 DE LAS E.D.A.R.S
EN LEZUA, TIRIEZ, LA YUNQUERA, ALCADOZO, POZOHONDO, NAVA DE
ABAJO, NAVA DE ARRIBA, BALAZOTE, SAN PEDRO, POZUELO Y BARRAX

EDAR BALAZOTE

DENOMINACIÓN:
DIAGRAMA DE FUNCIONAMIENTO
LÍNEA DE FANGOS

PLANO Nº:
02-DF-01

FECHA:
JUNIO 2018


ESCALA:

EL DIRECTOR DE LAS OBRAS
MIGUEL ARENAS URBEN
Colaborador nº 8569

LA EMPRESA CONSTRUCTORA
OHL

GS Inima

LUIS PALOMINO ALMANZA
Gerente de la UTE

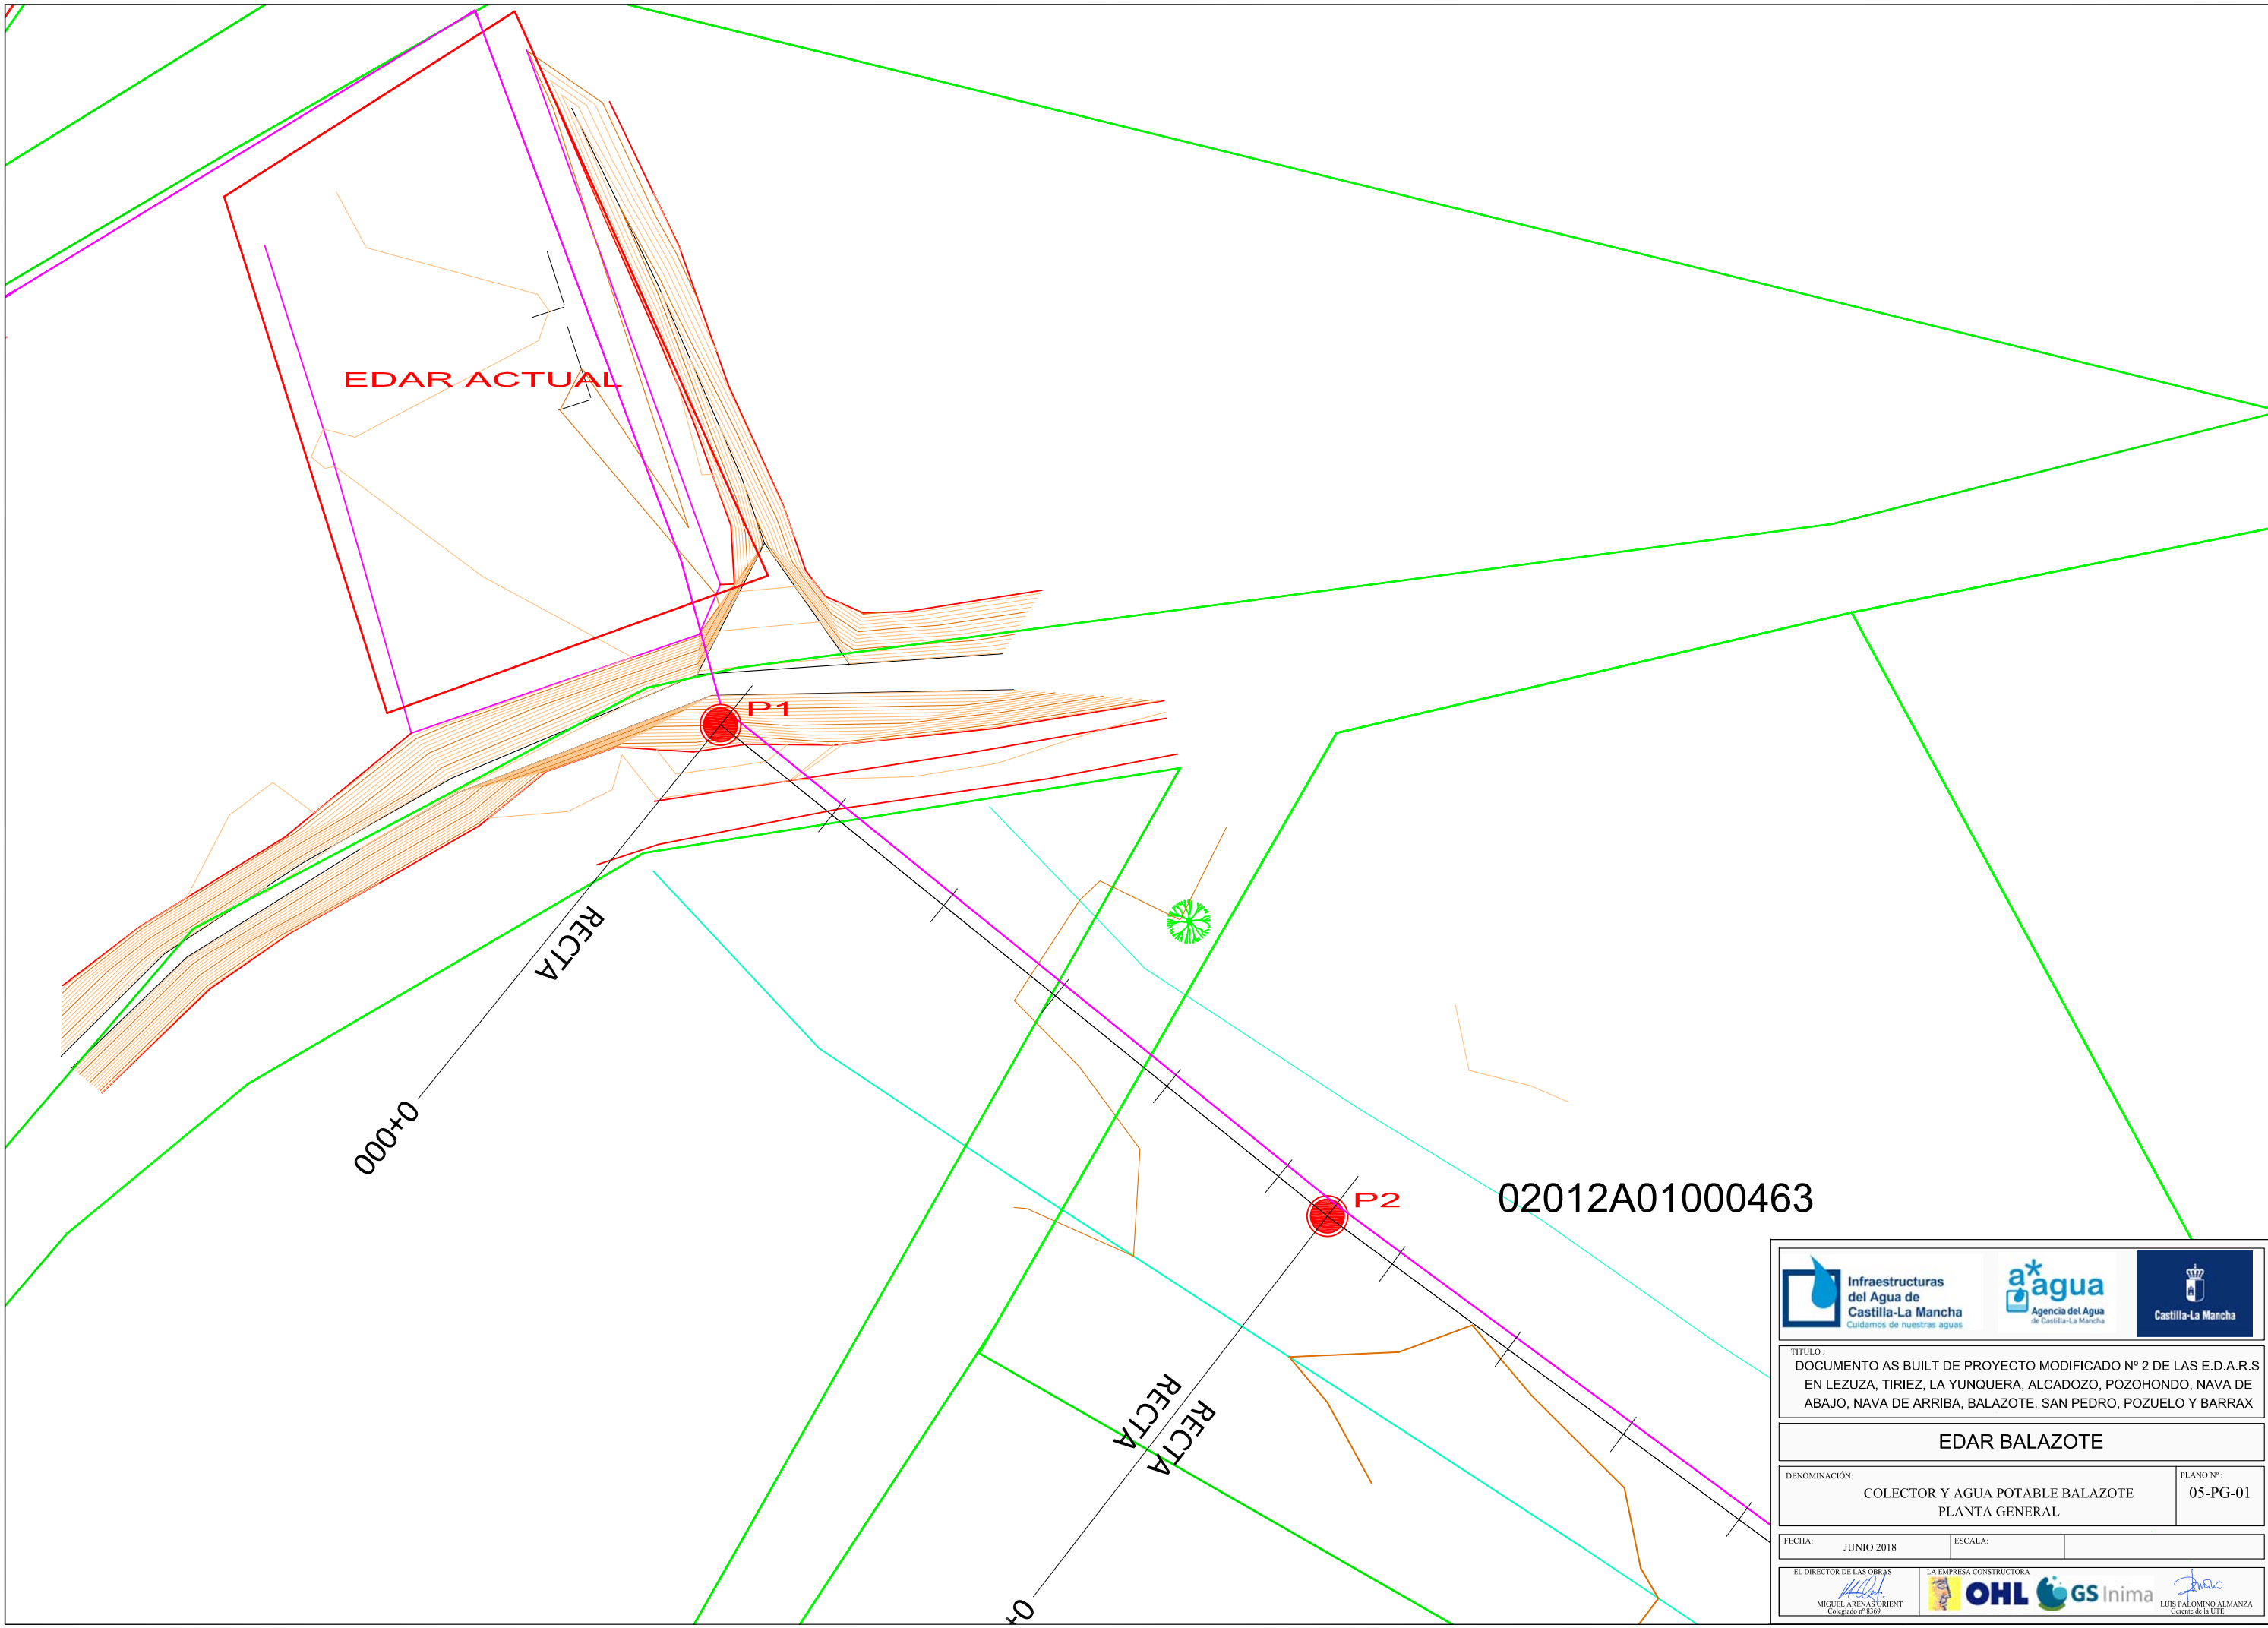

02012A01000463



Infraestructuras
del Agua de
Castilla-La Mancha
Cuidamos de nuestras aguas



a*agua
Agencia del Agua
de Castilla-La Mancha



Castilla-La Mancha

TÍTULO:
DOCUMENTO AS BUILT DE PROYECTO MODIFICADO Nº 2 DE LAS E.D.A.R.S
EN LEZUZA, TIRIEZ, LA YUNQUERA, ALCADOZO, POZOHONDO, NAVA DE
ABAJO, NAVA DE ARRIBA, BALAZOTE, SAN PEDRO, POZUELO Y BARRAX

EDAR BALAZOTE

DENOMINACIÓN:	COLECTOR Y AGUA POTABLE BALAZOTE PLANTA GENERAL	PLANO Nº:	05-PG-01
---------------	--	-----------	----------

FECHA:	JUNIO 2018	ESCALA:	
--------	------------	---------	--



EL DIRECTOR DE LAS OBRAS
Colegiado nº 8569




LA EMPRESA CONSTRUCTORA
OHL



GS Inima



Gerente de la UTE

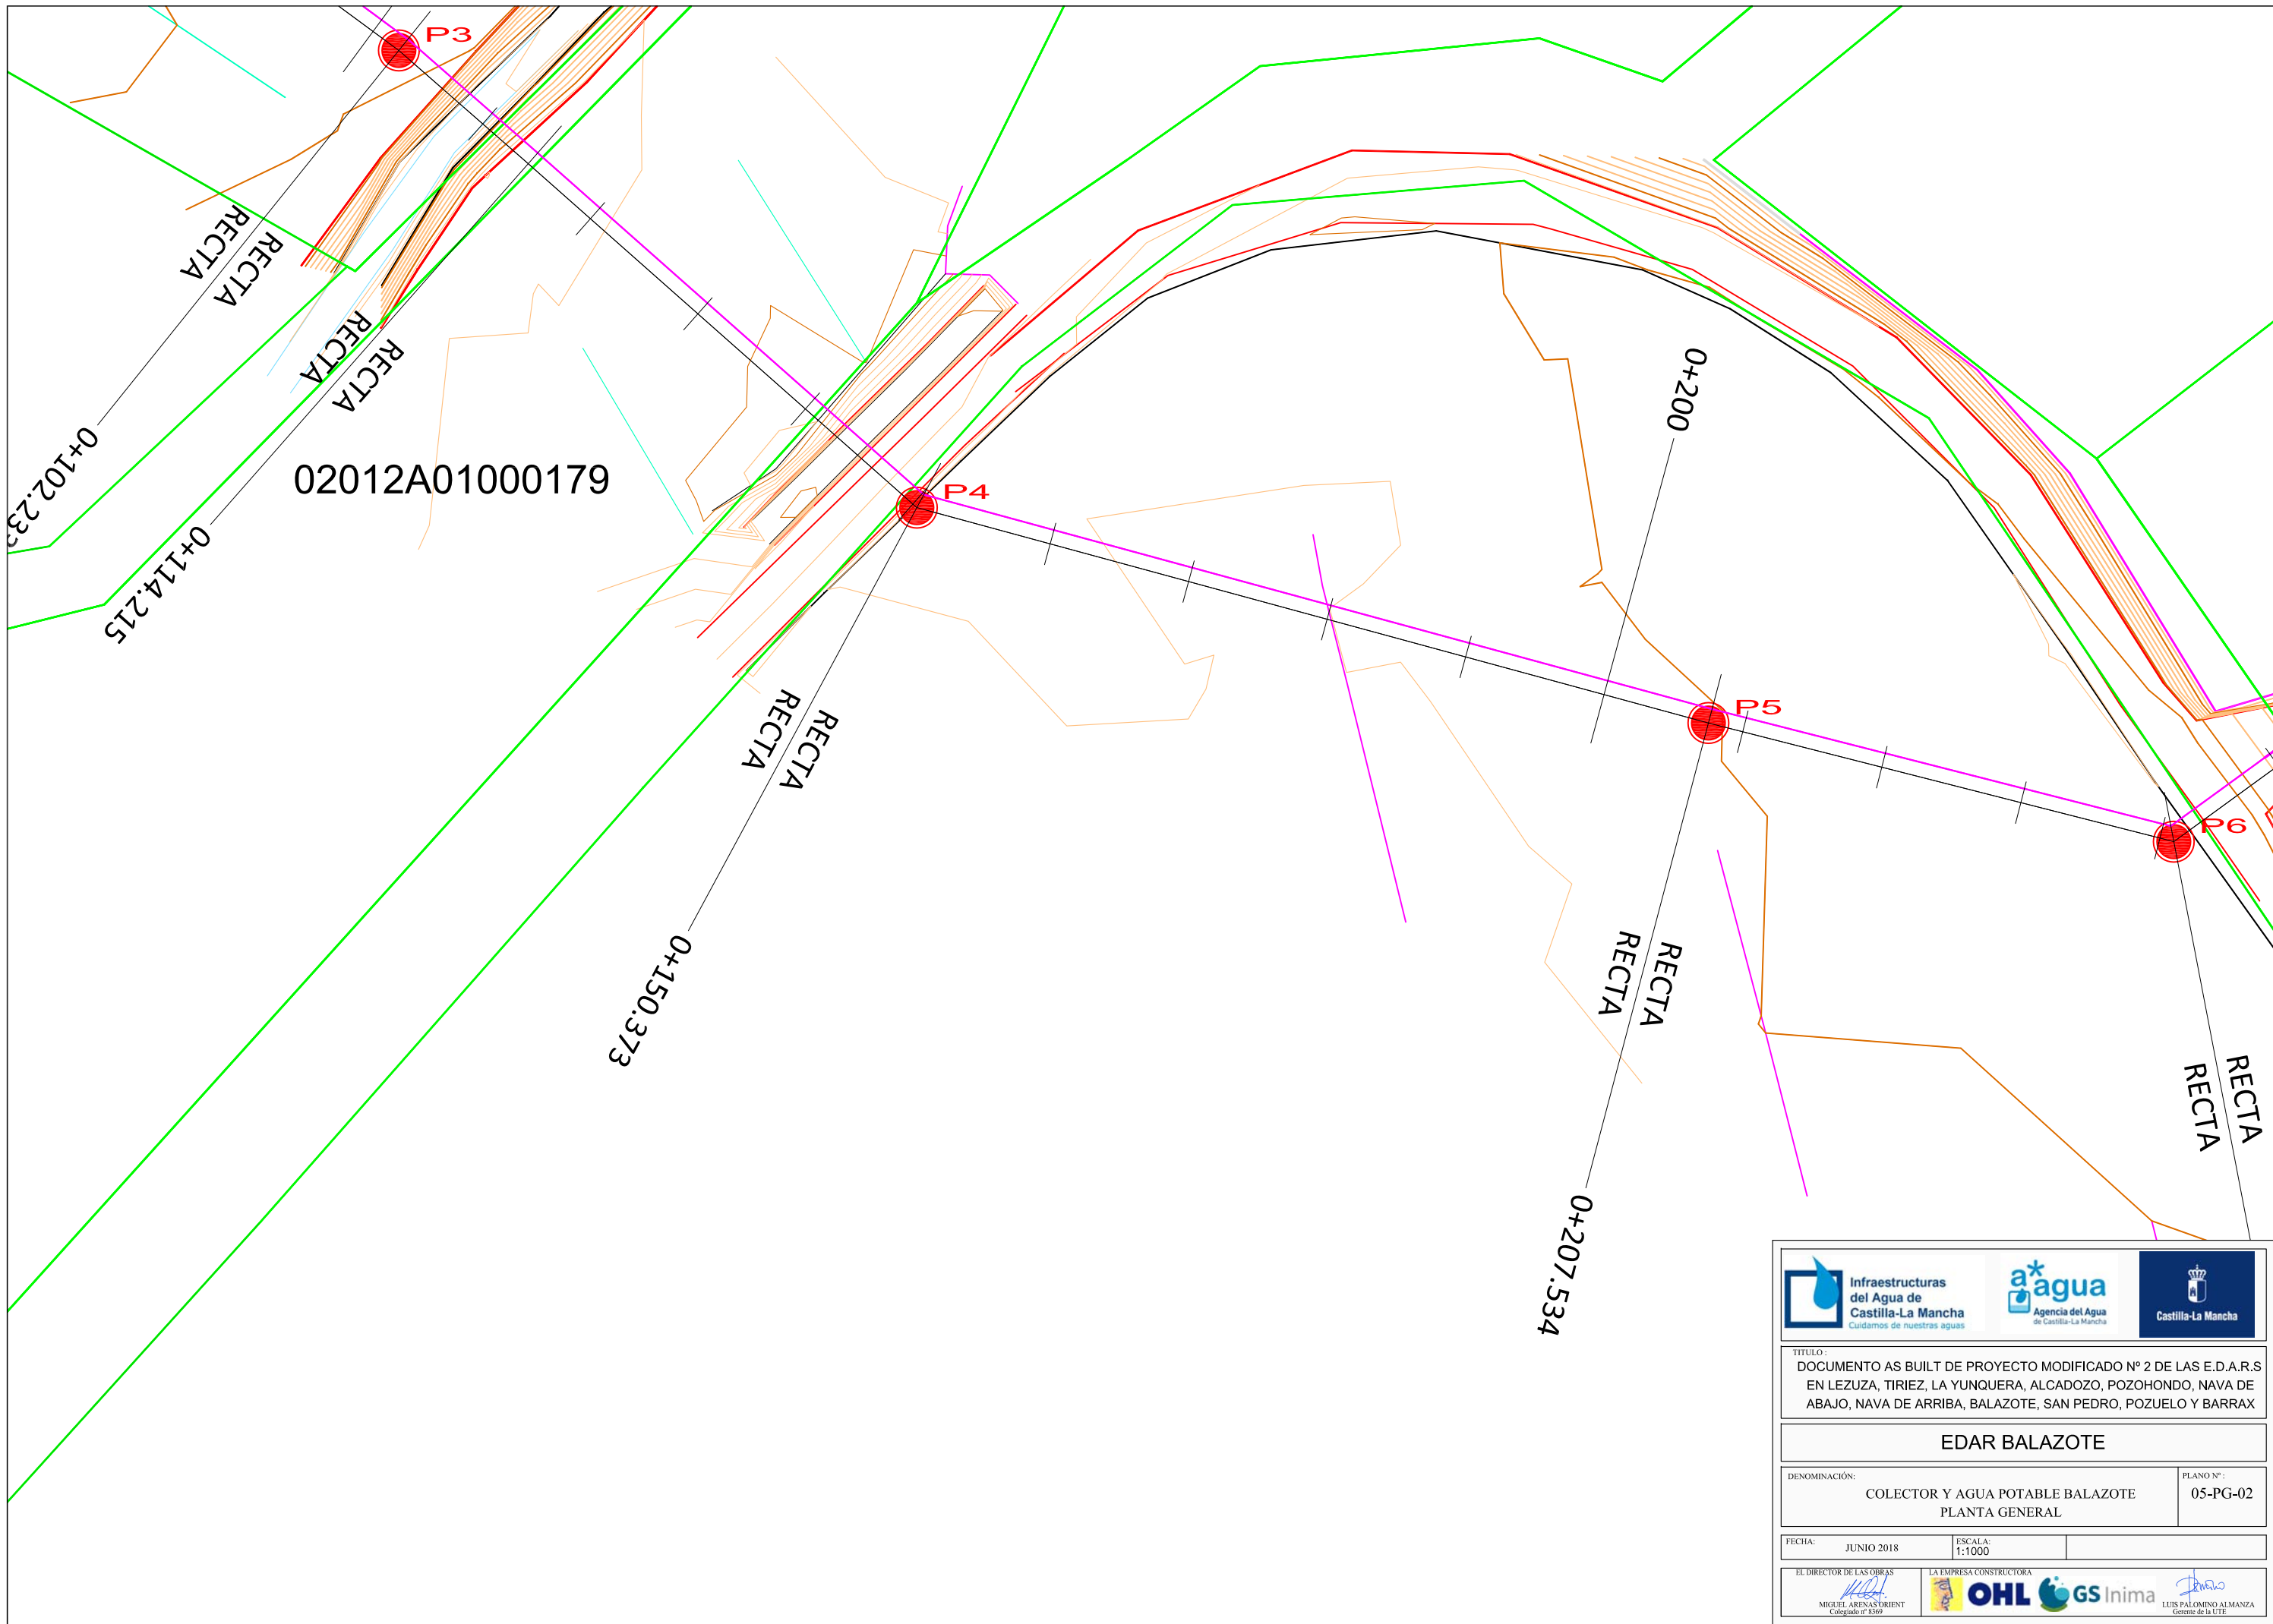



Infraestructuras
del Agua de
Castilla-La Mancha
Cuidamos de nuestras aguas



a*agua
Agencia del Agua
de Castilla-La Mancha



Castilla-La Mancha

TÍTULO:
DOCUMENTO AS BUILT DE PROYECTO MODIFICADO Nº 2 DE LAS E.D.A.R.S
EN LEZUZA, TIRIEZ, LA YUNQUERA, ALCADOZO, POZOHONDO, NAVA DE
ABAJO, NAVA DE ARRIBA, BALAZOTE, SAN PEDRO, POZUELO Y BARRAX

EDAR BALAZOTE

DENOMINACIÓN:	COLECTOR Y AGUA POTABLE BALAZOTE PLANTA GENERAL	PLANO Nº:	05-PG-02
---------------	--	-----------	----------

FECHA:	JUNIO 2018	ESCALA:	1:1000	
--------	------------	---------	--------	--

EL DIRECTOR DE LAS OBRAS



MIGUEL ARENAS ORIENT
Colegiado nº 8569

LA EMPRESA CONSTRUCTORA




OHL




GS Inima




LUIS PALOMINO ALMANZA
Gerente de la UTE

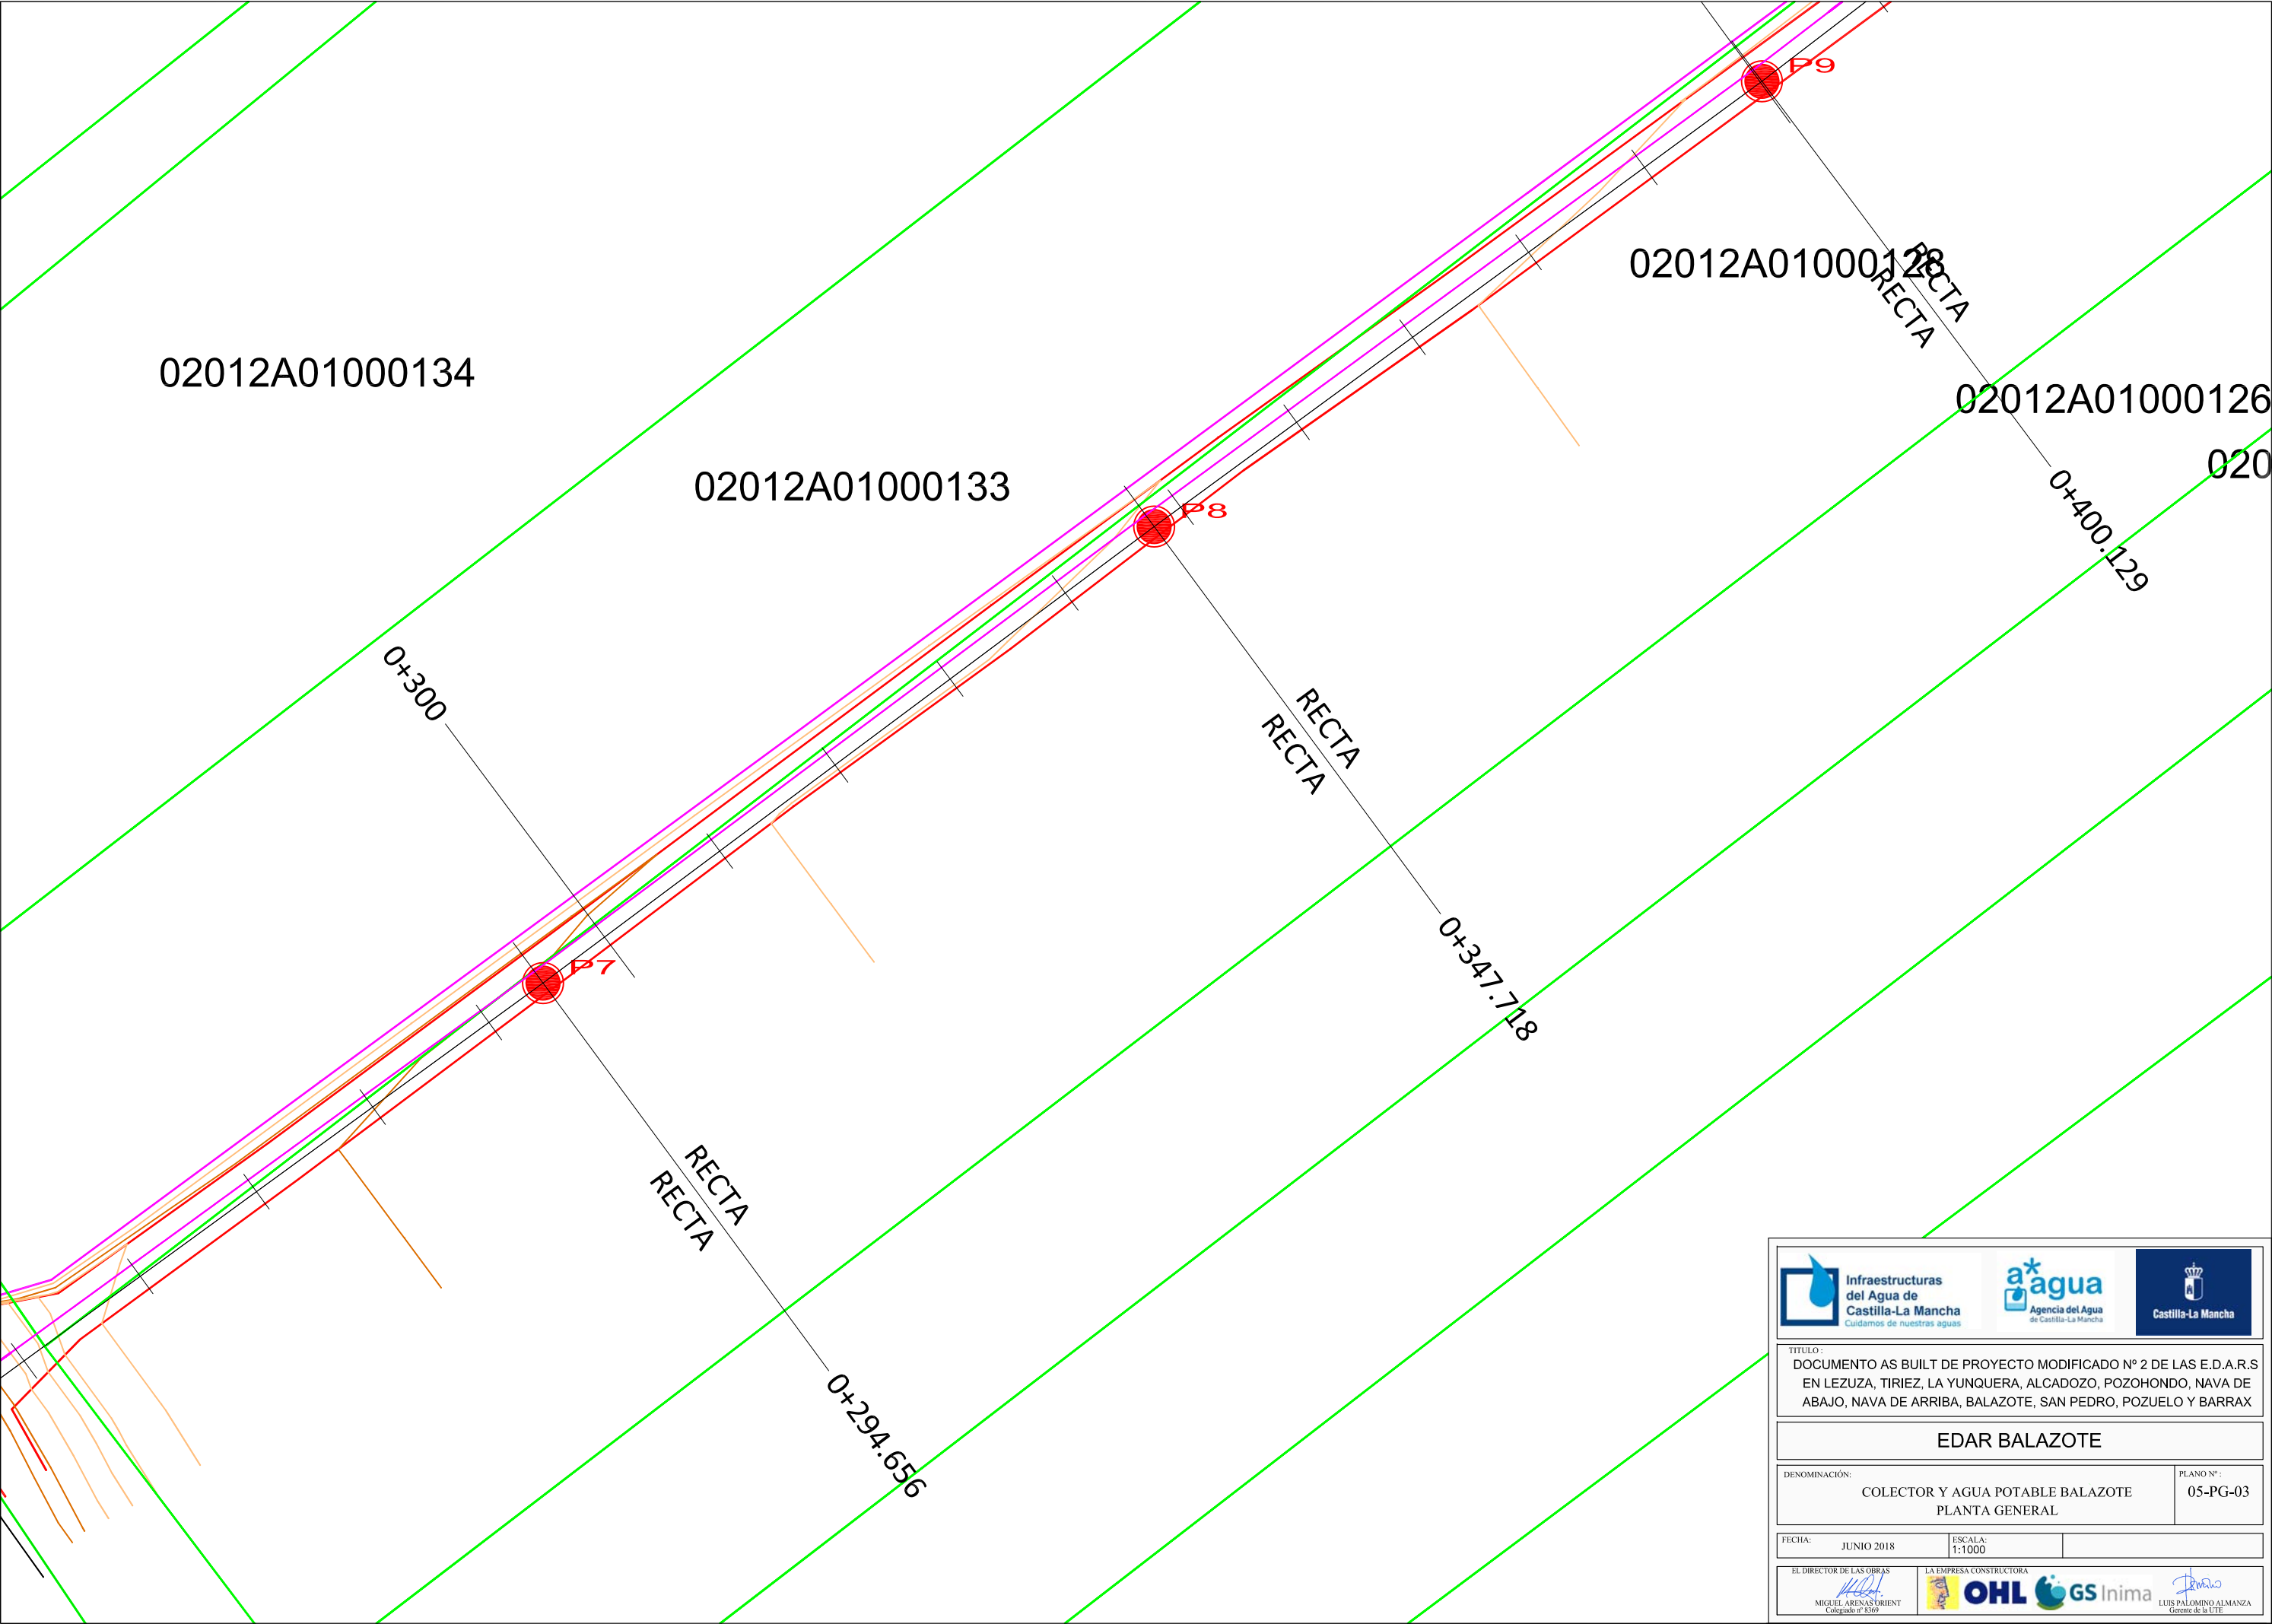


  		
TÍTULO: DOCUMENTO AS BUILT DE PROYECTO MODIFICADO Nº 2 DE LAS E.D.A.R.S EN LEZUZA, TIRIEZ, LA YUNQUERA, ALCADOZO, POZOHONDO, NAVA DE ABAJO, NAVA DE ARRIBA, BALAZOTE, SAN PEDRO, POZUELO Y BARRAX		
EDAR BALAZOTE		
DENOMINACIÓN: COLECTOR Y AGUA POTABLE BALAZOTE PLANTA GENERAL		PLANO Nº: 05-PG-03
FECHA: JUNIO 2018	ESCALA: 1:1000	
EL DIRECTOR DE LAS OBRAS  MIGUEL ARENAS ORIENT Colegiado nº 8569	LA EMPRESA CONSTRUCTORA   LUIS PALOMINO ALMANZA Gerente de la UTE	

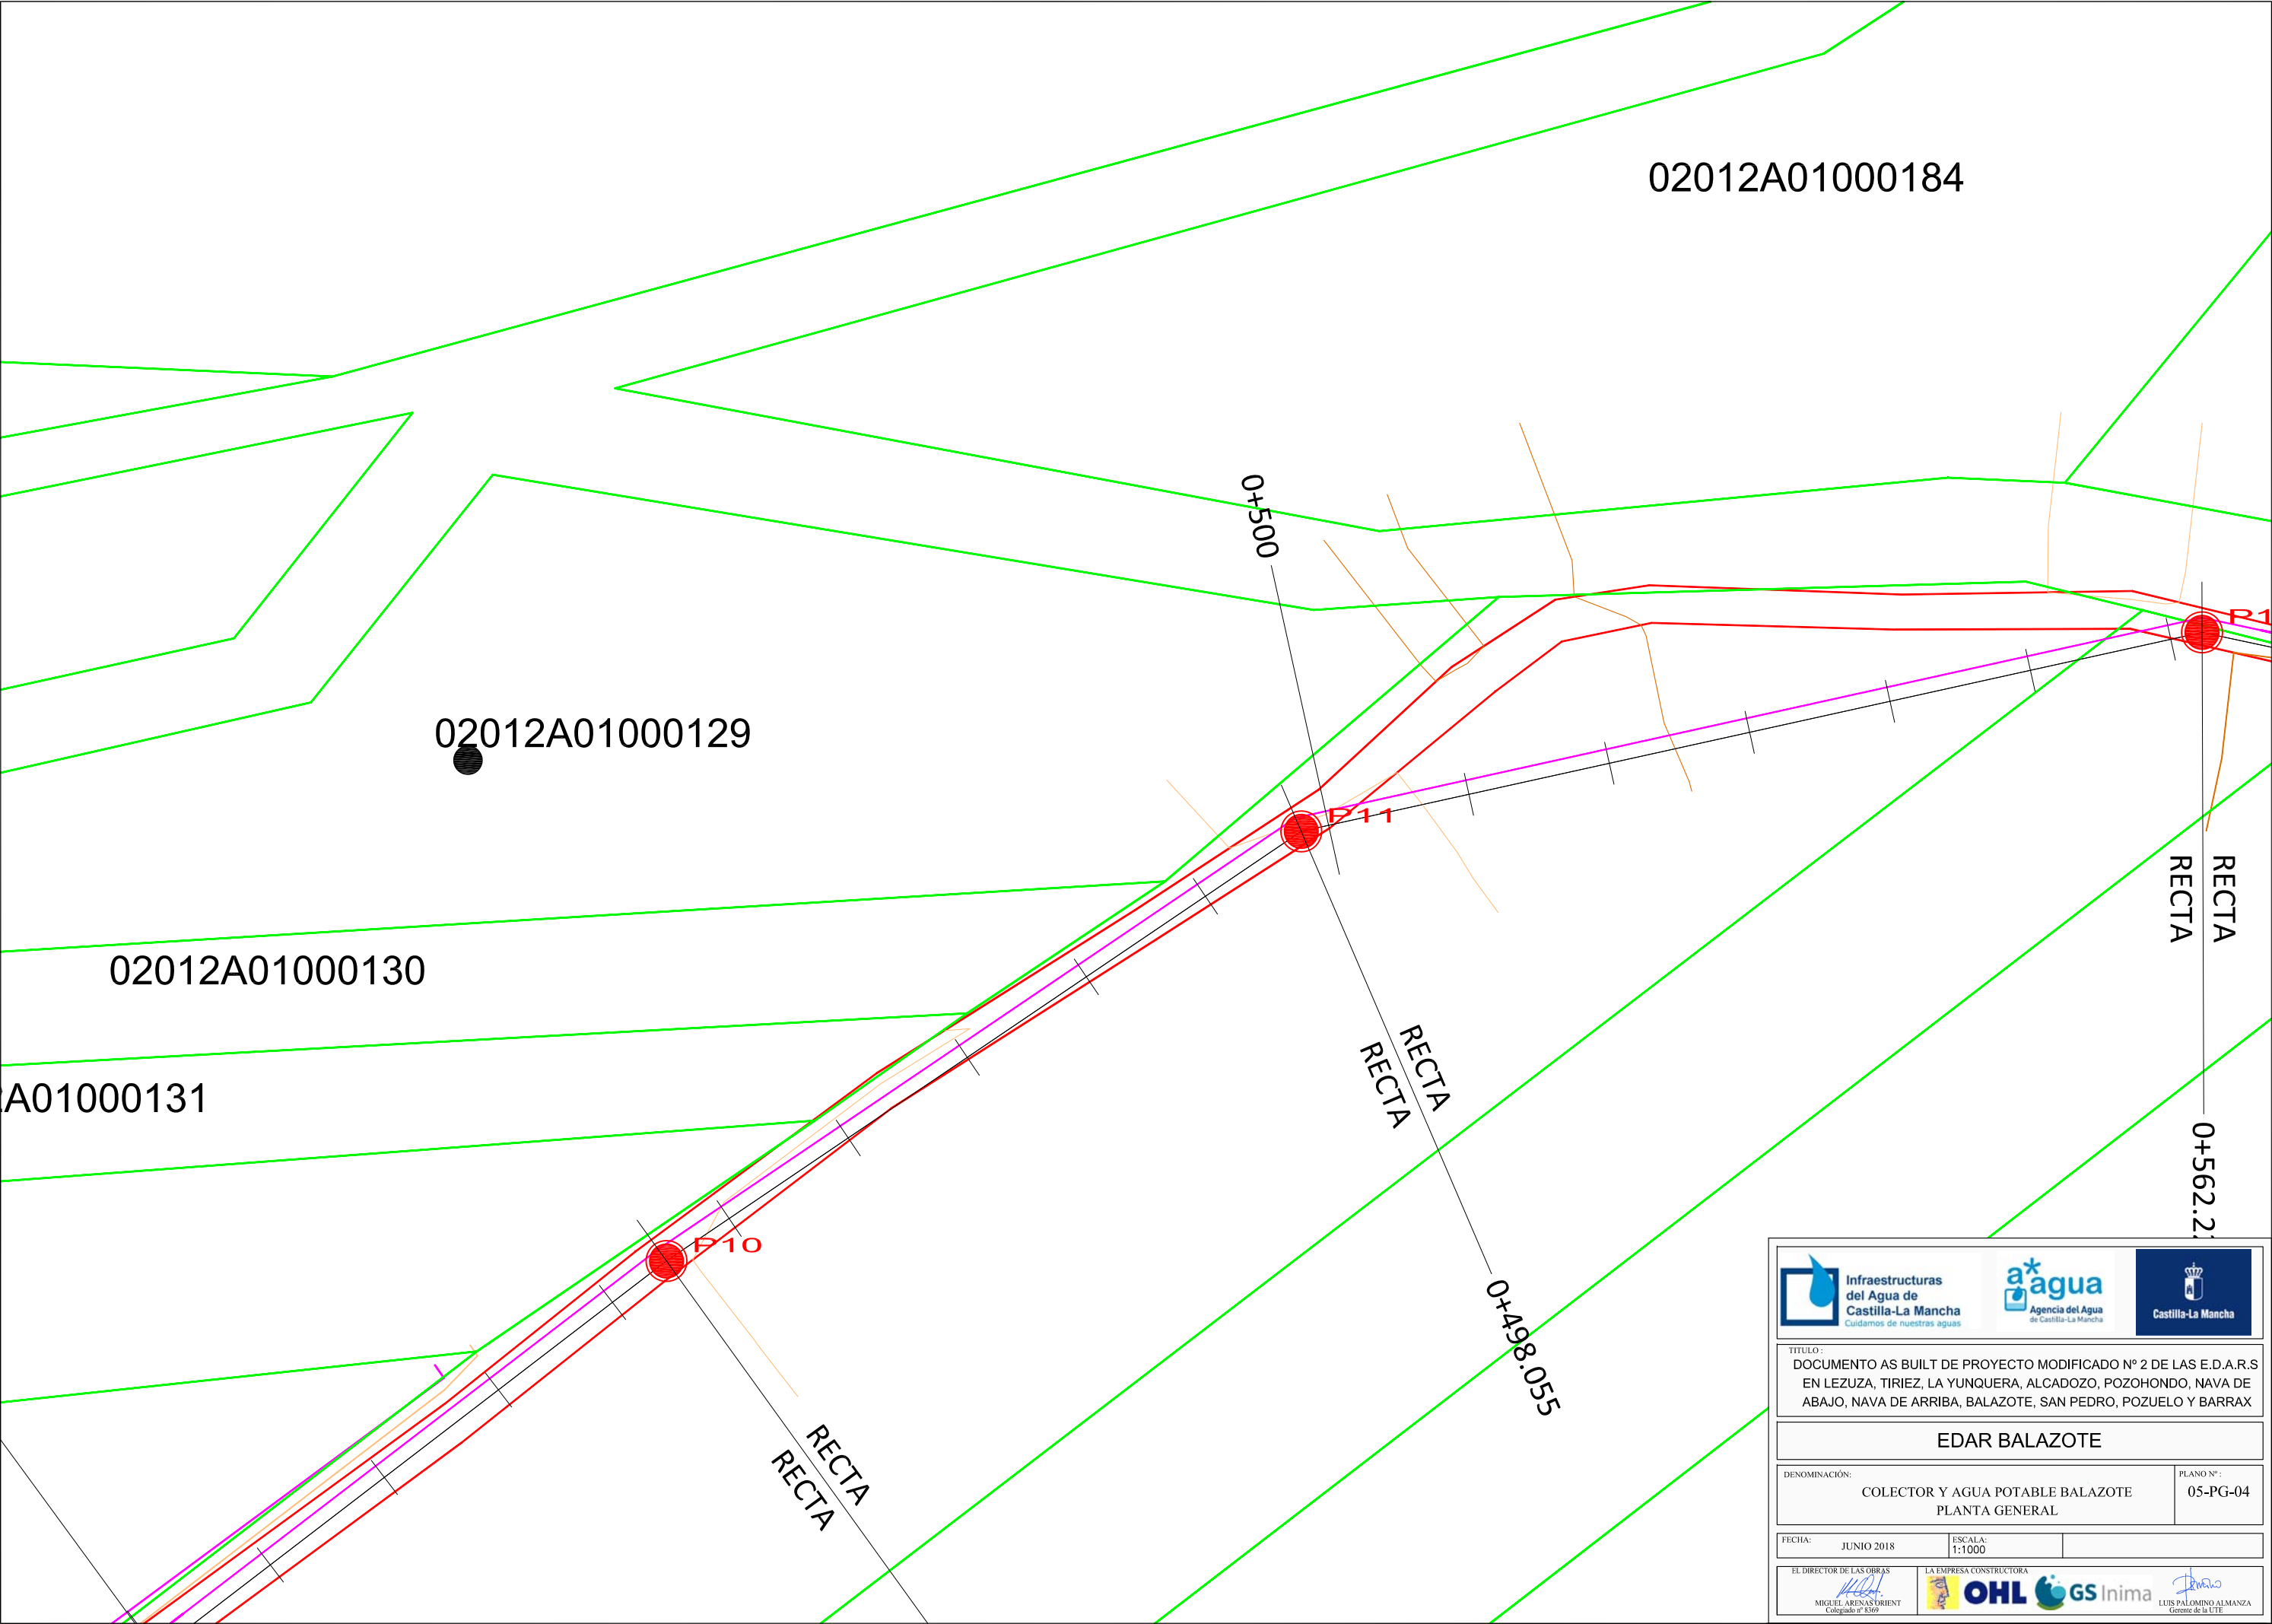

  		
TÍTULO: DOCUMENTO AS BUILT DE PROYECTO MODIFICADO Nº 2 DE LAS E.D.A.R.S EN LEZUA, TIRIEZ, LA YUNQUERA, ALCADOZO, POZOHONDO, NAVA DE ABAJO, NAVA DE ARRIBA, BALAZOTE, SAN PEDRO, POZUELO Y BARRAX		
EDAR BALAZOTE		
DENOMINACIÓN: COLECTOR Y AGUA POTABLE BALAZOTE PLANTA GENERAL		PLANO Nº: 05-PG-04
FECHA: JUNIO 2018	ESCALA: 1:1000	

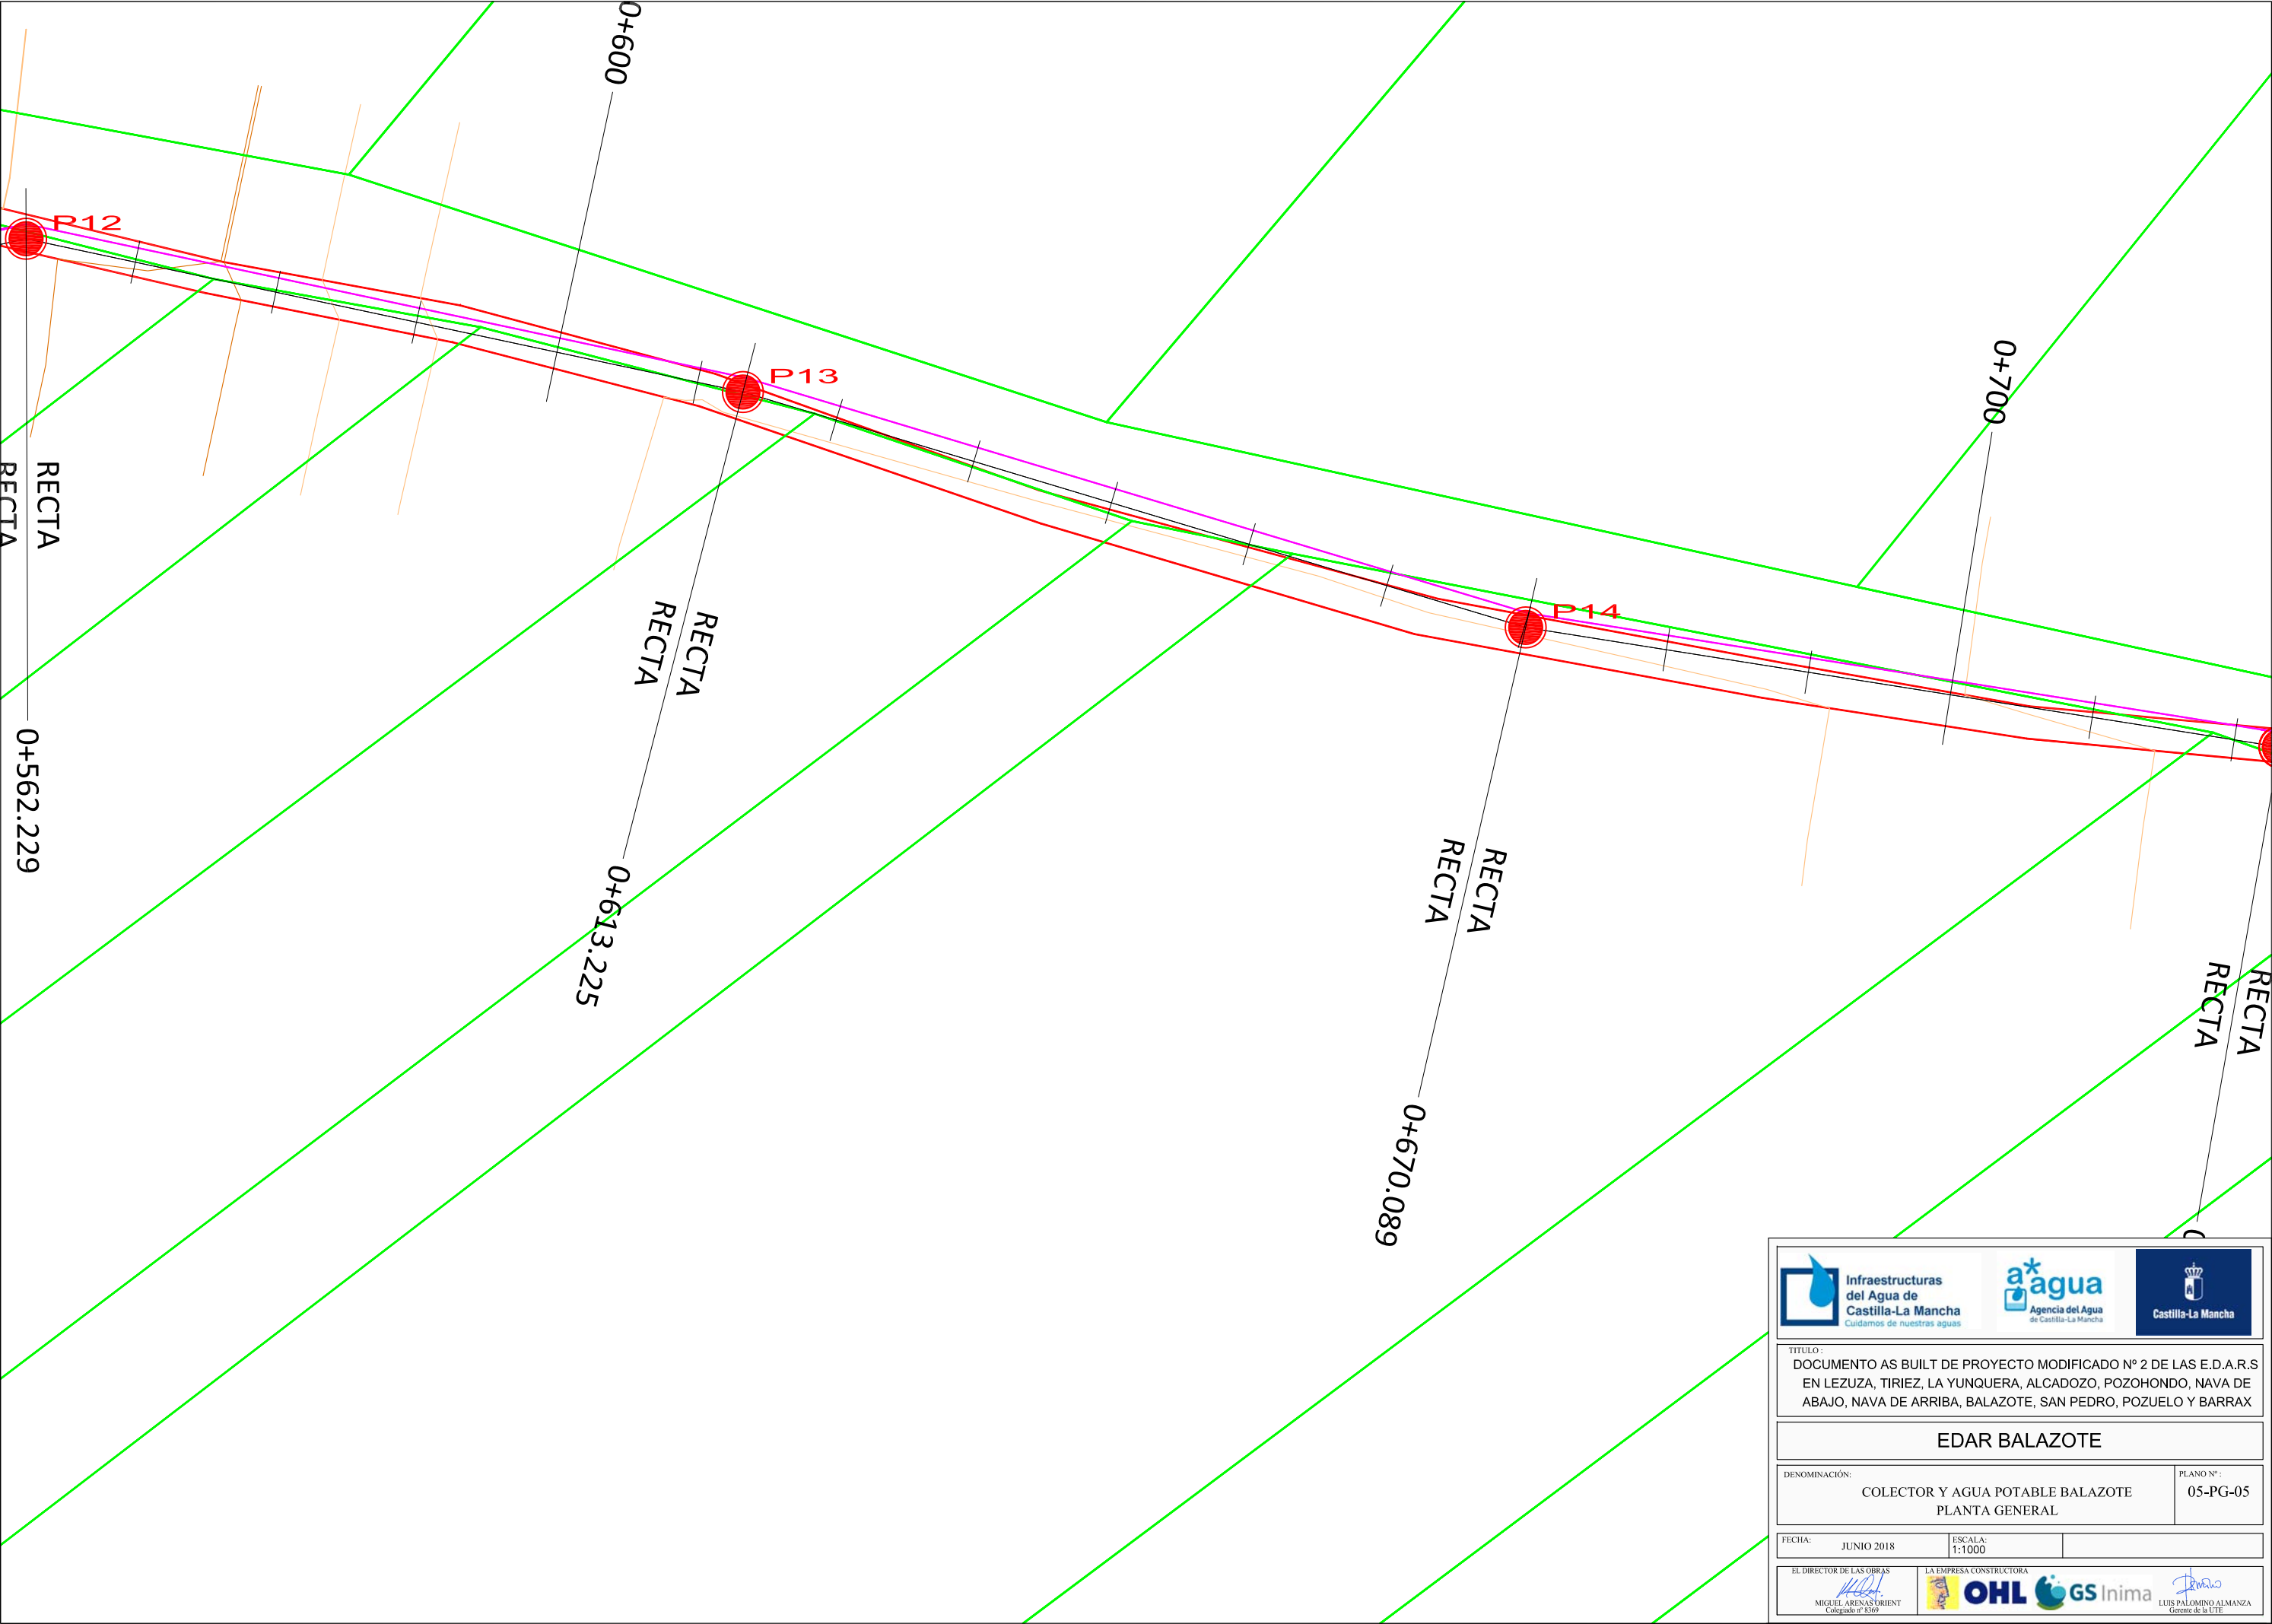

  		
TÍTULO: DOCUMENTO AS BUILT DE PROYECTO MODIFICADO Nº 2 DE LAS E.D.A.R.S EN LEZUA, TIRIEZ, LA YUNQUERA, ALCADOZO, POZOHONDO, NAVA DE ABAJO, NAVA DE ARRIBA, BALAZOTE, SAN PEDRO, POZUELO Y BARRAX		
EDAR BALAZOTE		
DENOMINACIÓN: COLECTOR Y AGUA POTABLE BALAZOTE PLANTA GENERAL		PLANO Nº: 05-PG-05
FECHA: JUNIO 2018	ESCALA: 1:1000	
EL DIRECTOR DE LAS OBRAS  MIGUEL ARENAS ORIENT Colgado nº 8569	LA EMPRESA CONSTRUCTORA    LUIS PALOMINO ALMANZA Gerente de la UTE	

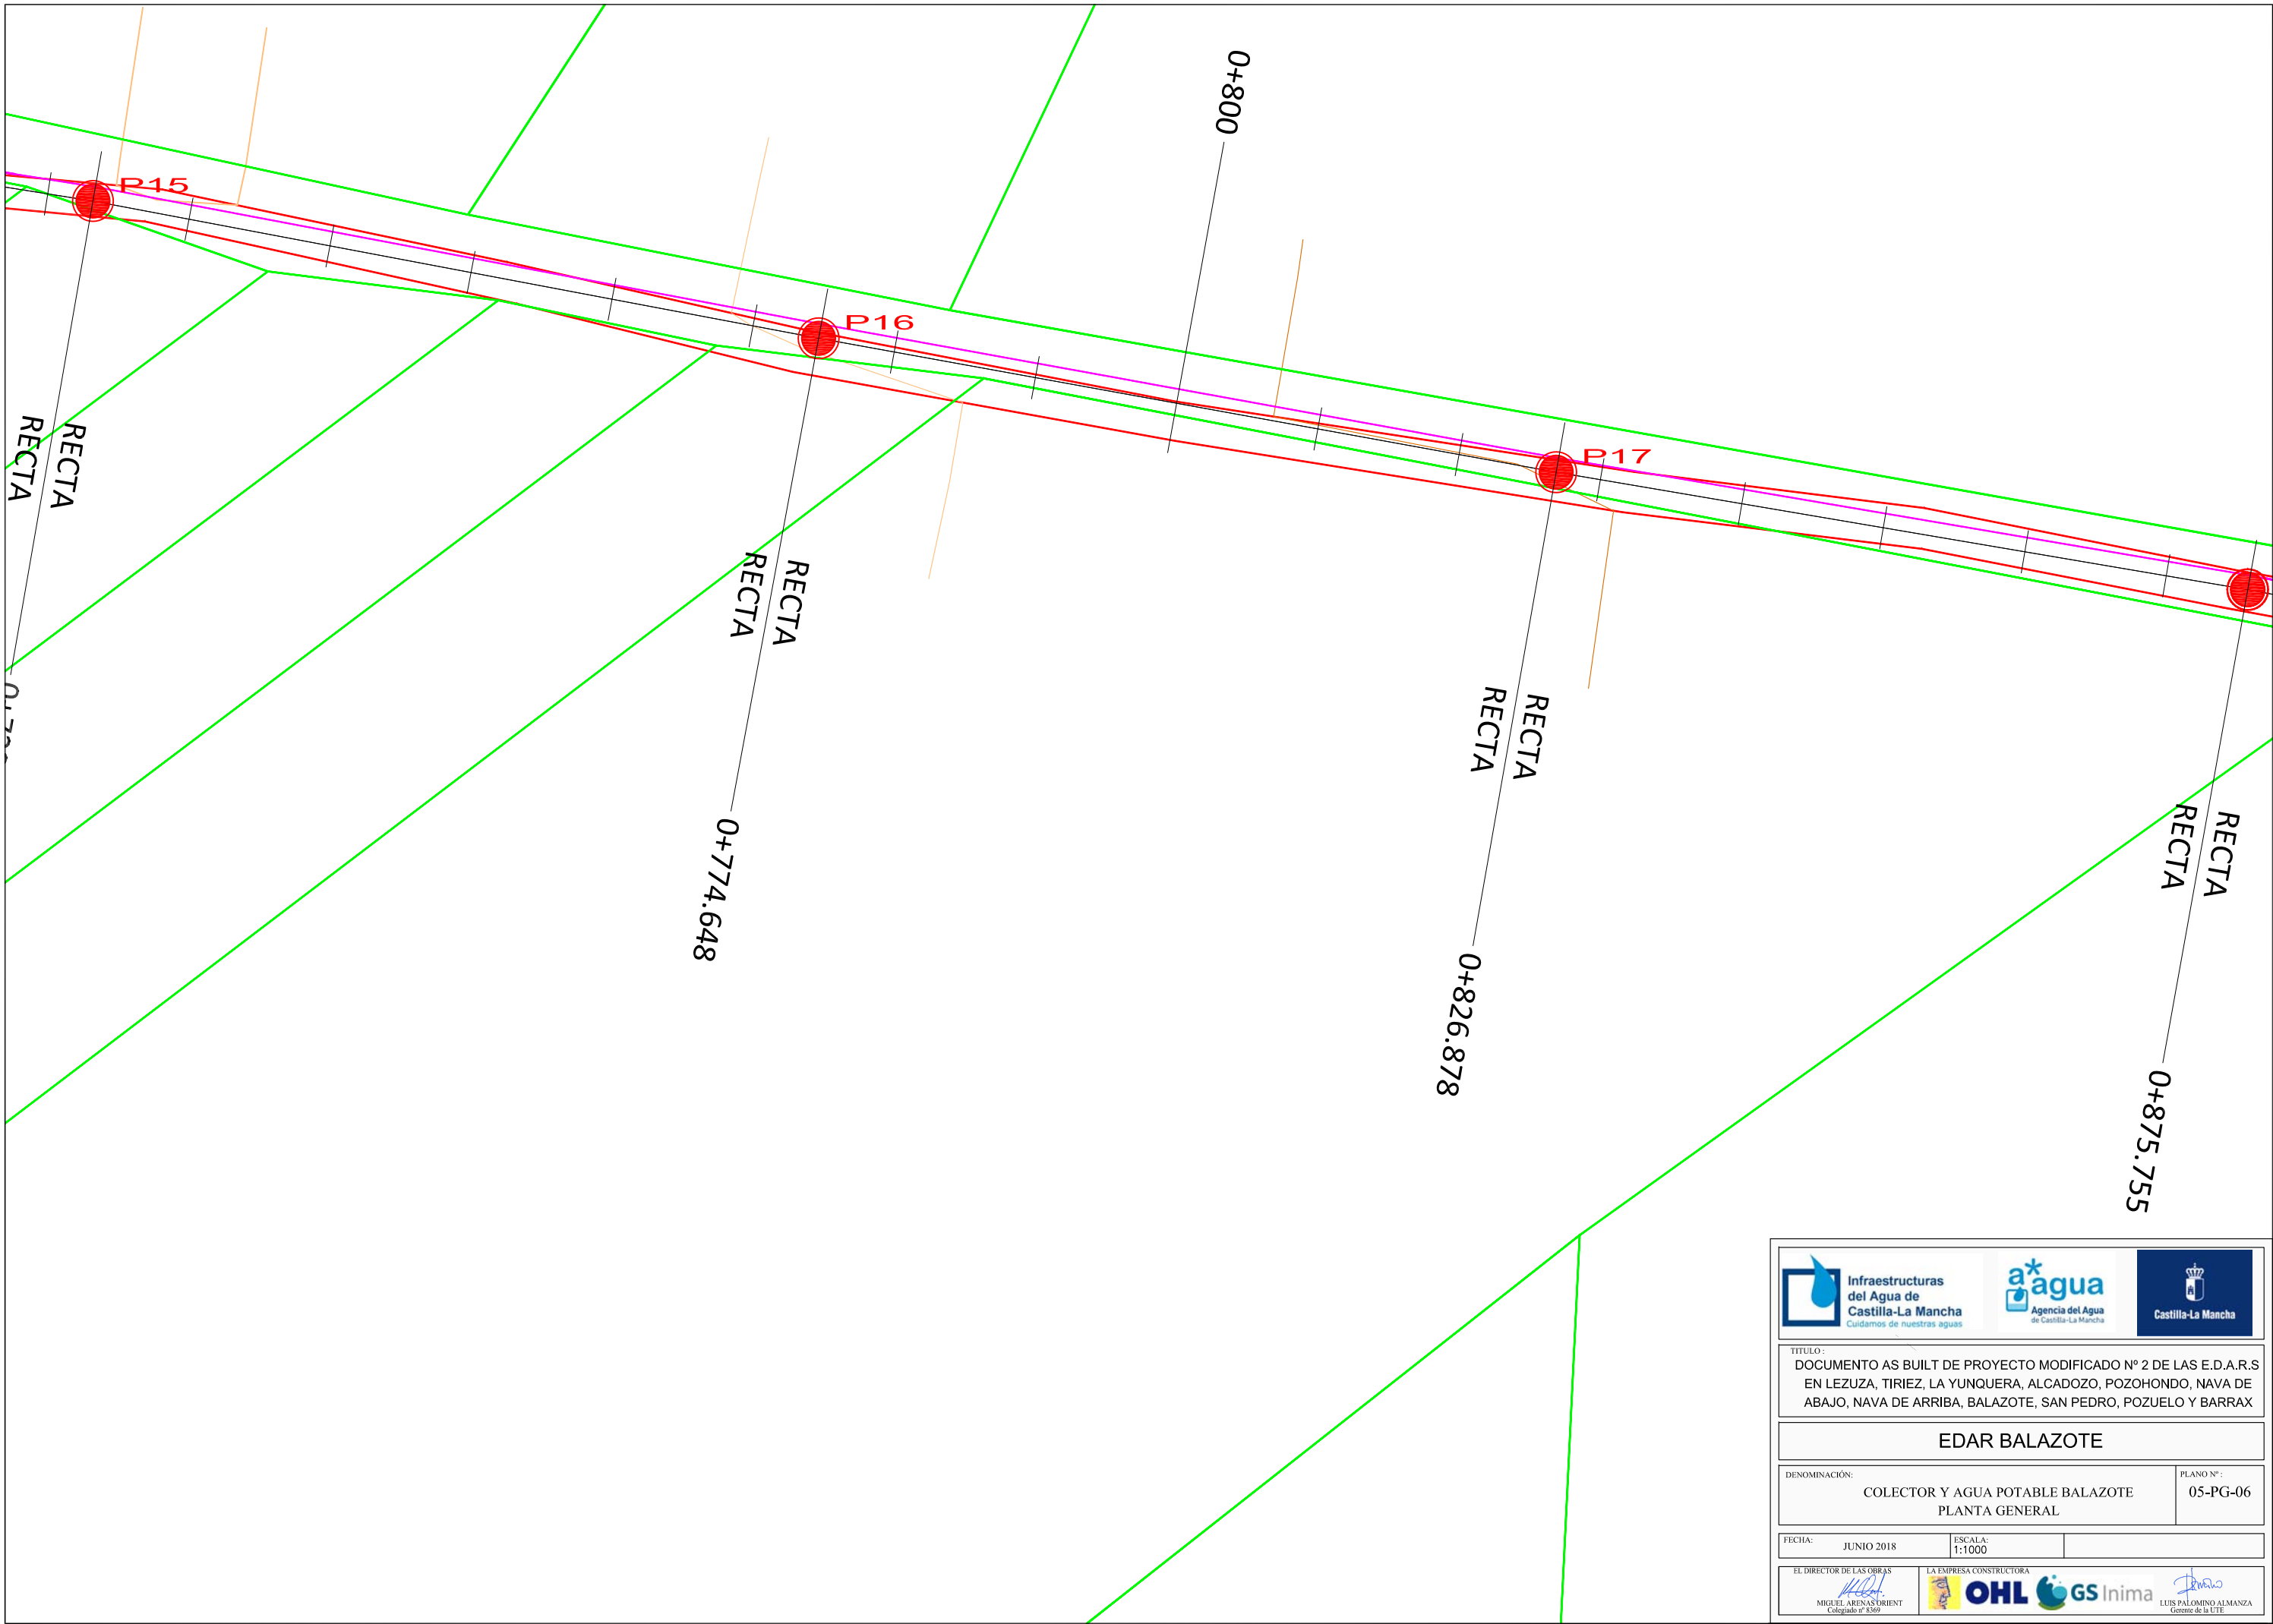


TÍTULO:
DOCUMENTO AS BUILT DE PROYECTO MODIFICADO Nº 2 DE LAS E.D.A.R.S
EN LEZUA, TIRIEZ, LA YUNQUERA, ALCADOZO, POZOHONDO, NAVA DE
ABAJO, NAVA DE ARRIBA, BALAZOTE, SAN PEDRO, POZUELO Y BARRAX

EDAR BALAZOTE


DENOMINACIÓN: COLECTOR Y AGUA POTABLE BALAZOTE PLANTA GENERAL	PLANO Nº: 05-PG-06
---	-----------------------

FECHA: JUNIO 2018	ESCALA: 1:1000	
----------------------	-------------------	--


EL DIRECTOR DE LAS OBRAS MIGUEL ARENAS ORIENT Colegiado nº 8569	LA EMPRESA CONSTRUCTORA OHL	GS Inima	LUIS PALOMINO ALMANZA Gerente de la UTE
---	--------------------------------	----------	--

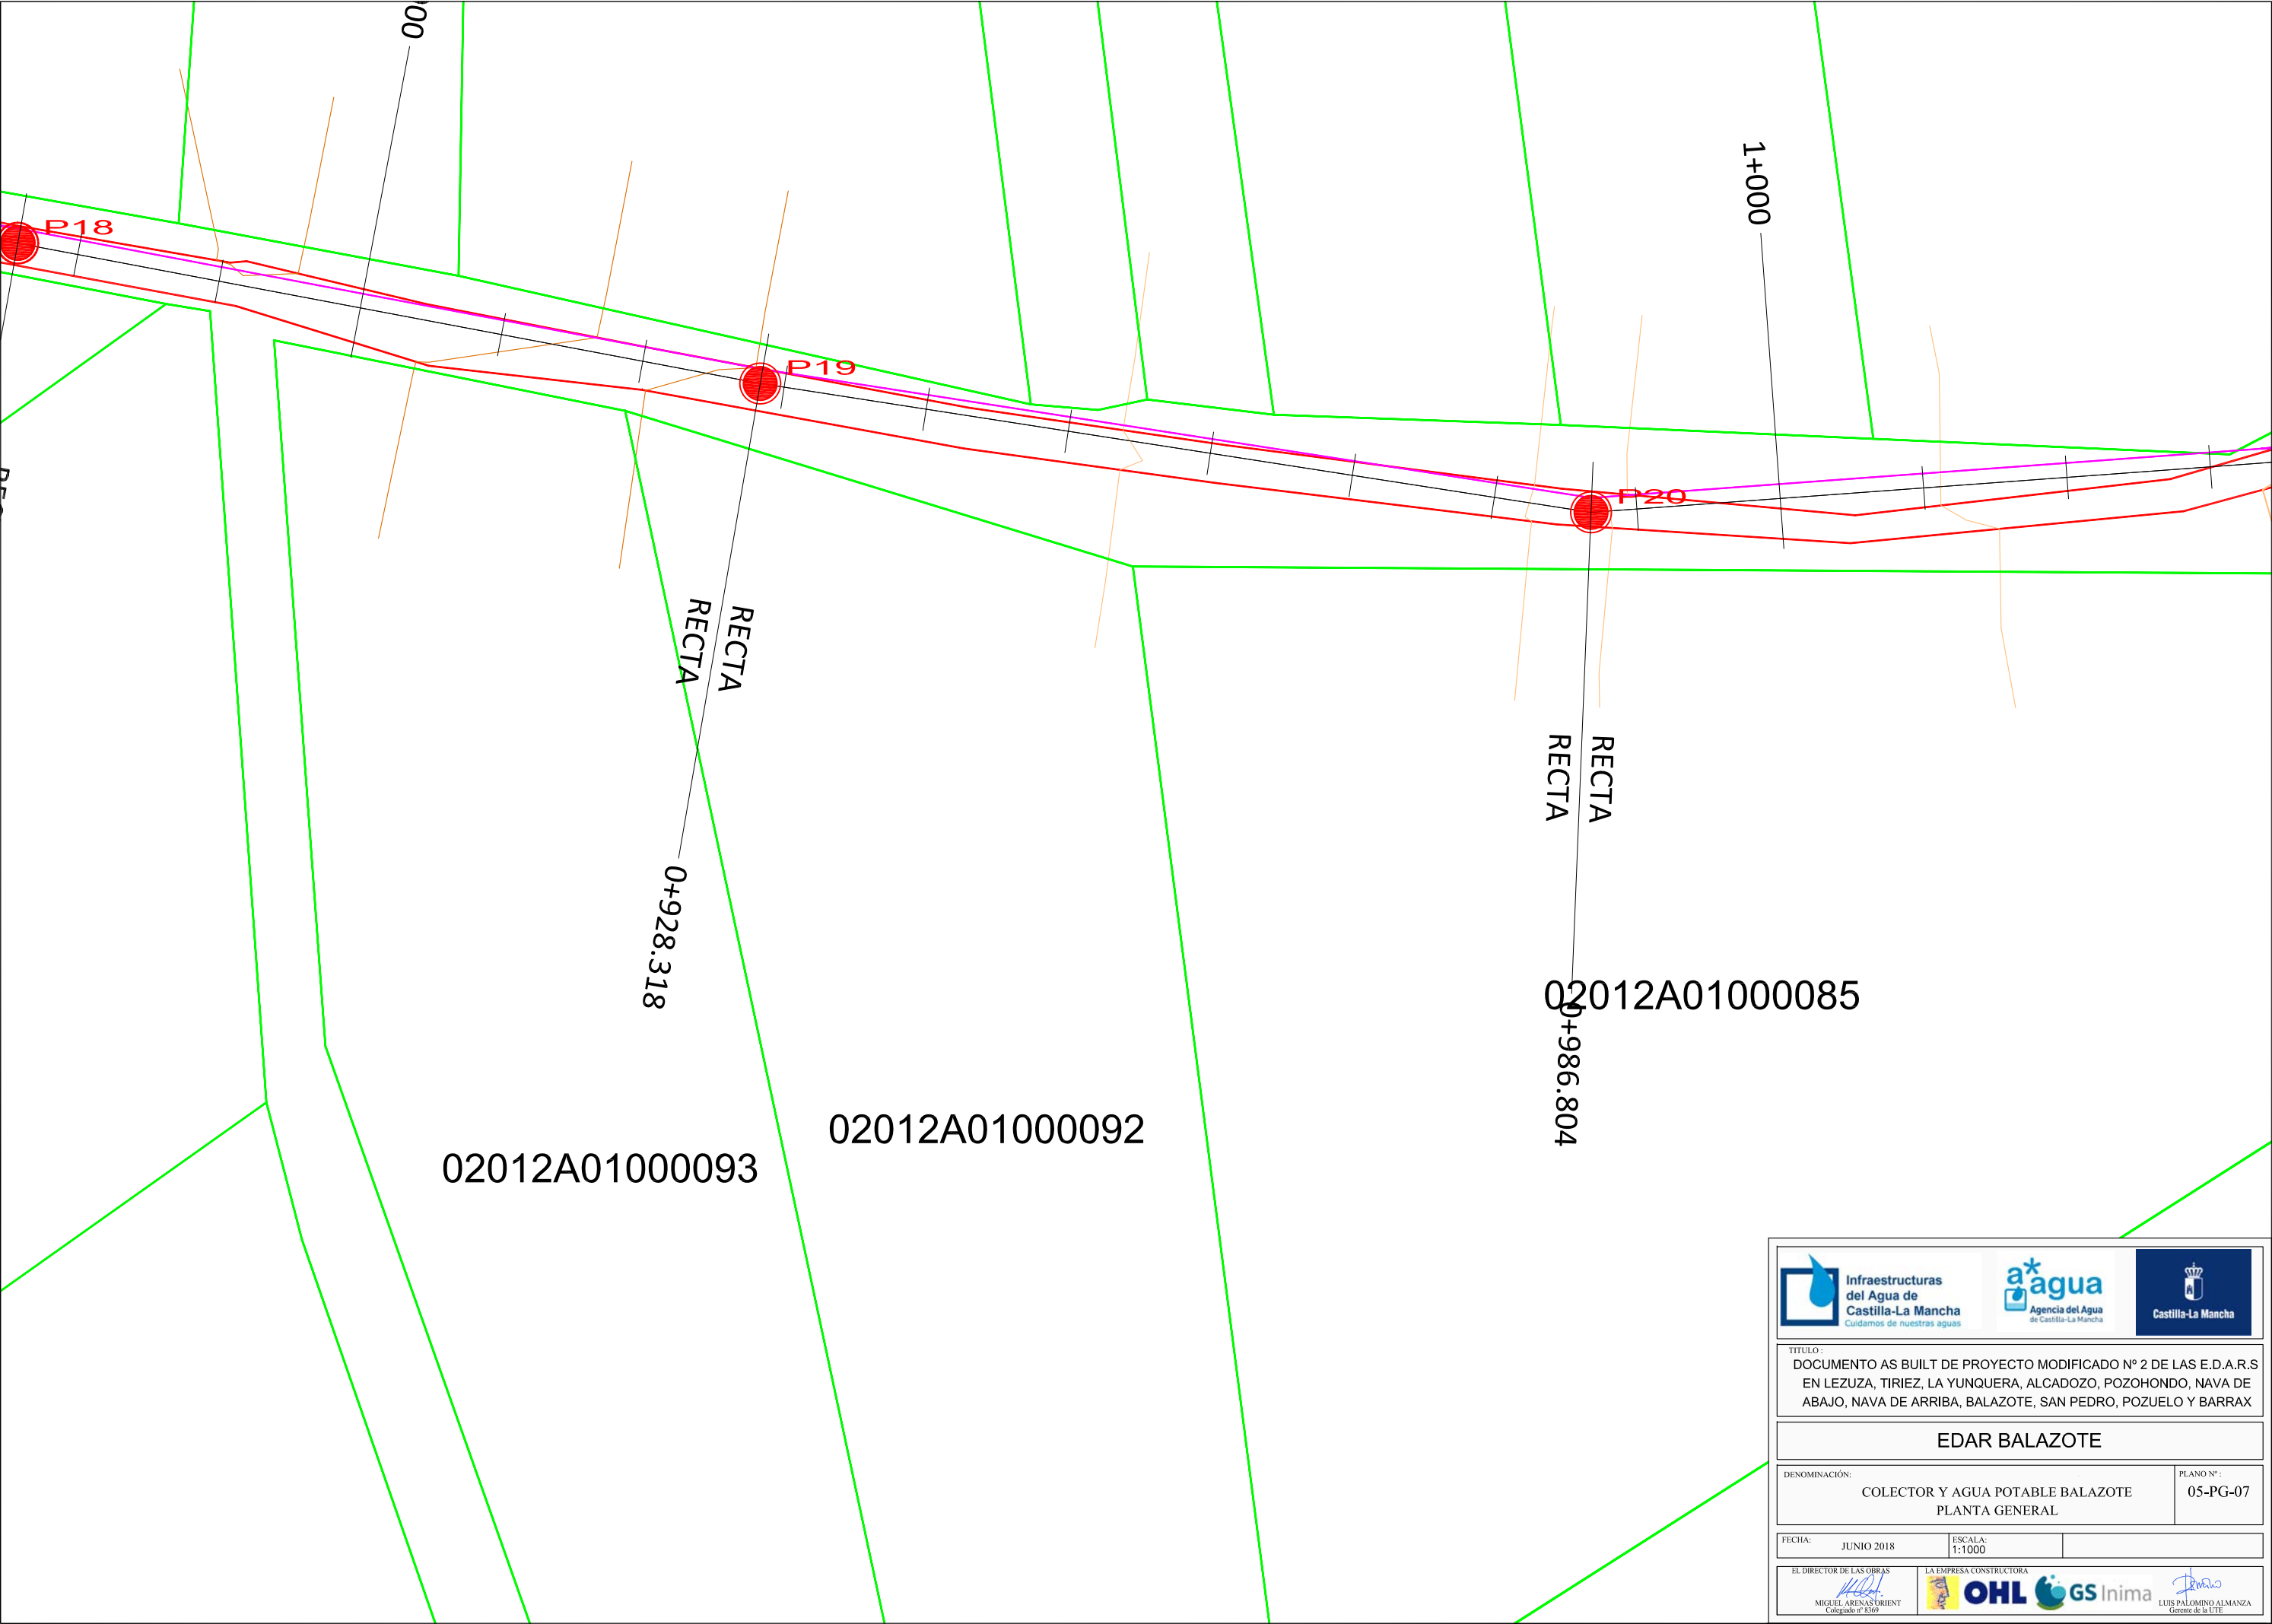

  		
TÍTULO: DOCUMENTO AS BUILT DE PROYECTO MODIFICADO Nº 2 DE LAS E.D.A.R.S EN LEZUZA, TIRIEZ, LA YUNQUERA, ALCADOZO, POZOHONDO, NAVA DE ABAJO, NAVA DE ARRIBA, BALAZOTE, SAN PEDRO, POZUELO Y BARRAX		
EDAR BALAZOTE		
DENOMINACIÓN: COLECTOR Y AGUA POTABLE BALAZOTE PLANTA GENERAL		PLANO Nº: 05-PG-07
FECHA: JUNIO 2018	ESCALA: 1:1000	
EL DIRECTOR DE LAS OBRAS  MIGUEL ARENAS ORIENT Colegiado nº 8569	LA EMPRESA CONSTRUCTORA    LUIS PALOMINO ALMANZA Gerente de la UTE	

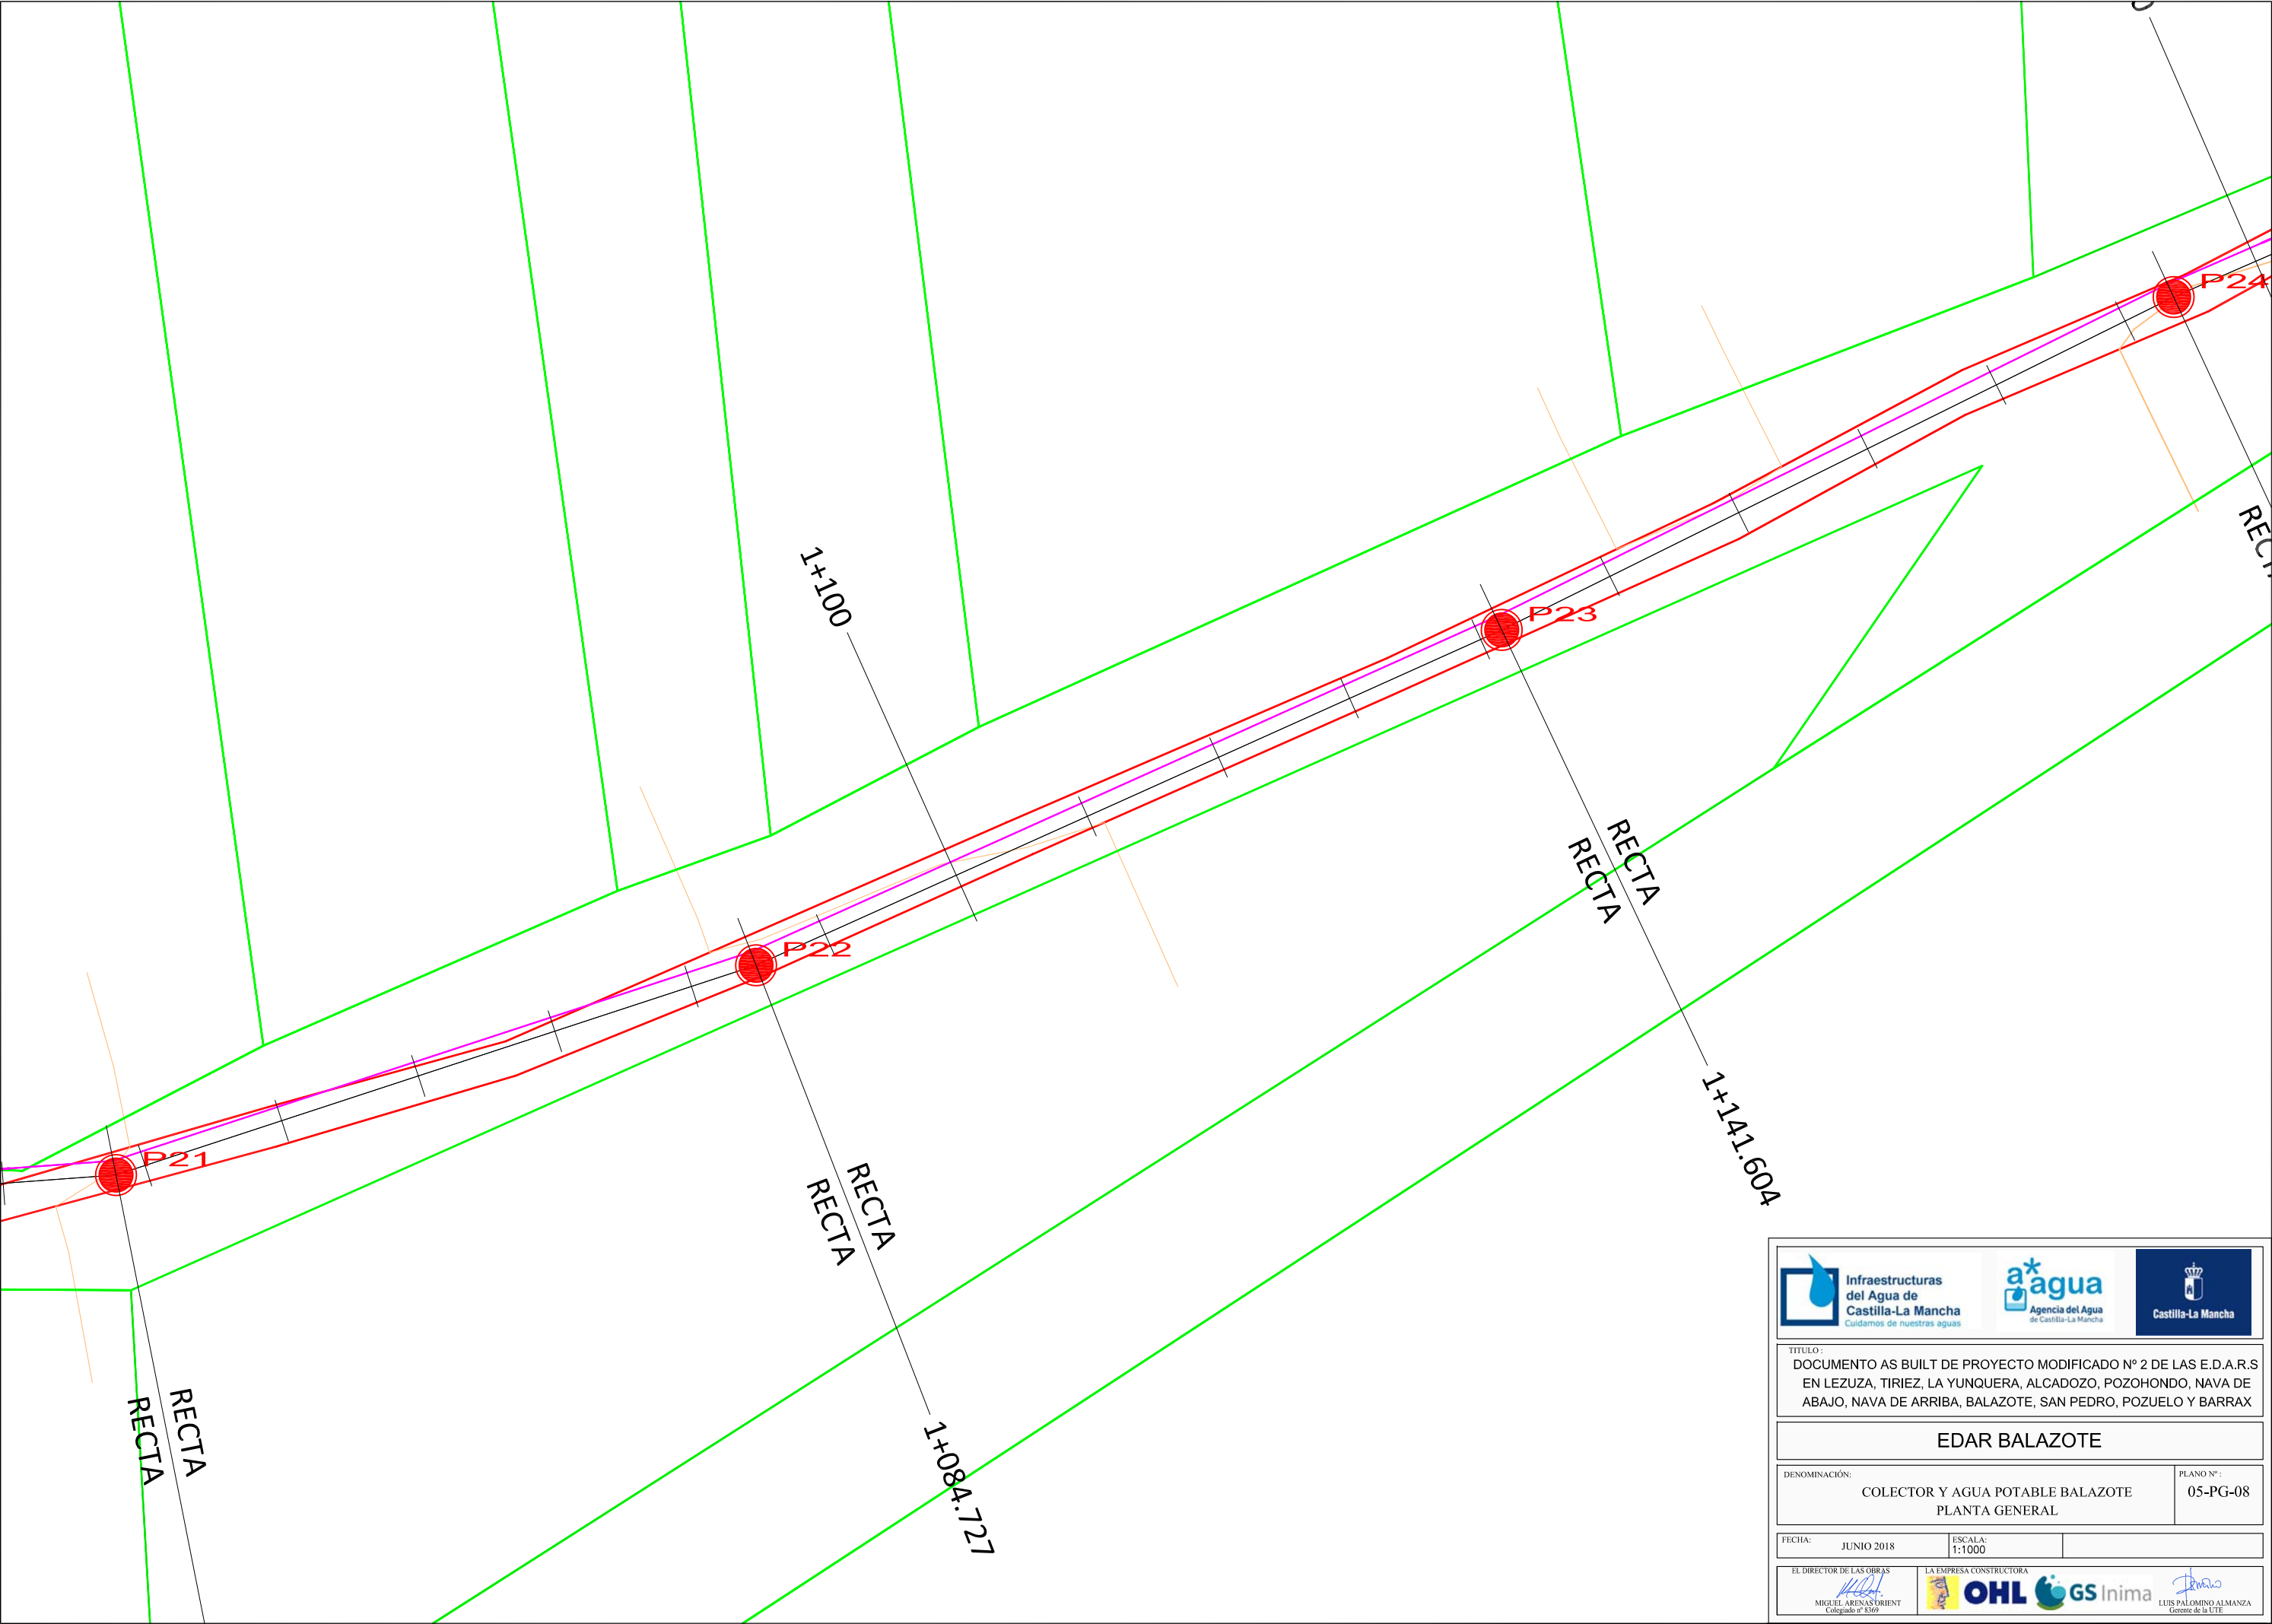

  		
TÍTULO: DOCUMENTO AS BUILT DE PROYECTO MODIFICADO Nº 2 DE LAS E.D.A.R.S EN LEZUZA, TIRIEZ, LA YUNQUERA, ALCADOZO, POZOHONDO, NAVA DE ABAJO, NAVA DE ARRIBA, BALAZOTE, SAN PEDRO, POZUELO Y BARRAX		
EDAR BALAZOTE		
DENOMINACIÓN: COLECTOR Y AGUA POTABLE BALAZOTE PLANTA GENERAL		PLANO Nº: 05-PG-08
FECHA: JUNIO 2018	ESCALA: 1:1000	
EL DIRECTOR DE LAS OBRAS  MIGUEL ARENAS ORIENT Colegiado nº 8569	LA EMPRESA CONSTRUCTORA  	 LUIS PALOMINO ALMANZA Gerente de la UTE

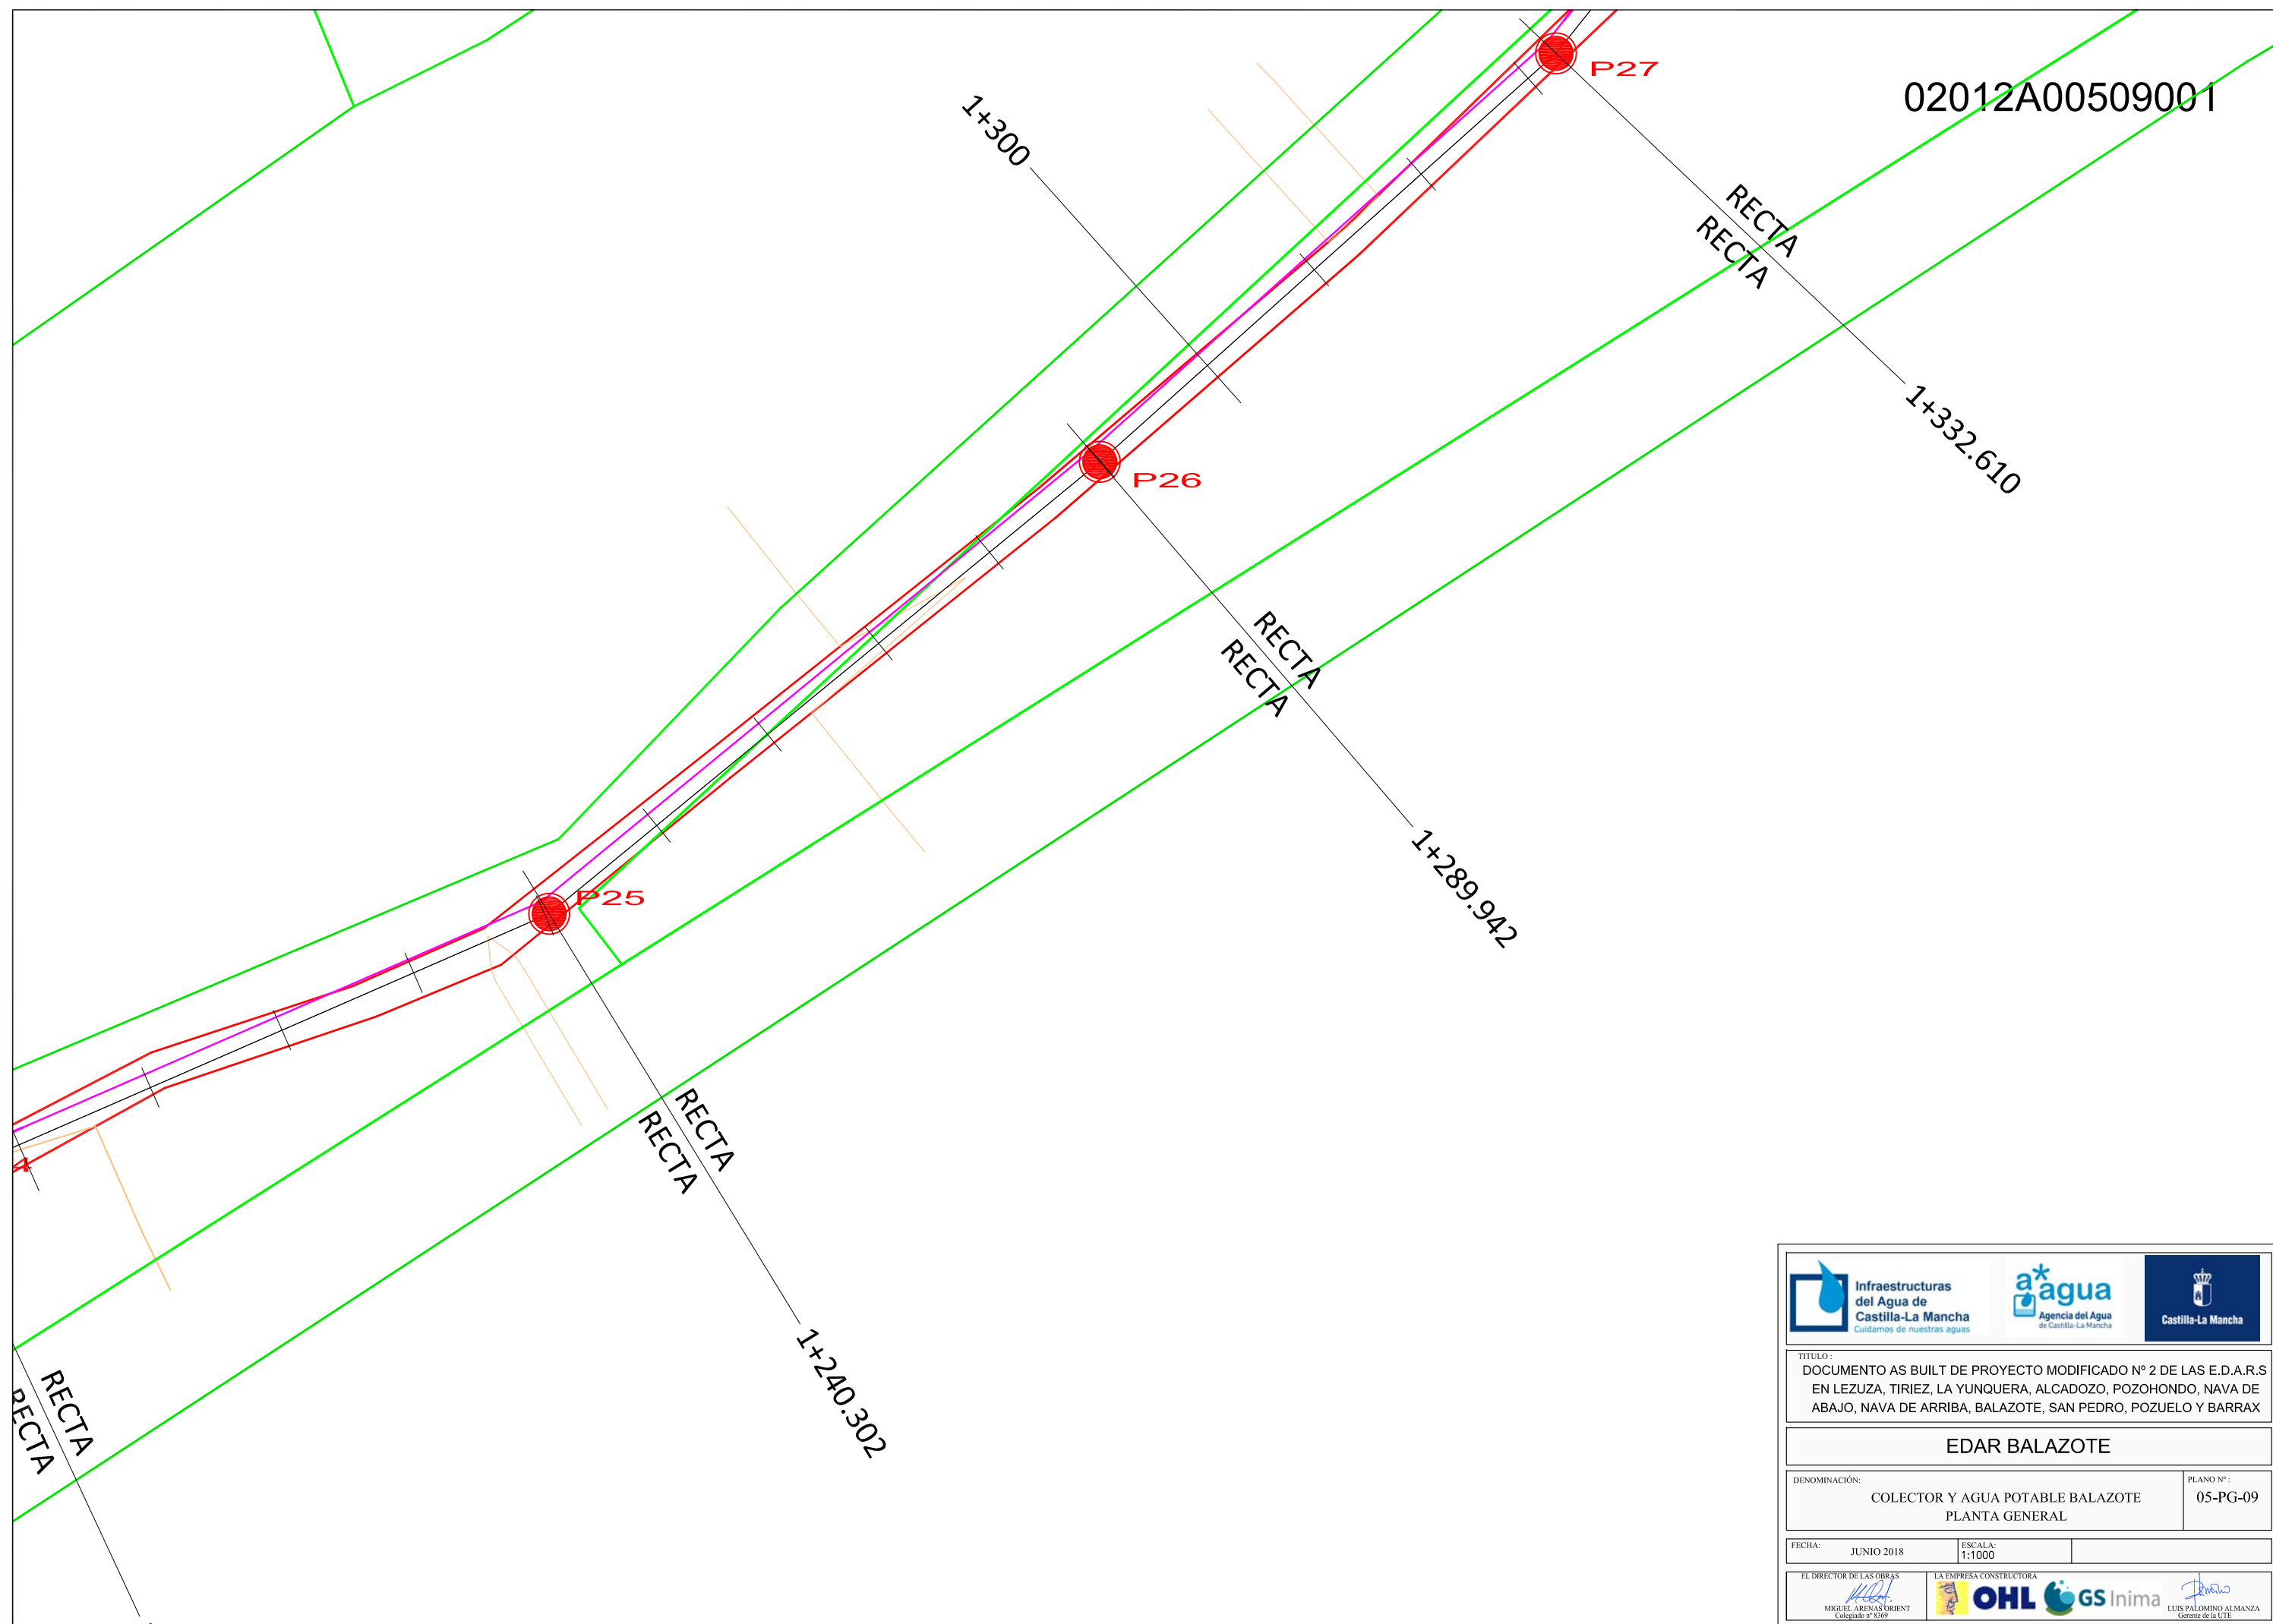

012A01000075

1+400

P30

RECTA
RECTA

1+452.135

P29

RECTA
RECTA

1+39


P28

02012A01000071


RECTA
RECTA

1+378.446


  	
TITULO: DOCUMENTO AS BUILT DE PROYECTO MODIFICADO Nº 2 DE LAS E.D.A.R.S EN LEZUZA, TIRIEZ, LA YUNQUERA, ALCADOZO, POZOHONDO, NAVA DE ABAJO, NAVA DE ARRIBA, BALAZOTE, SAN PEDRO, POZUELO Y BARRAX	
EDAR BALAZOTE	
DENOMINACIÓN: COLECTOR Y AGUA POTABLE BALAZOTE PLANTA GENERAL	PLANO Nº: 05-PG-10
FECHA: JUNIO 2018	ESCALA: 1:1000
EL DIRECTOR DE LAS OBRAS MIGUEL ARENAS ORIENT Colegiado nº 8569	LA EMPRESA CONSTRUCTORA    LUIS PALOMINO ALMANZA Gerente de la UTE

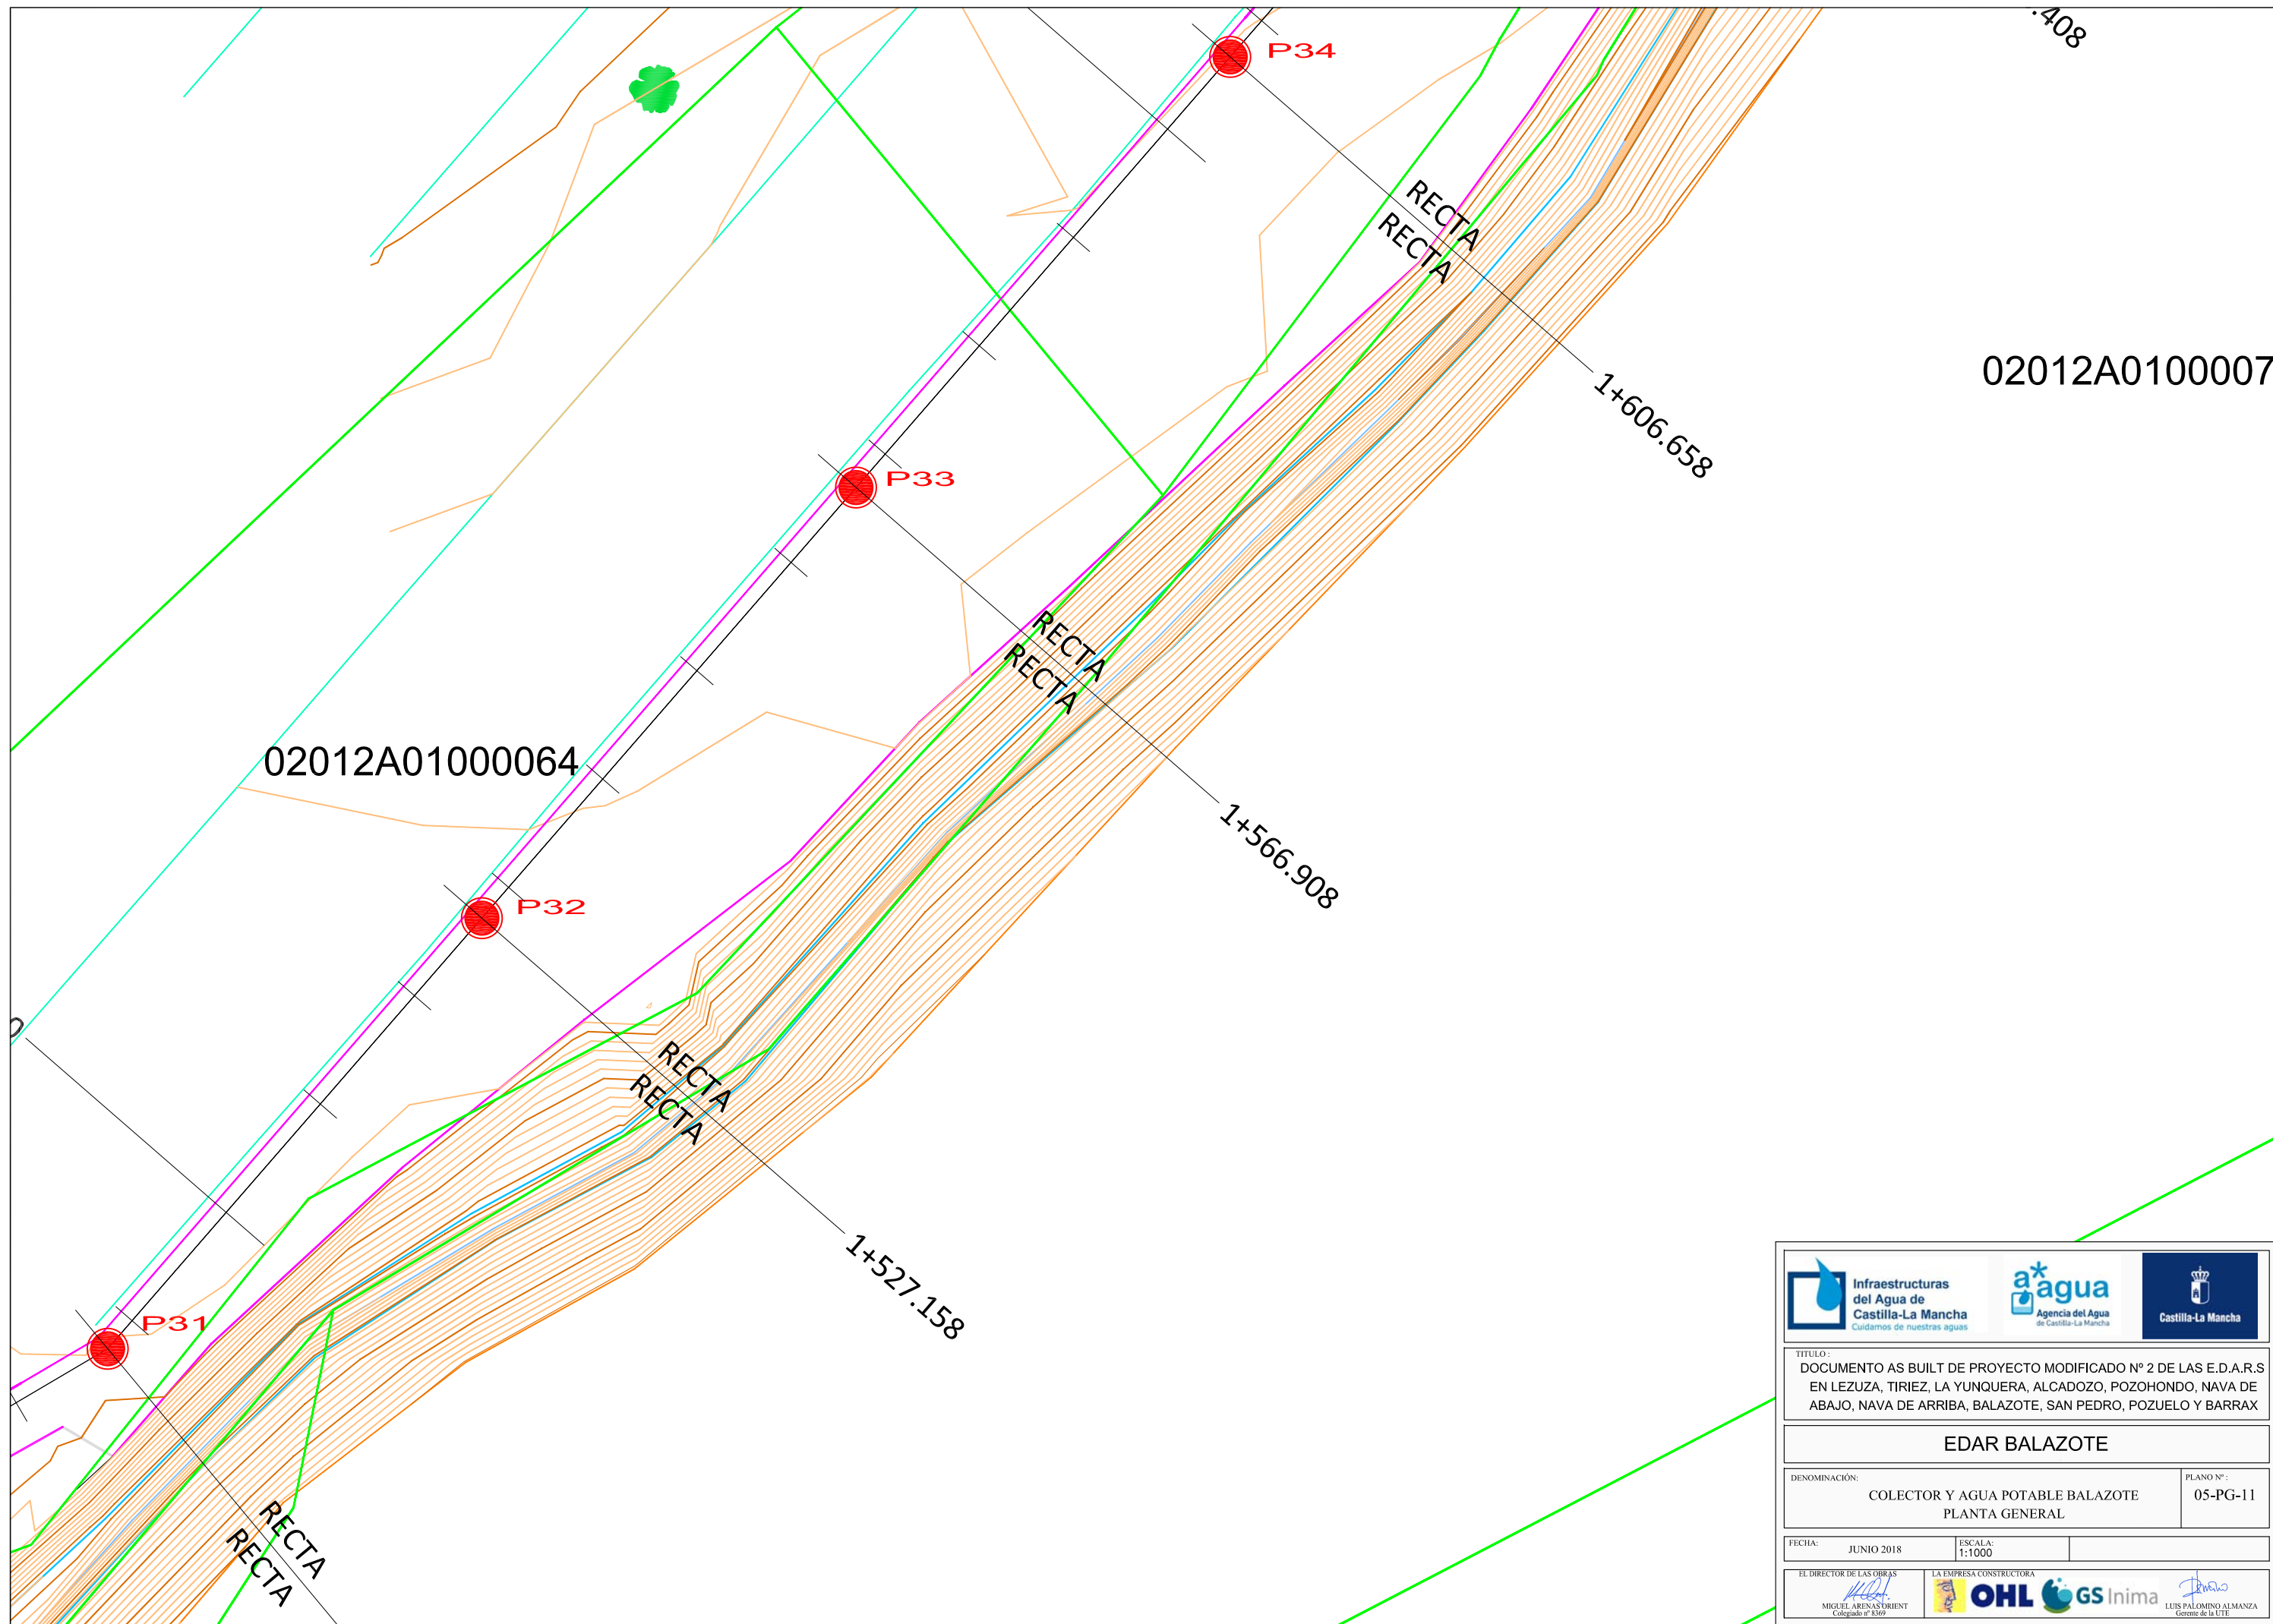


  	
TÍTULO: DOCUMENTO AS BUILT DE PROYECTO MODIFICADO Nº 2 DE LAS E.D.A.R.S EN LEZUZA, TIRIEZ, LA YUNQUERA, ALCADOZO, POZOHONDO, NAVA DE ABAJO, NAVA DE ARRIBA, BALAZOTE, SAN PEDRO, POZUELO Y BARRAX	
EDAR BALAZOTE	
DENOMINACIÓN: COLECTOR Y AGUA POTABLE BALAZOTE PLANTA GENERAL	PLANO Nº: 05-PG-11
FECHA: JUNIO 2018	ESCALA: 1:1000
EL DIRECTOR DE LAS OBRAS MIGUEL ARENAS ORIENT Colegiado nº 8569	LA EMPRESA CONSTRUCTORA   

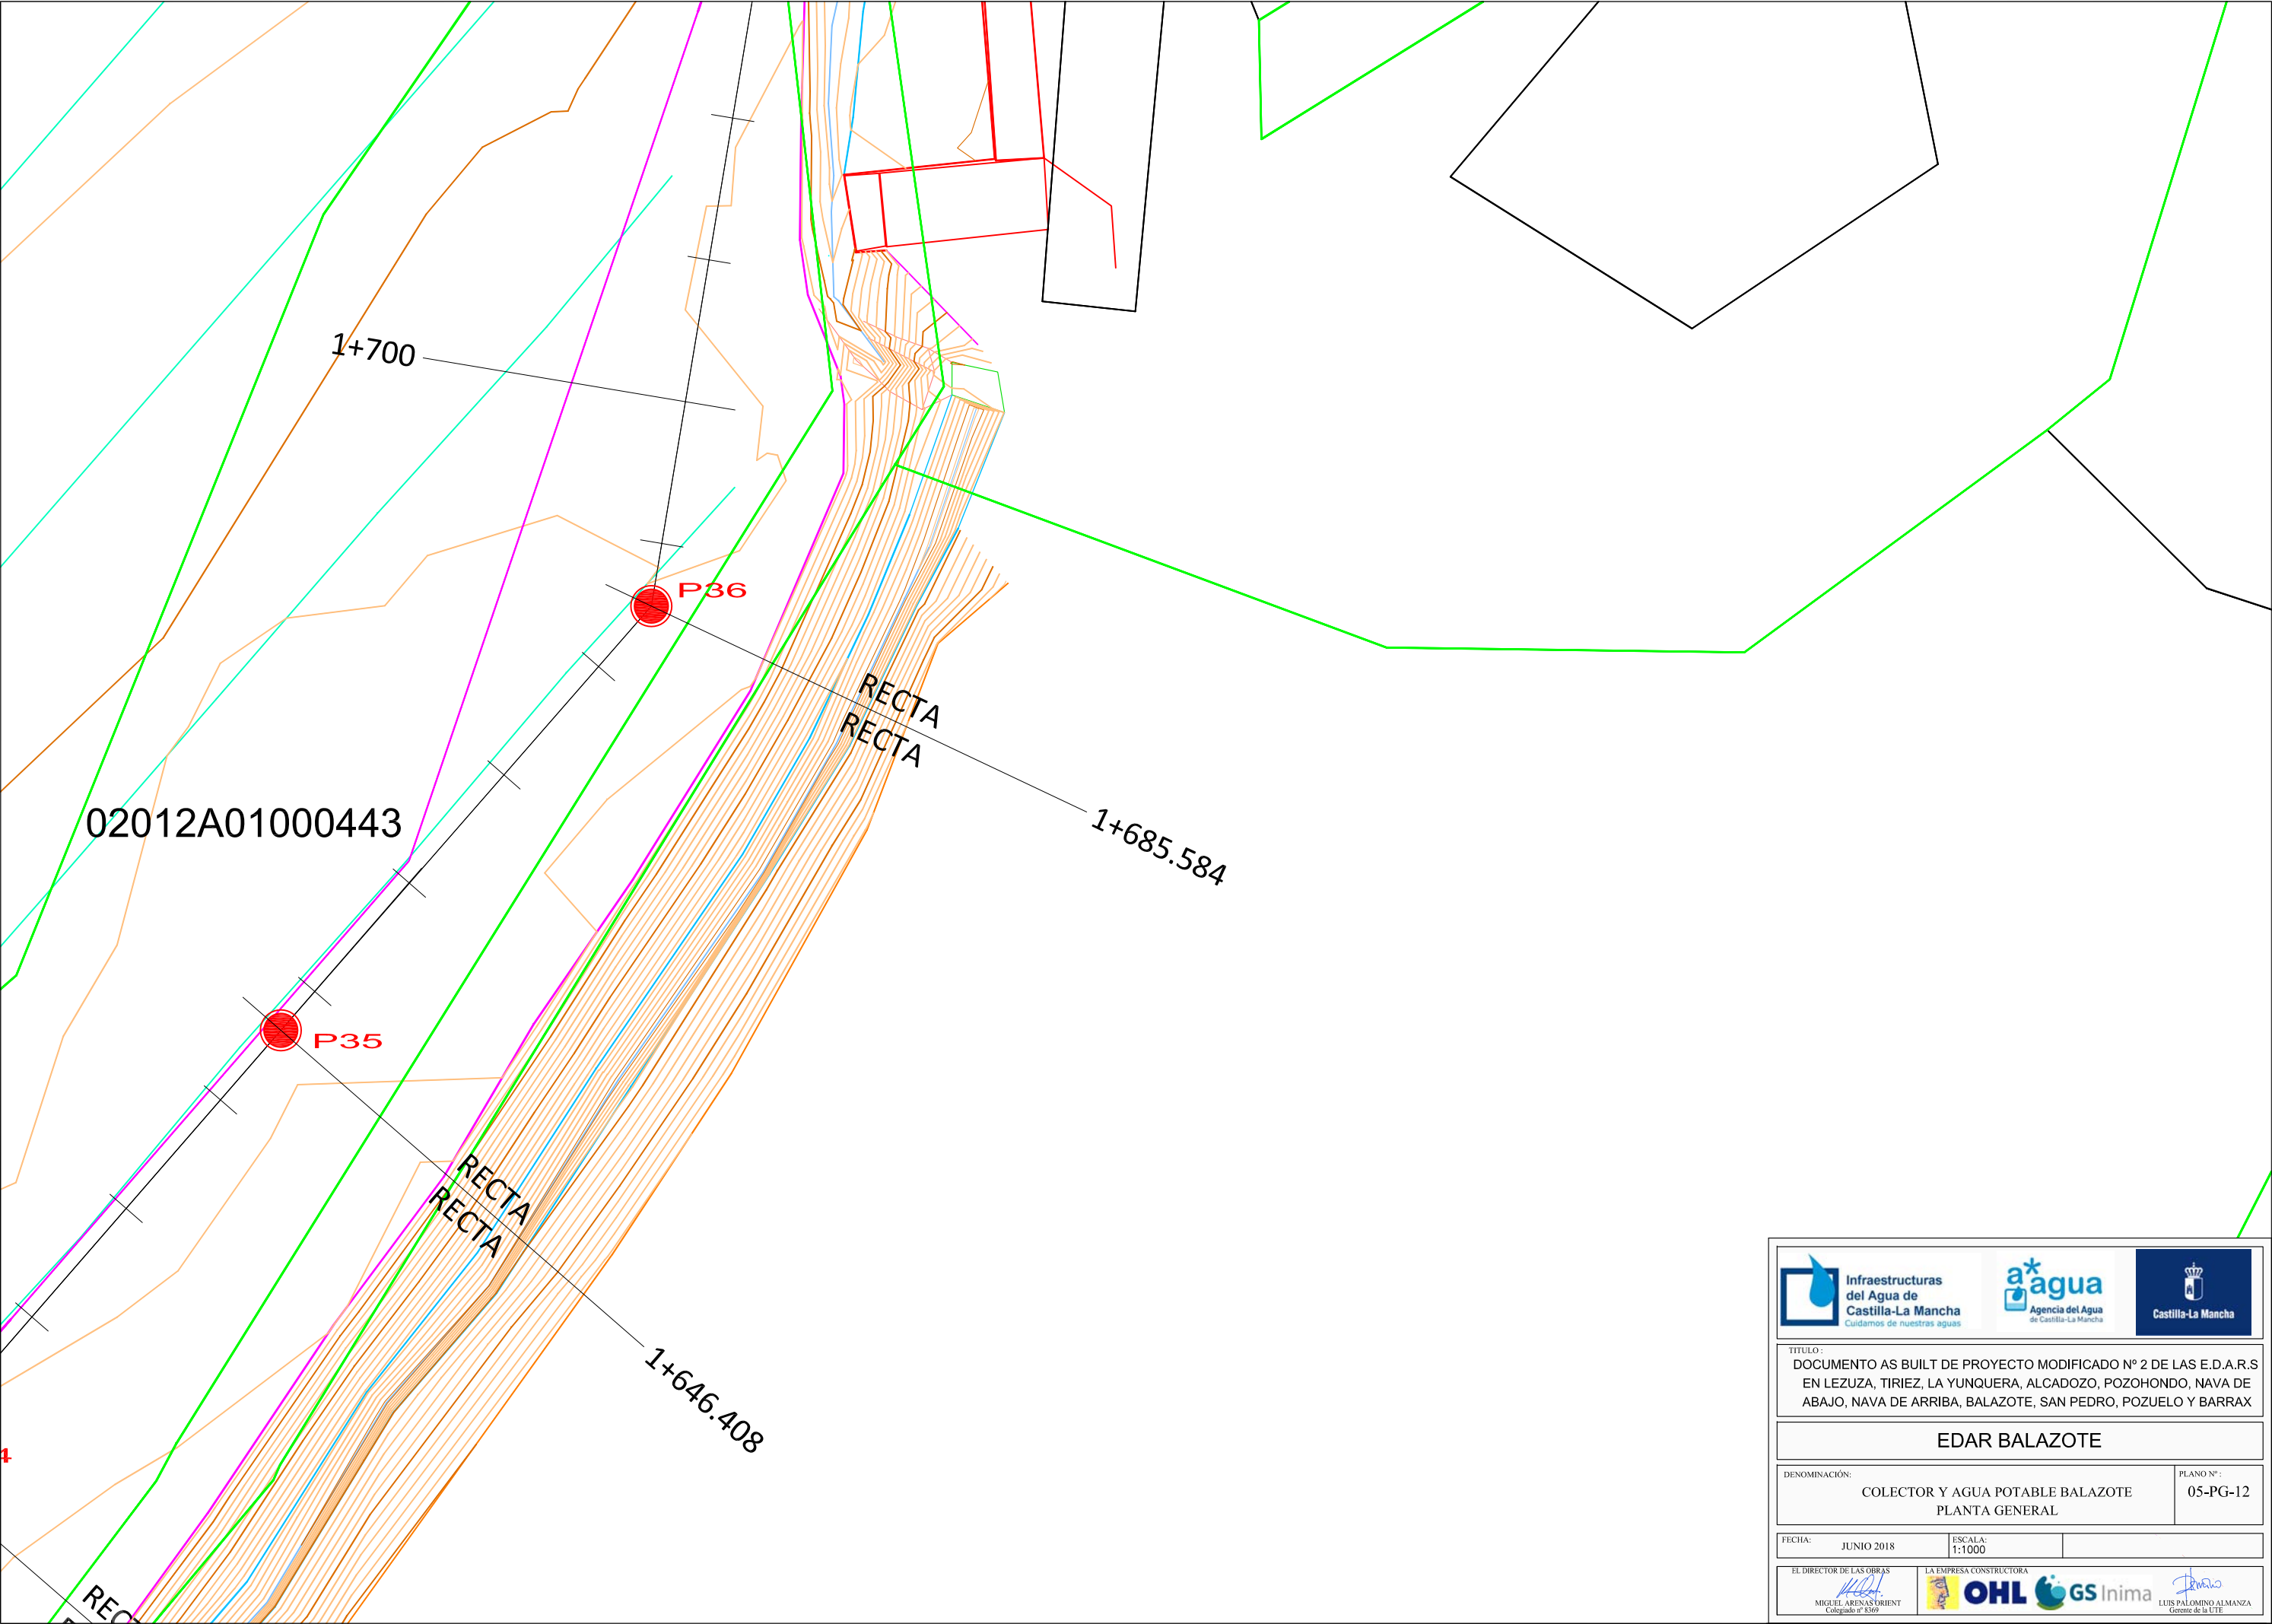


  		
TÍTULO: DOCUMENTO AS BUILT DE PROYECTO MODIFICADO Nº 2 DE LAS E.D.A.R.S EN LEZUZA, TIRIEZ, LA YUNQUERA, ALCADOZO, POZOHONDO, NAVA DE ABAJO, NAVA DE ARRIBA, BALAZOTE, SAN PEDRO, POZUELO Y BARRAX		
EDAR BALAZOTE		
DENOMINACIÓN: COLECTOR Y AGUA POTABLE BALAZOTE PLANTA GENERAL		PLANO Nº: 05-PG-12
FECHA: JUNIO 2018	ESCALA: 1:1000	
EL DIRECTOR DE LAS OBRAS  MIGUEL ARENAS ORIENT Colegiado nº 8569	LA EMPRESA CONSTRUCTORA    LUIS PALOMINO ALMANZA Gerente de la UTE	

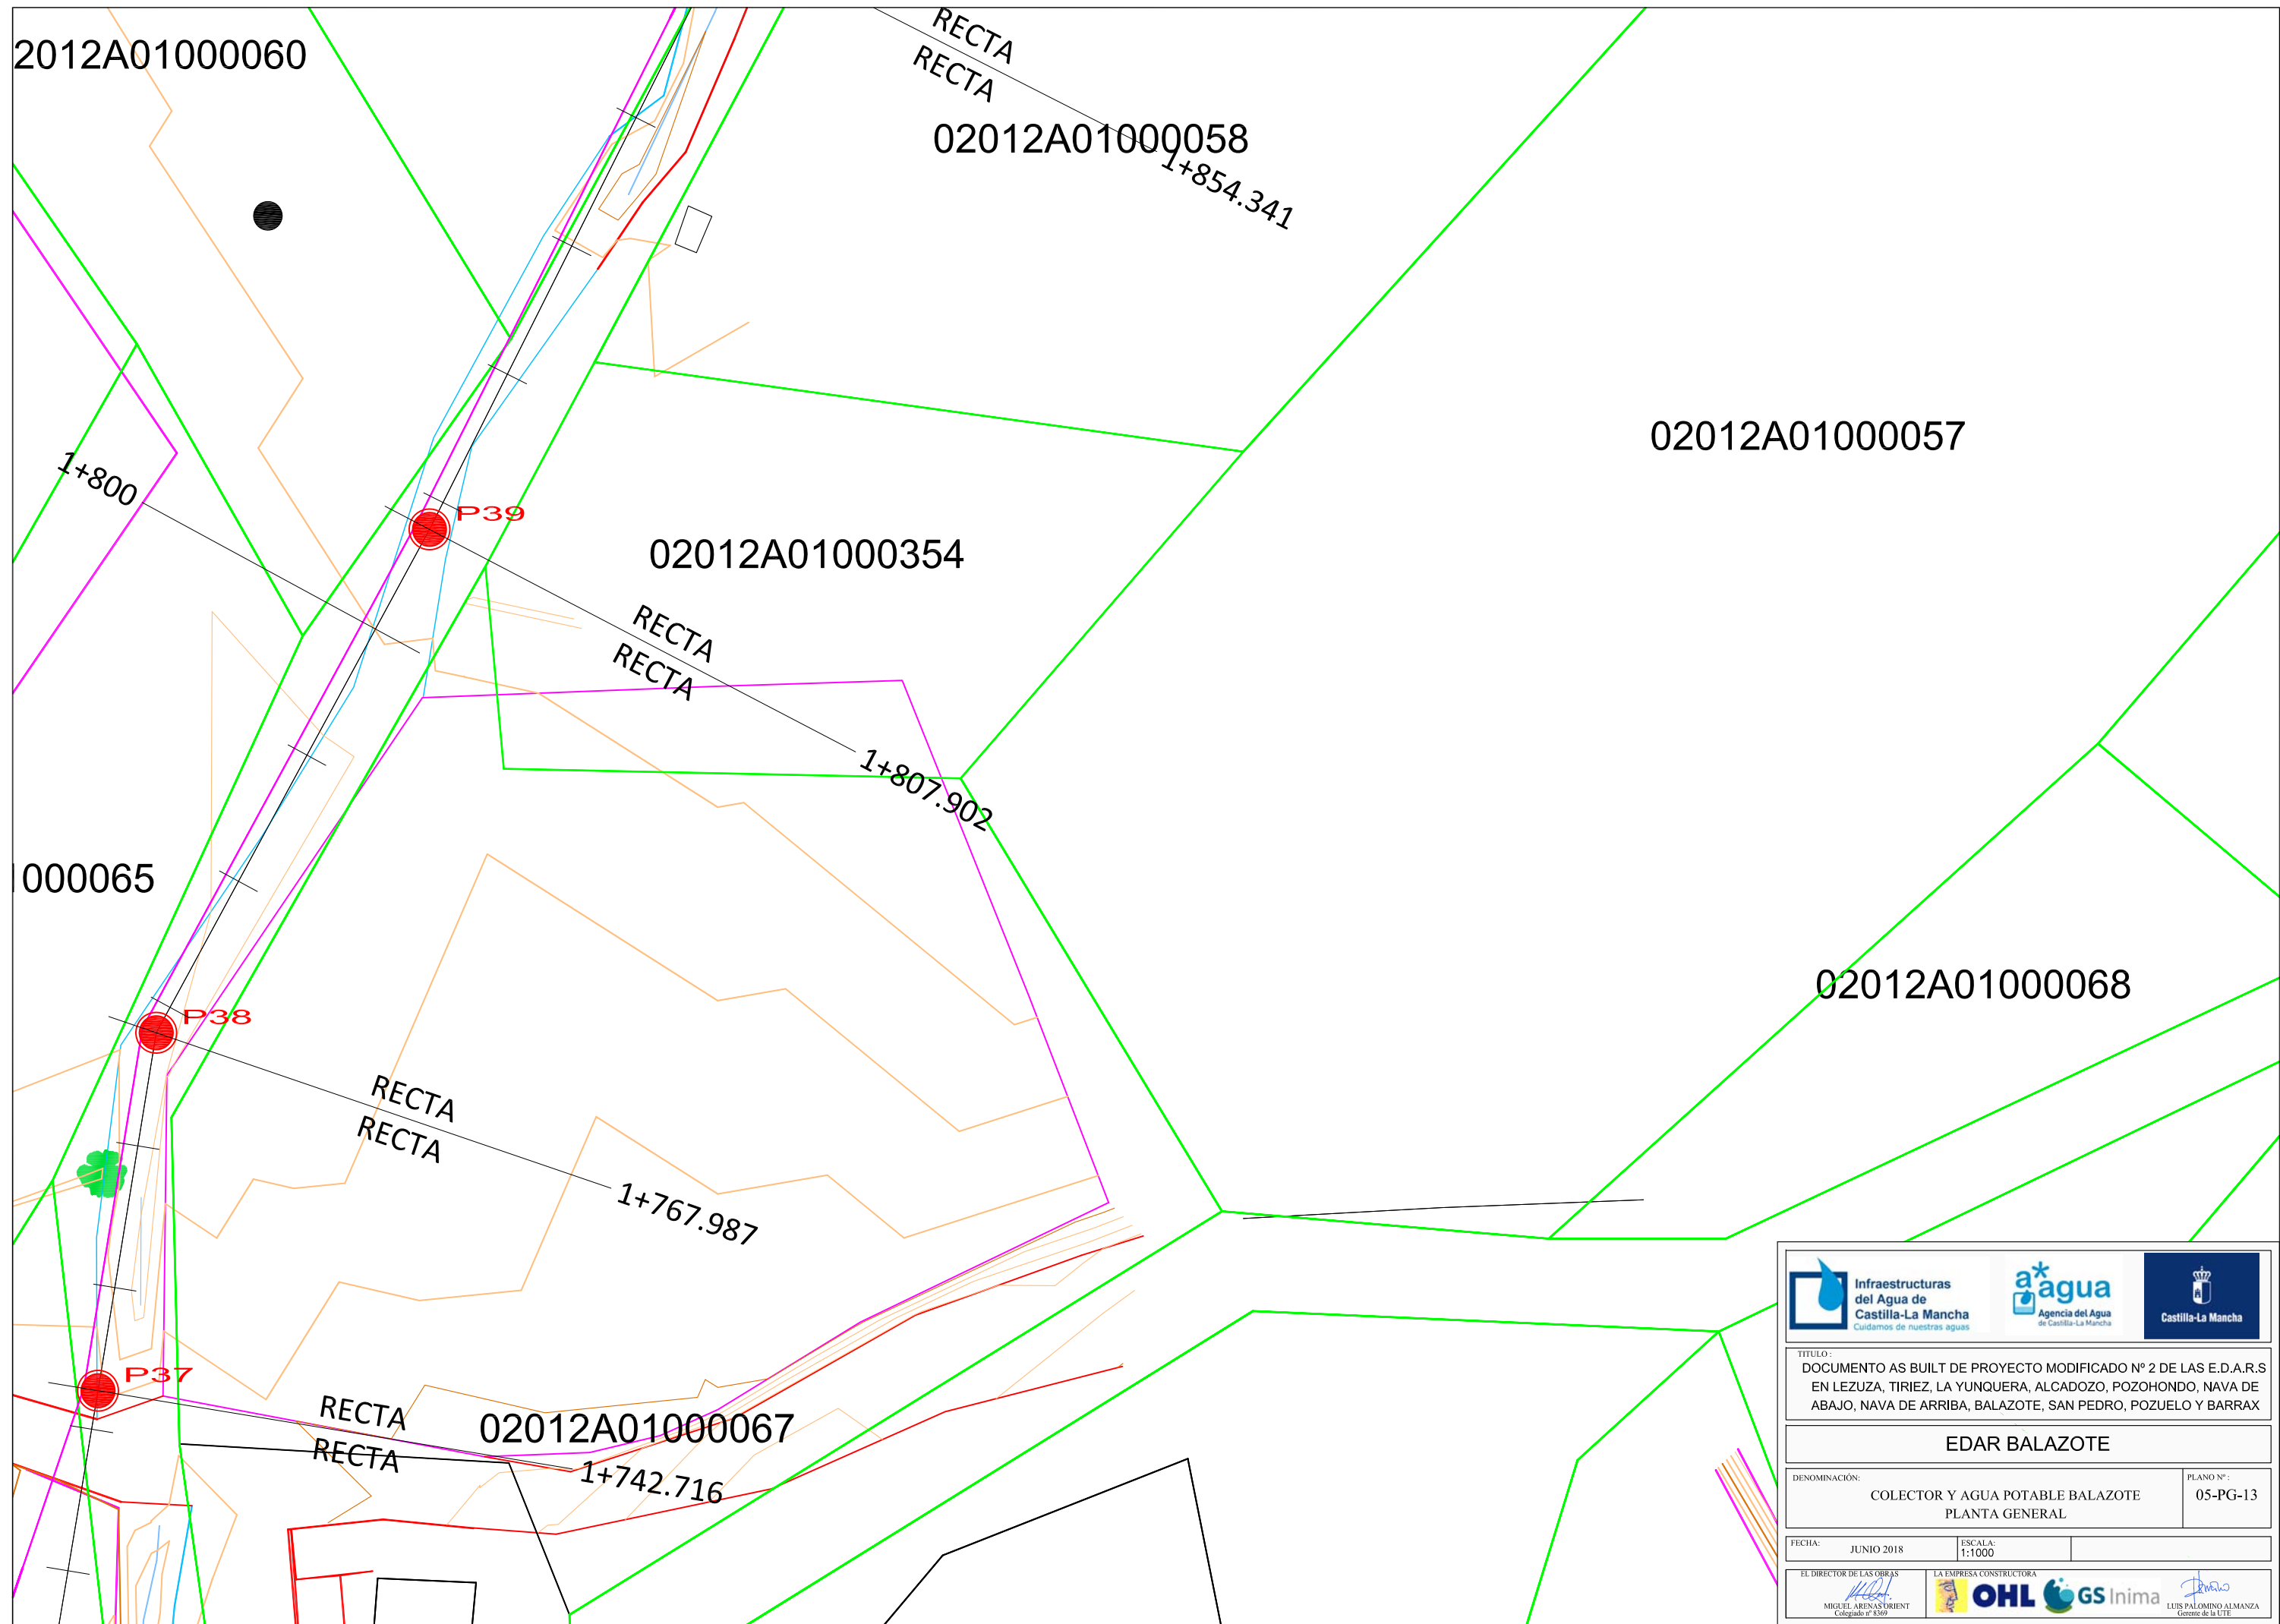


  		
TÍTULO: DOCUMENTO AS BUILT DE PROYECTO MODIFICADO Nº 2 DE LAS E.D.A.R.S EN LEZUA, TIRIEZ, LA YUNQUERA, ALCADOZO, POZOHONDO, NAVA DE ABAJO, NAVA DE ARRIBA, BALAZOTE, SAN PEDRO, POZUELO Y BARRAX		
EDAR BALAZOTE		
DENOMINACIÓN: COLECTOR Y AGUA POTABLE BALAZOTE PLANTA GENERAL		PLANO Nº: 05-PG-13
FECHA: JUNIO 2018	ESCALA: 1:1000	
EL DIRECTOR DE LAS OBRAS  MIGUEL ARENAS ORIENT Colgado nº 8569	LA EMPRESA CONSTRUCTORA  OHL	 GS Inima  LUIS PALOMINO ALMANZA Gerente de la UTE

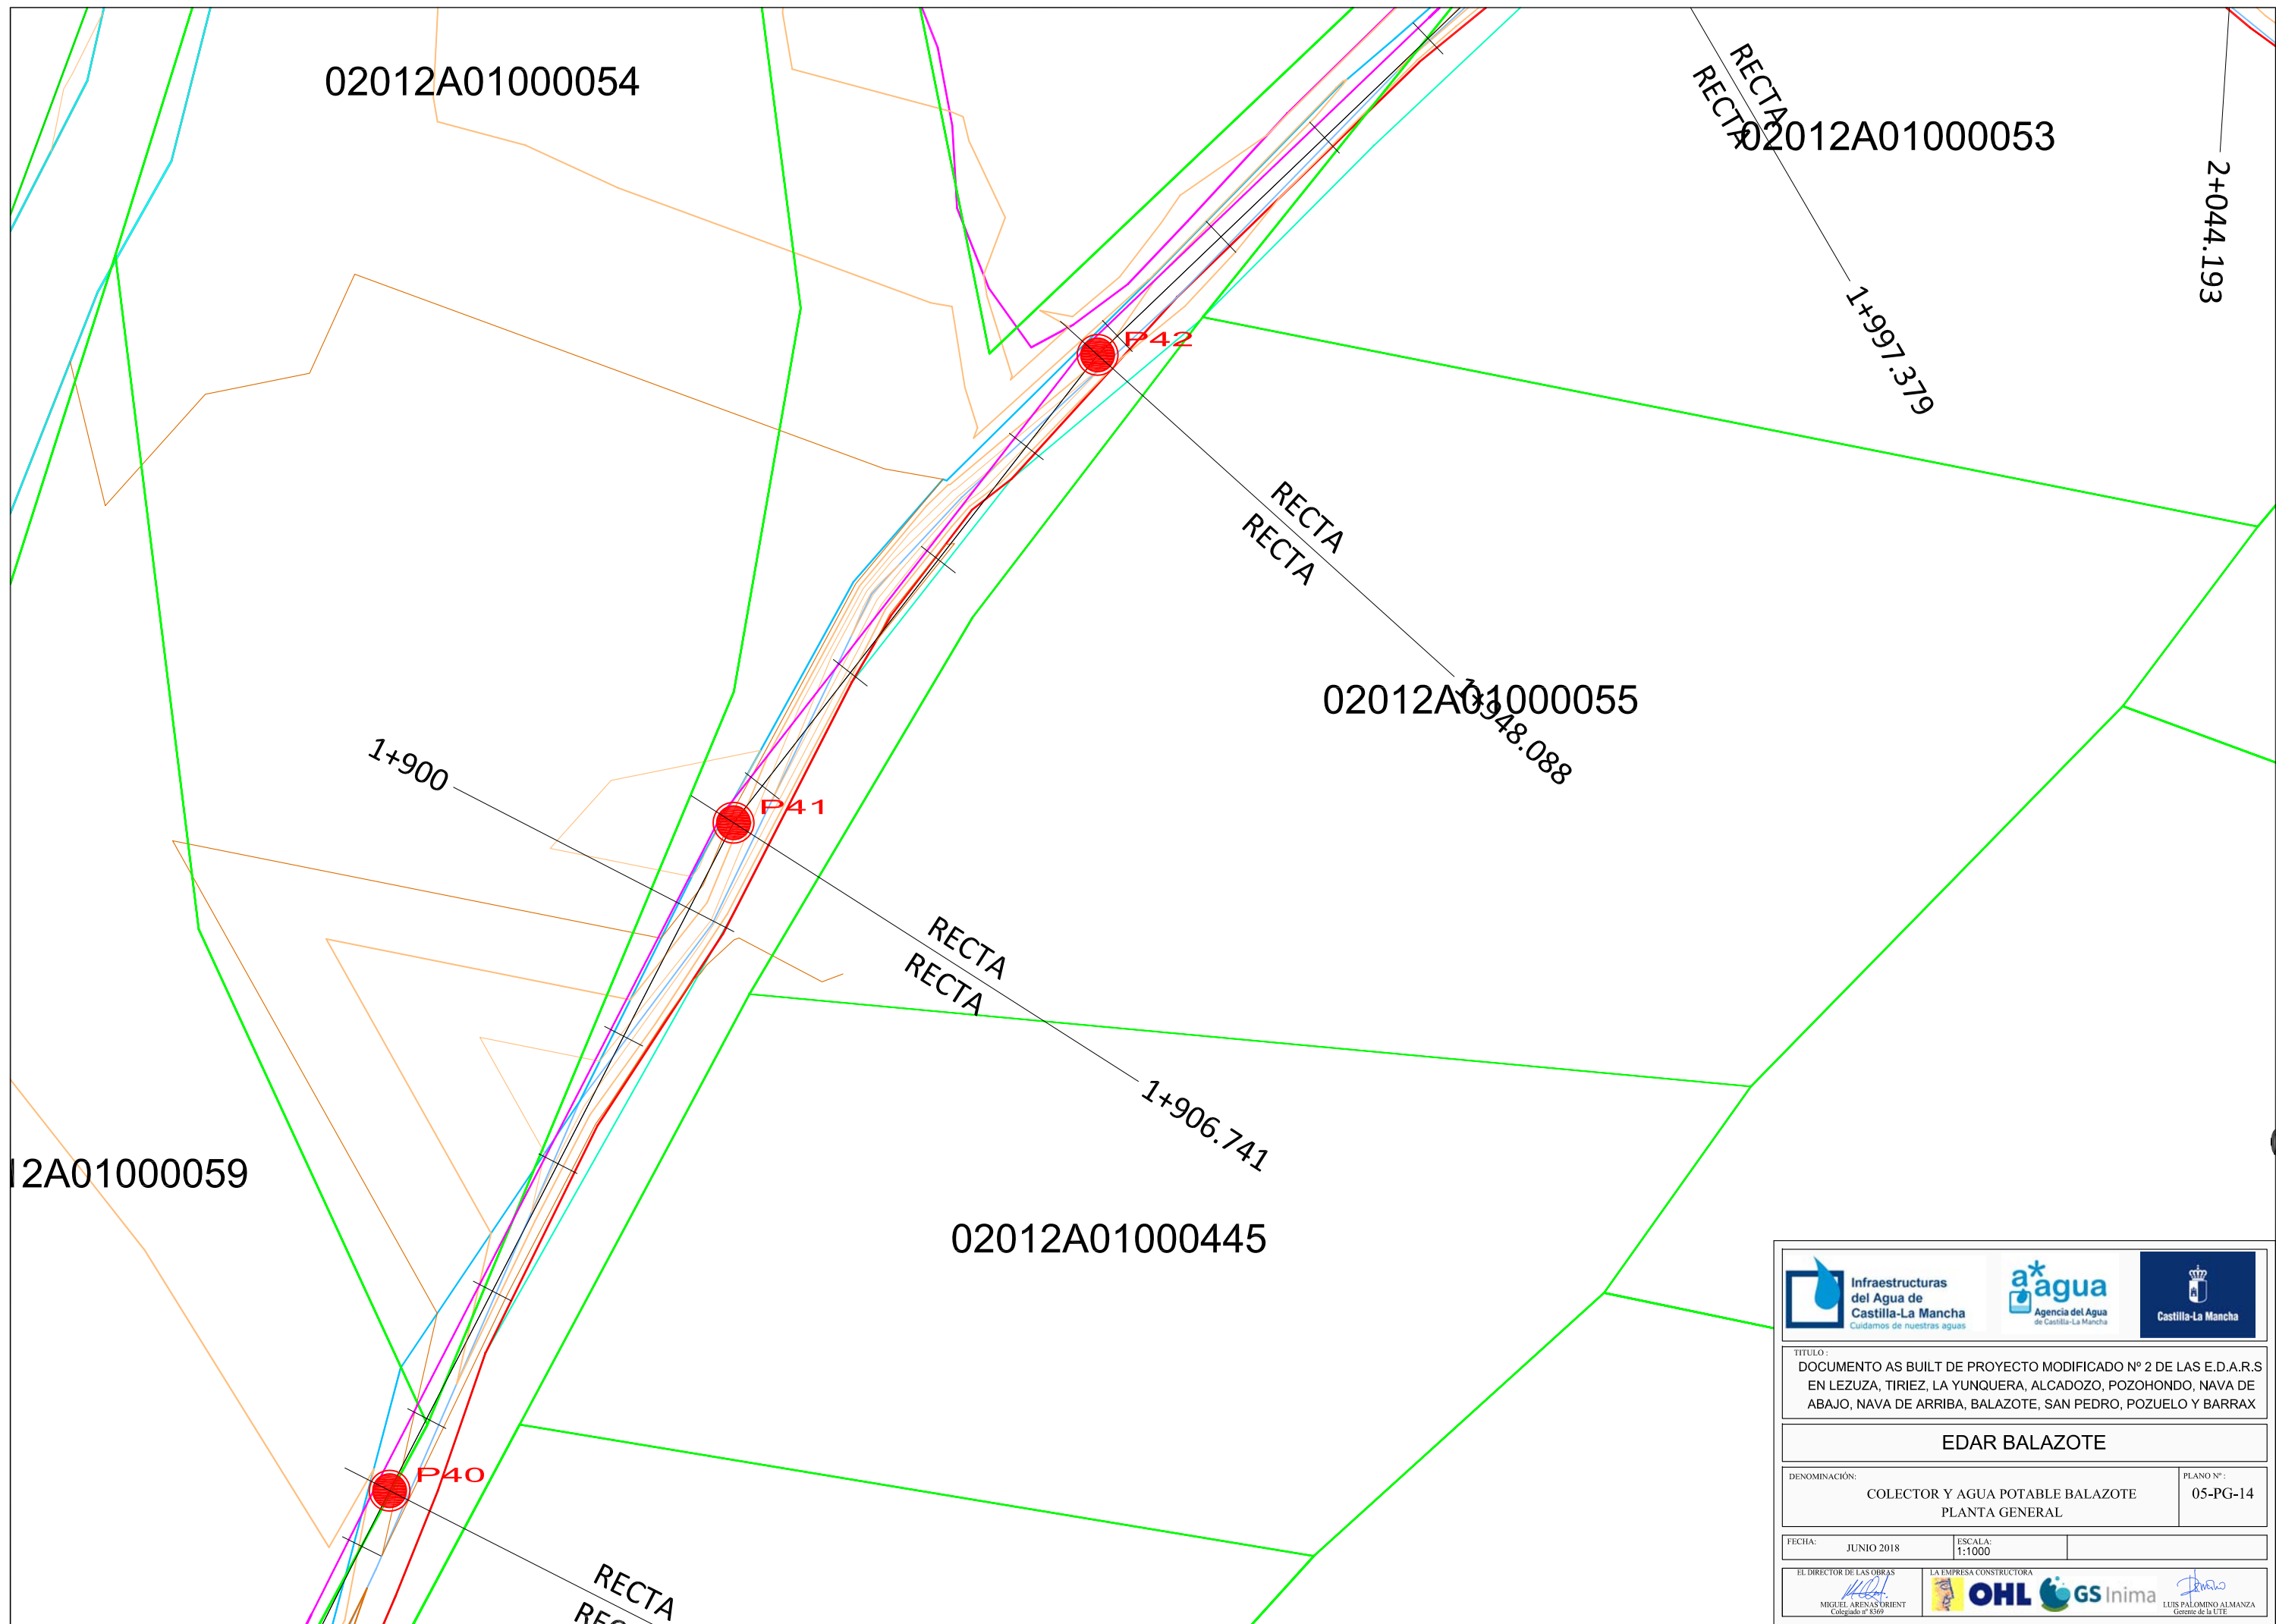


  		
TÍTULO: DOCUMENTO AS BUILT DE PROYECTO MODIFICADO Nº 2 DE LAS E.D.A.R.S EN LEZUA, TIRIEZ, LA YUNQUERA, ALCADOZO, POZOHONDO, NAVA DE ABAJO, NAVA DE ARRIBA, BALAZOTE, SAN PEDRO, POZUELO Y BARRAX		
EDAR BALAZOTE		
DENOMINACIÓN: COLECTOR Y AGUA POTABLE BALAZOTE PLANTA GENERAL		PLANO Nº: 05-PG-14
FECHA: JUNIO 2018	ESCALA: 1:1000	
EL DIRECTOR DE LAS OBRAS  MIGUEL ARENAS ORIENT Colaborador nº 8569	LA EMPRESA CONSTRUCTORA    LUIS PALOMINO ALMANZA Gerente de la UTE	

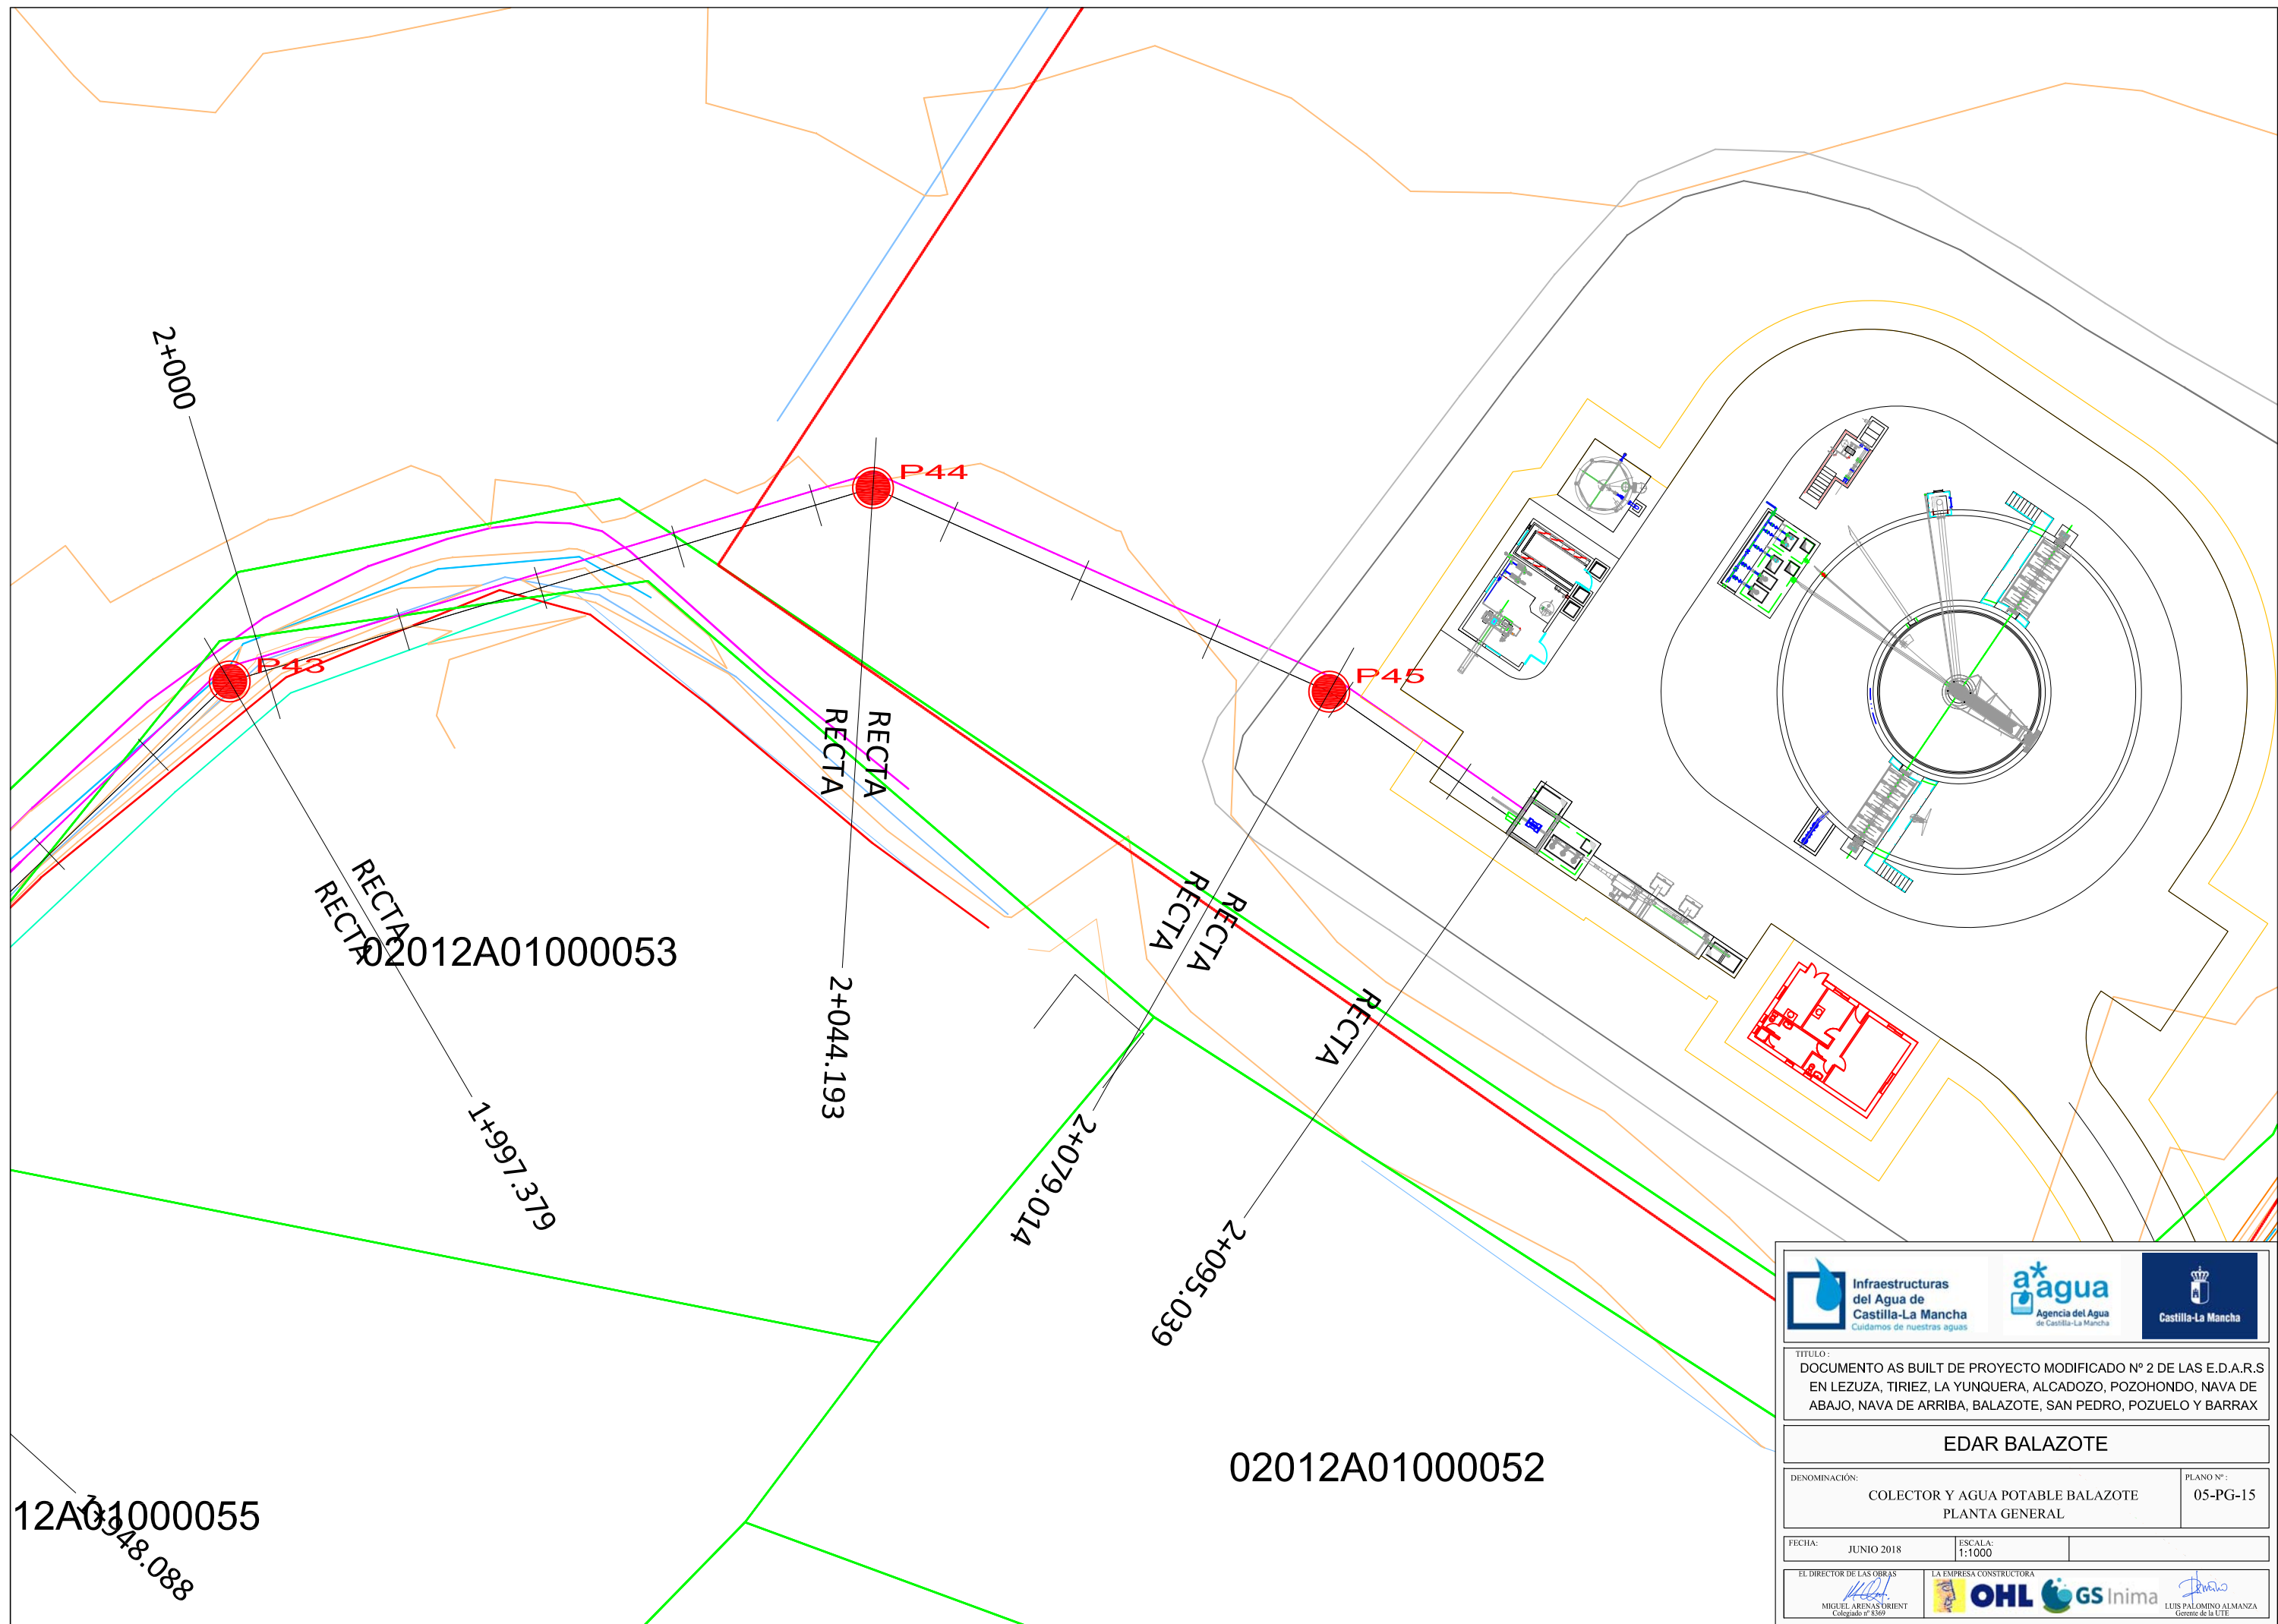


  		
TÍTULO: DOCUMENTO AS BUILT DE PROYECTO MODIFICADO Nº 2 DE LAS E.D.A.R.S EN LEZUZA, TIRIEZ, LA YUNQUERA, ALCADOZO, POZOHONDO, NAVA DE ABAJO, NAVA DE ARRIBA, BALAZOTE, SAN PEDRO, POZUELO Y BARRAX		
EDAR BALAZOTE		
DENOMINACIÓN: COLECTOR Y AGUA POTABLE BALAZOTE PLANTA GENERAL		PLANO Nº: 05-PG-15
FECHA: JUNIO 2018	ESCALA: 1:1000	
EL DIRECTOR DE LAS OBRAS  MIGUEL ARENAS ORIENT Colegiado nº 8569	LA EMPRESA CONSTRUCTORA   LUIS PALOMINO ALMANZA Gerente de la UTE	

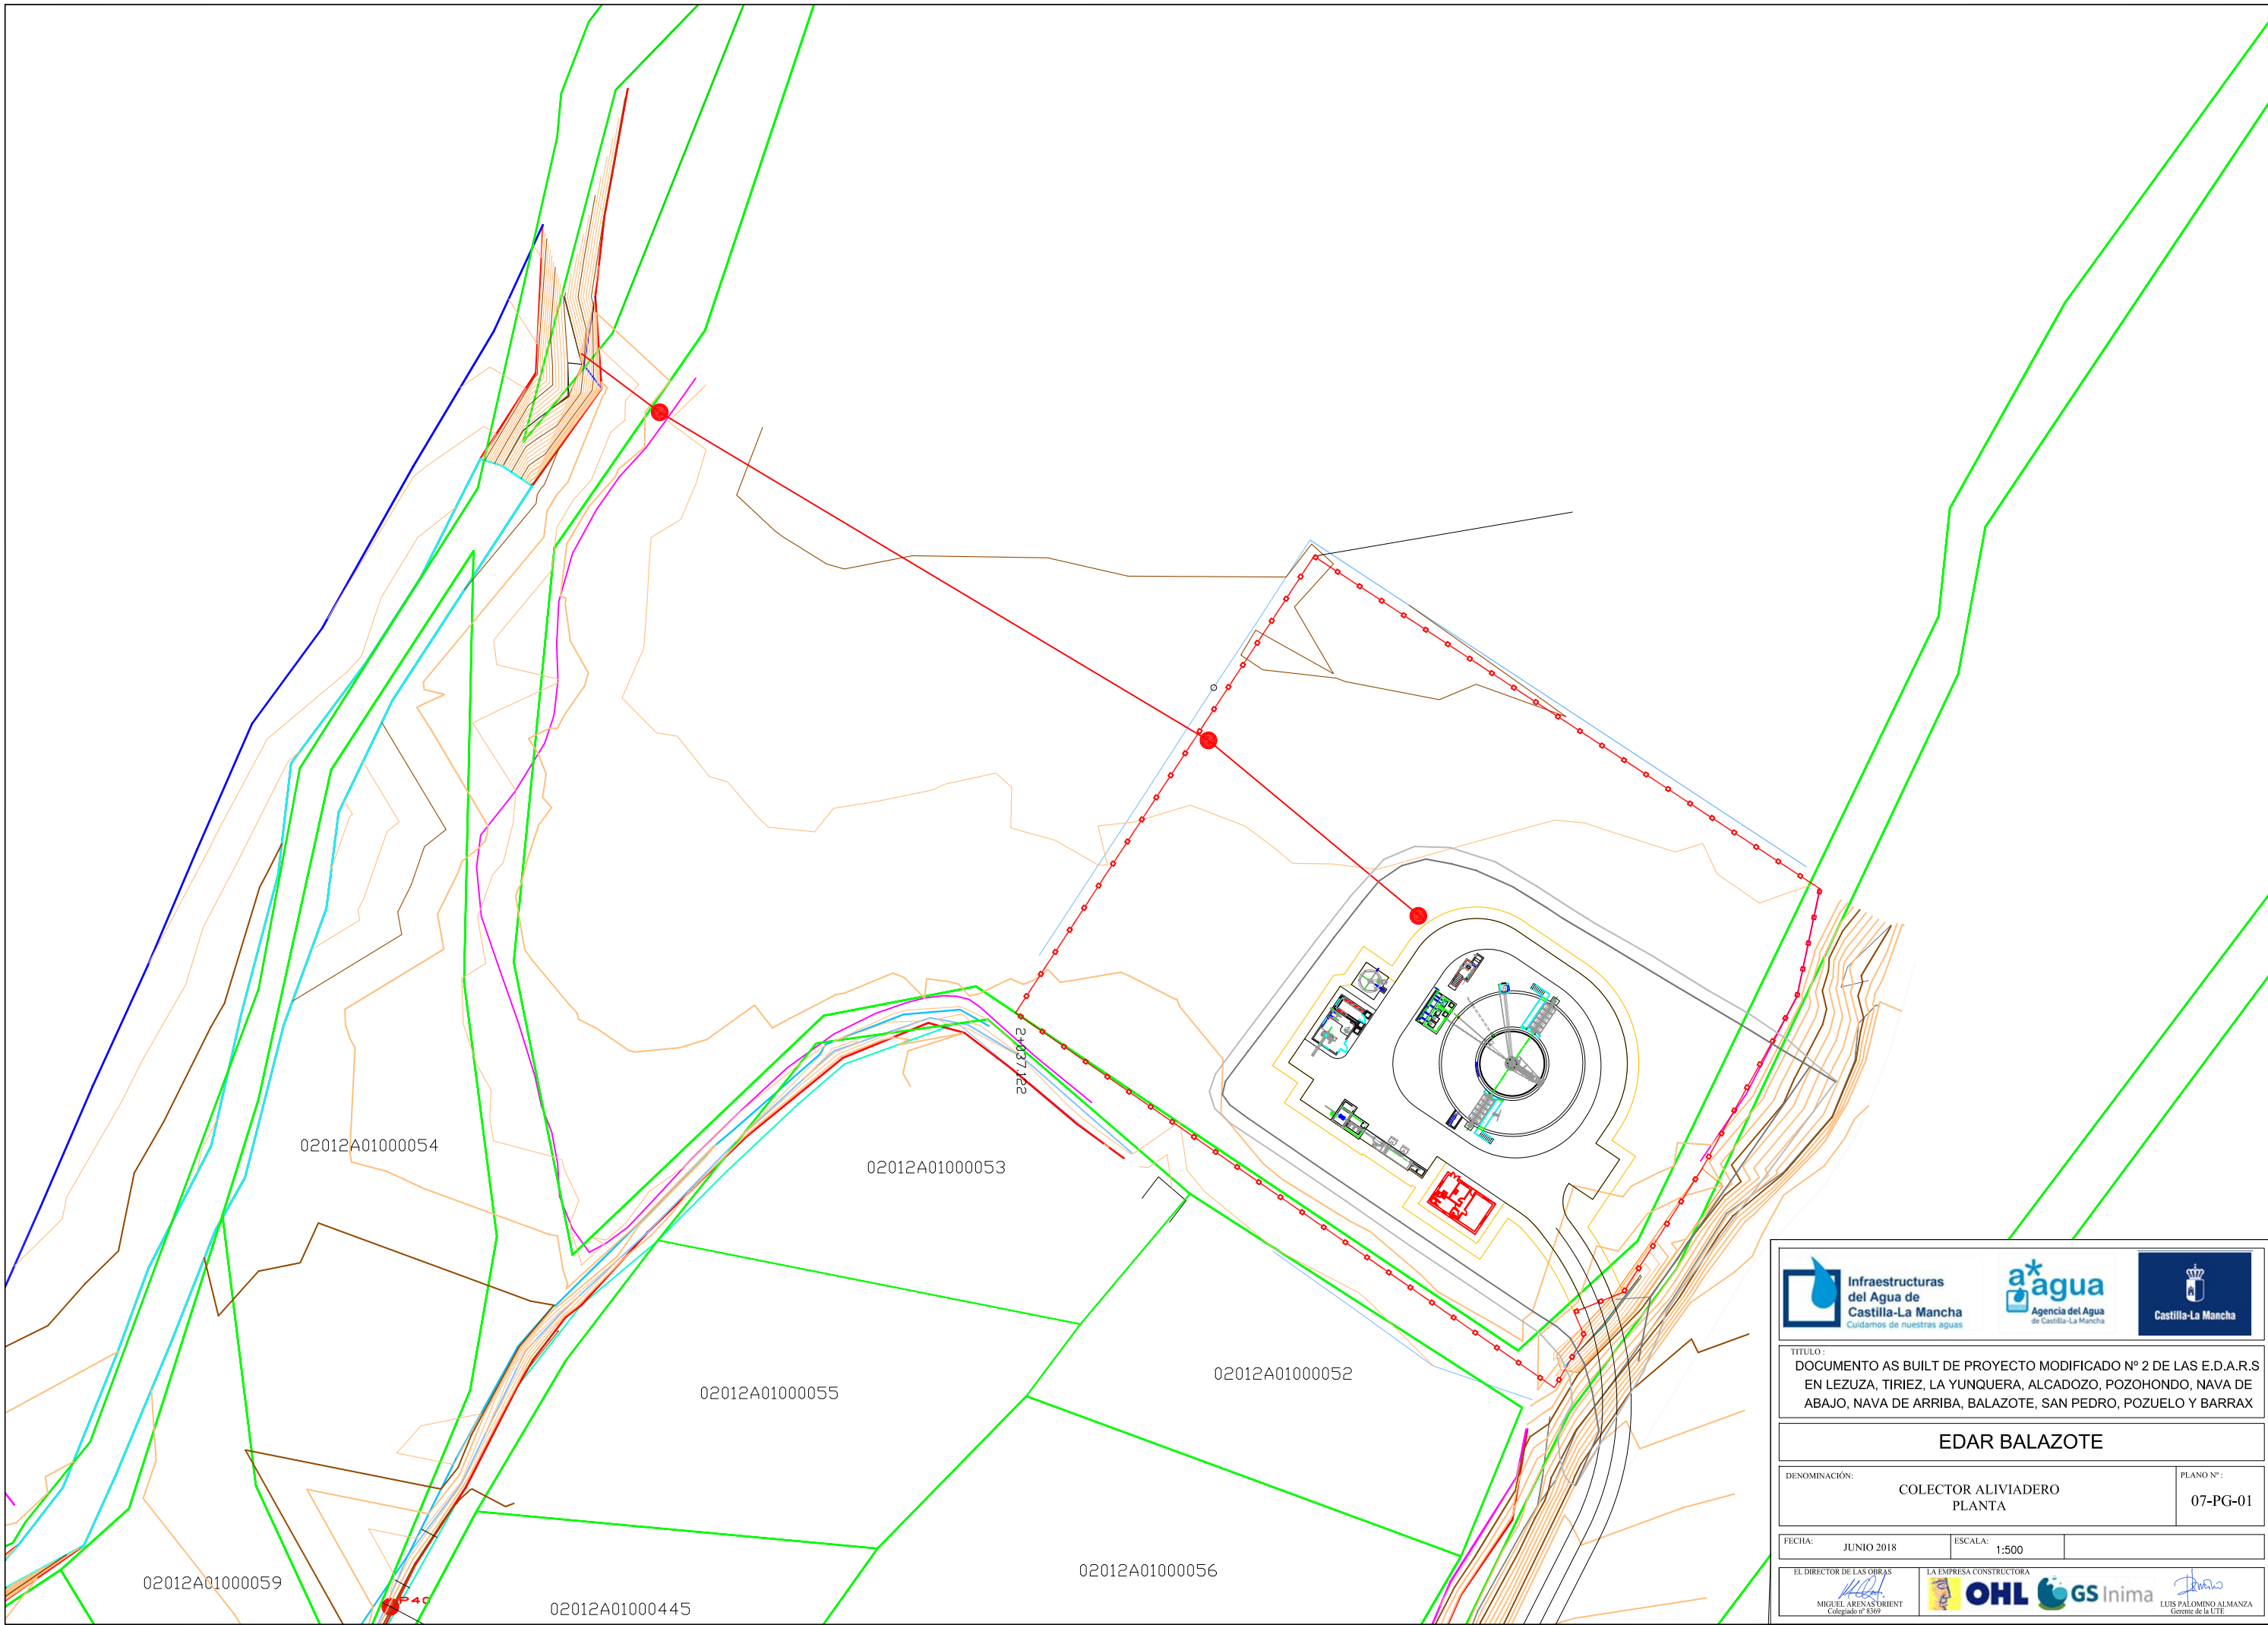

 Infraestructuras del Agua de Castilla-La Mancha <small>Cuidamos de nuestras aguas</small>		 a*agua Agencia del Agua de Castilla-La Mancha	 Castilla-La Mancha
TÍTULO: DOCUMENTO AS BUILT DE PROYECTO MODIFICADO Nº 2 DE LAS E.D.A.R.S EN LEZUZA, TIRIEZ, LA YUNQUERA, ALCADOZO, POZOHONDO, NAVA DE ABAJO, NAVA DE ARRIBA, BALAZOTE, SAN PEDRO, POZUELO Y BARRAX			
EDAR BALAZOTE			
DENOMINACIÓN: COLECTOR ALIVIADERO PLANTA			PLANO Nº: 07-PG-01
FECHA:	JUNIO 2018	ESCALA:	1:500
EL DIRECTOR DE LAS OBRAS  MIGUEL ARENAS ORIENT Colaborador nº 8569		LA EMPRESA CONSTRUCTORA    LUIS PALOMINO ALMANZA Gerente de la UTE	

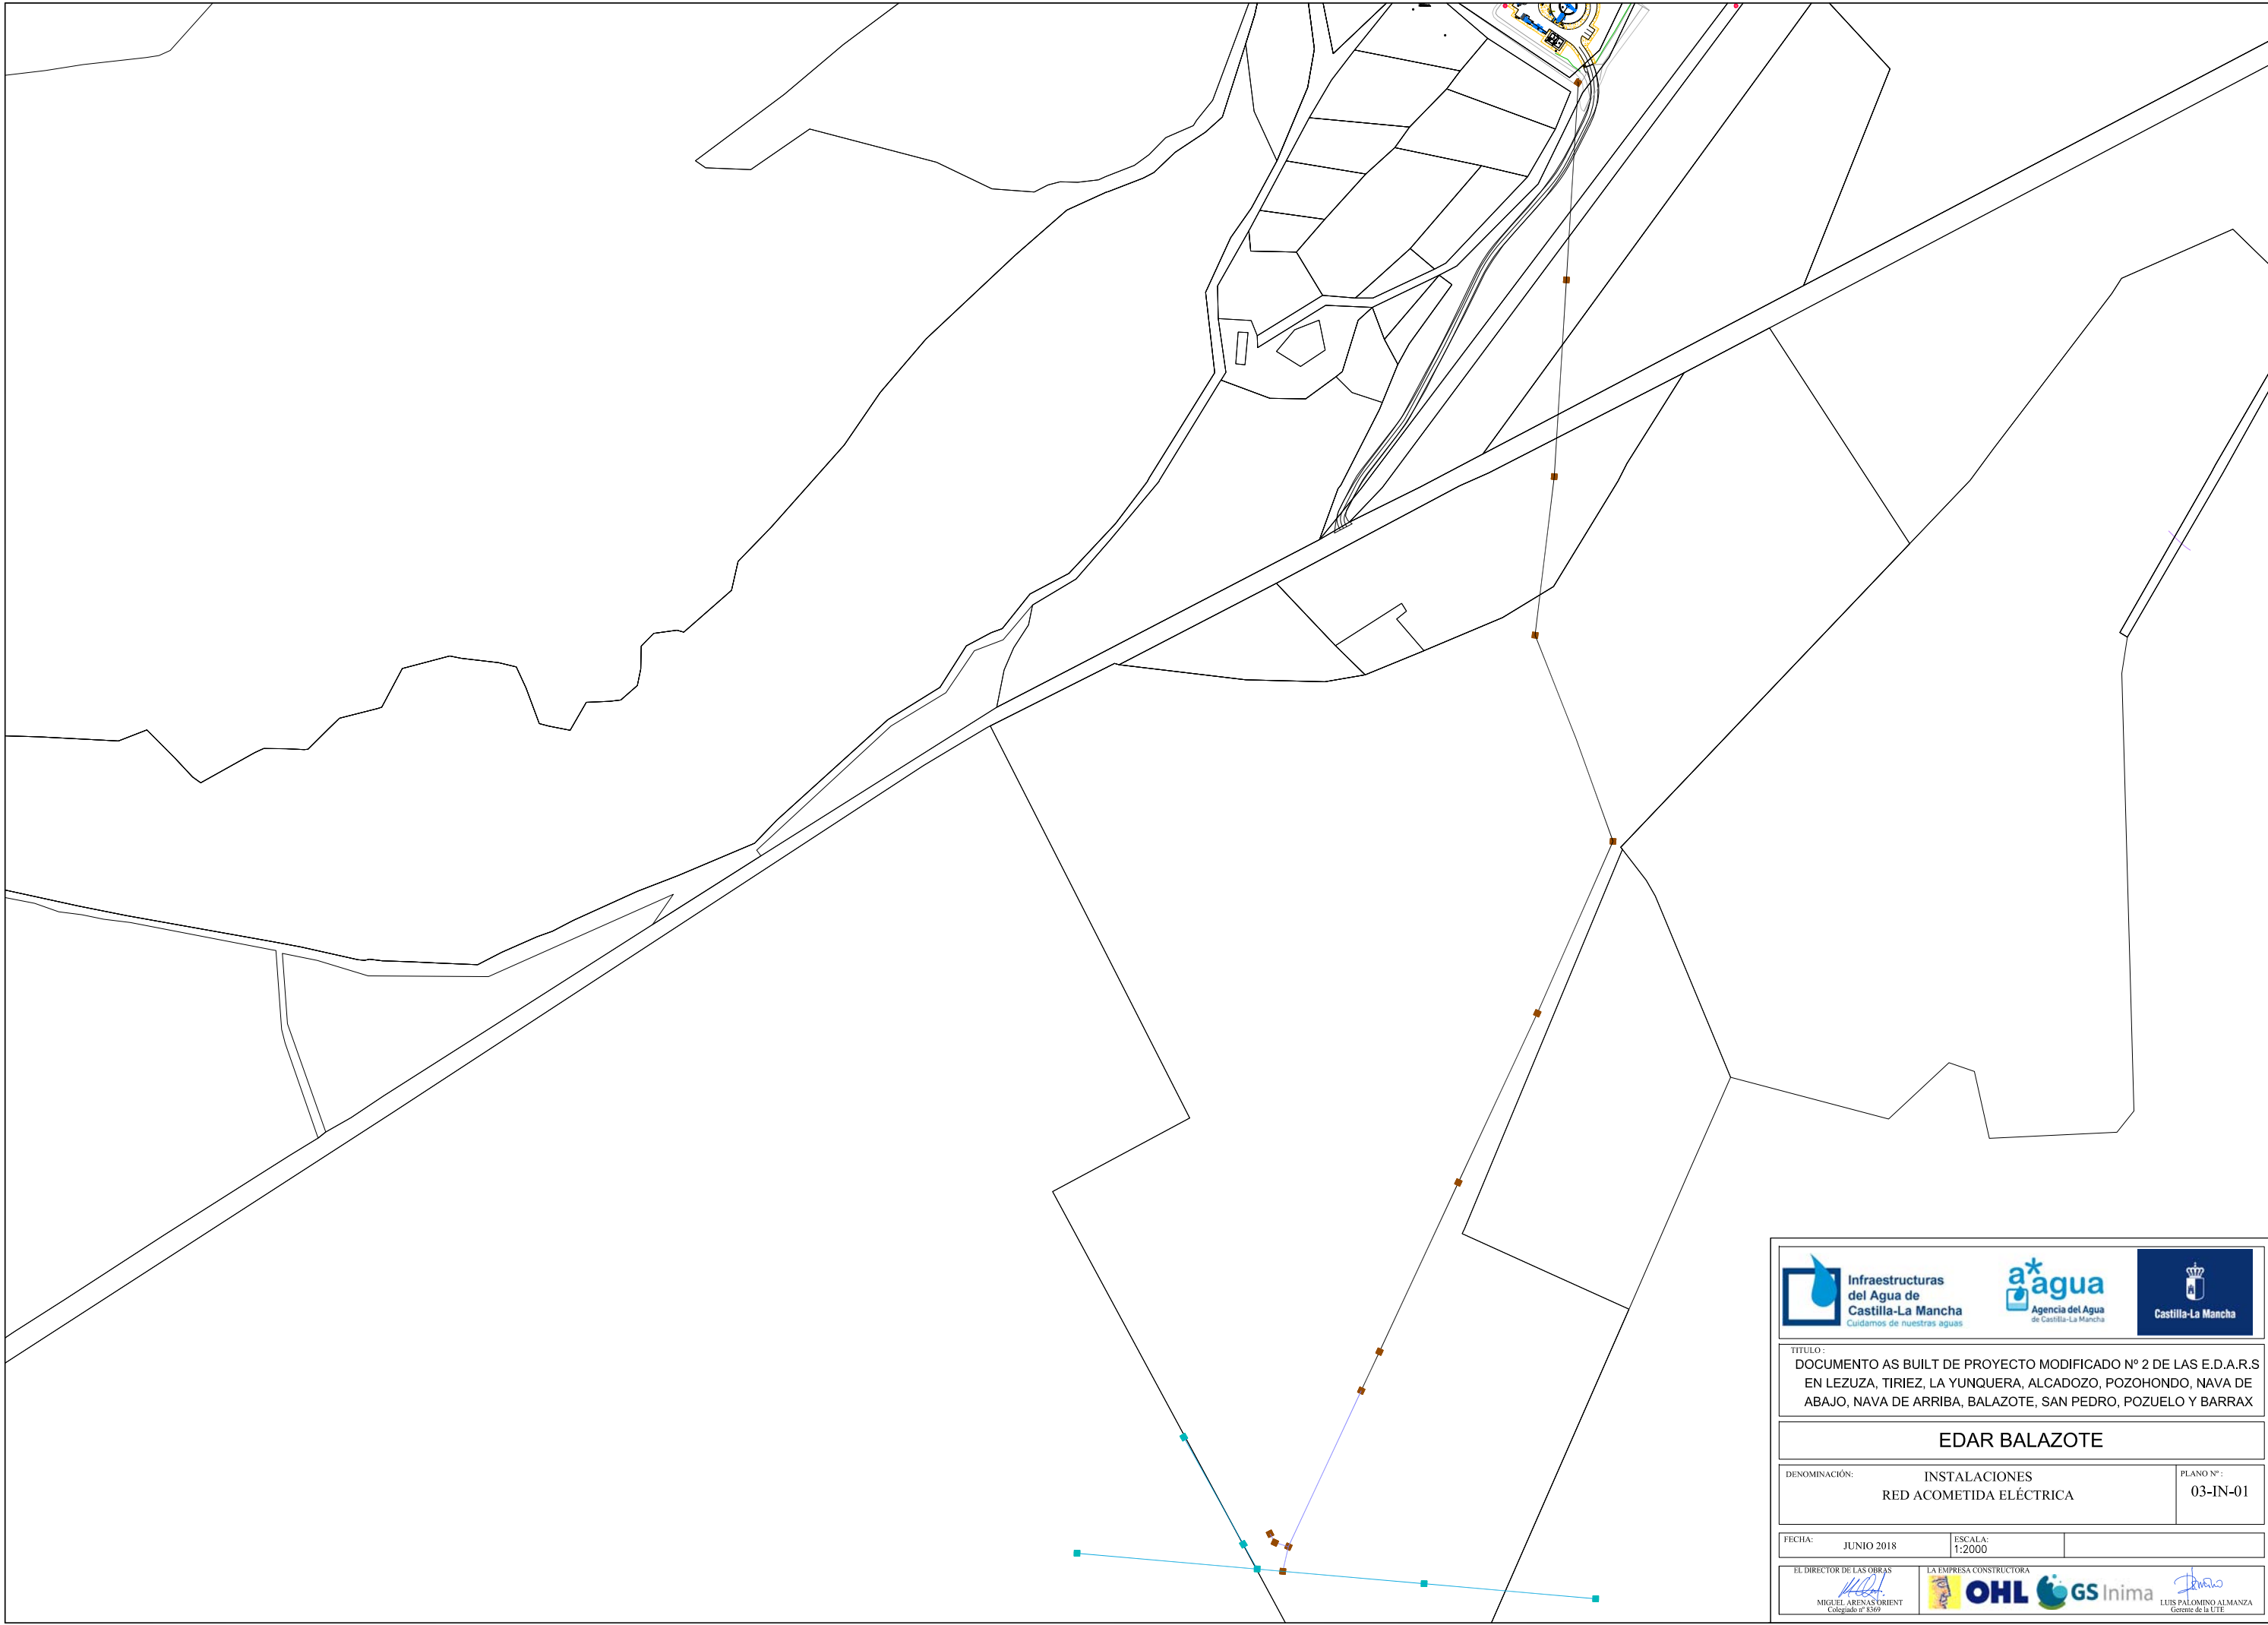

 Infraestructuras del Agua de Castilla-La Mancha <small>Cuidamos de nuestras aguas</small>		 a*agua <small>Agencia del Agua de Castilla-La Mancha</small>	 Castilla-La Mancha
TÍTULO: DOCUMENTO AS BUILT DE PROYECTO MODIFICADO Nº 2 DE LAS E.D.A.R.S EN LEZUZA, TIRIEZ, LA YUNQUERA, ALCADOZO, POZOHONDO, NAVA DE ABAJO, NAVA DE ARRIBA, BALAZOTE, SAN PEDRO, POZUELO Y BARRAX			
EDAR BALAZOTE			
DENOMINACIÓN: INSTALACIONES RED ACOMETIDA ELÉCTRICA		PLANO Nº: 03-IN-01	
FECHA: JUNIO 2018	ESCALA: 1:2000		
EL DIRECTOR DE LAS OBRAS  MIGUEL ARENAS ORIENT Colegiado nº 8569	LA EMPRESA CONSTRUCTORA  OHL  GS Inima  LUIS PALOMINO ALMANZA Gerente de la UTE		

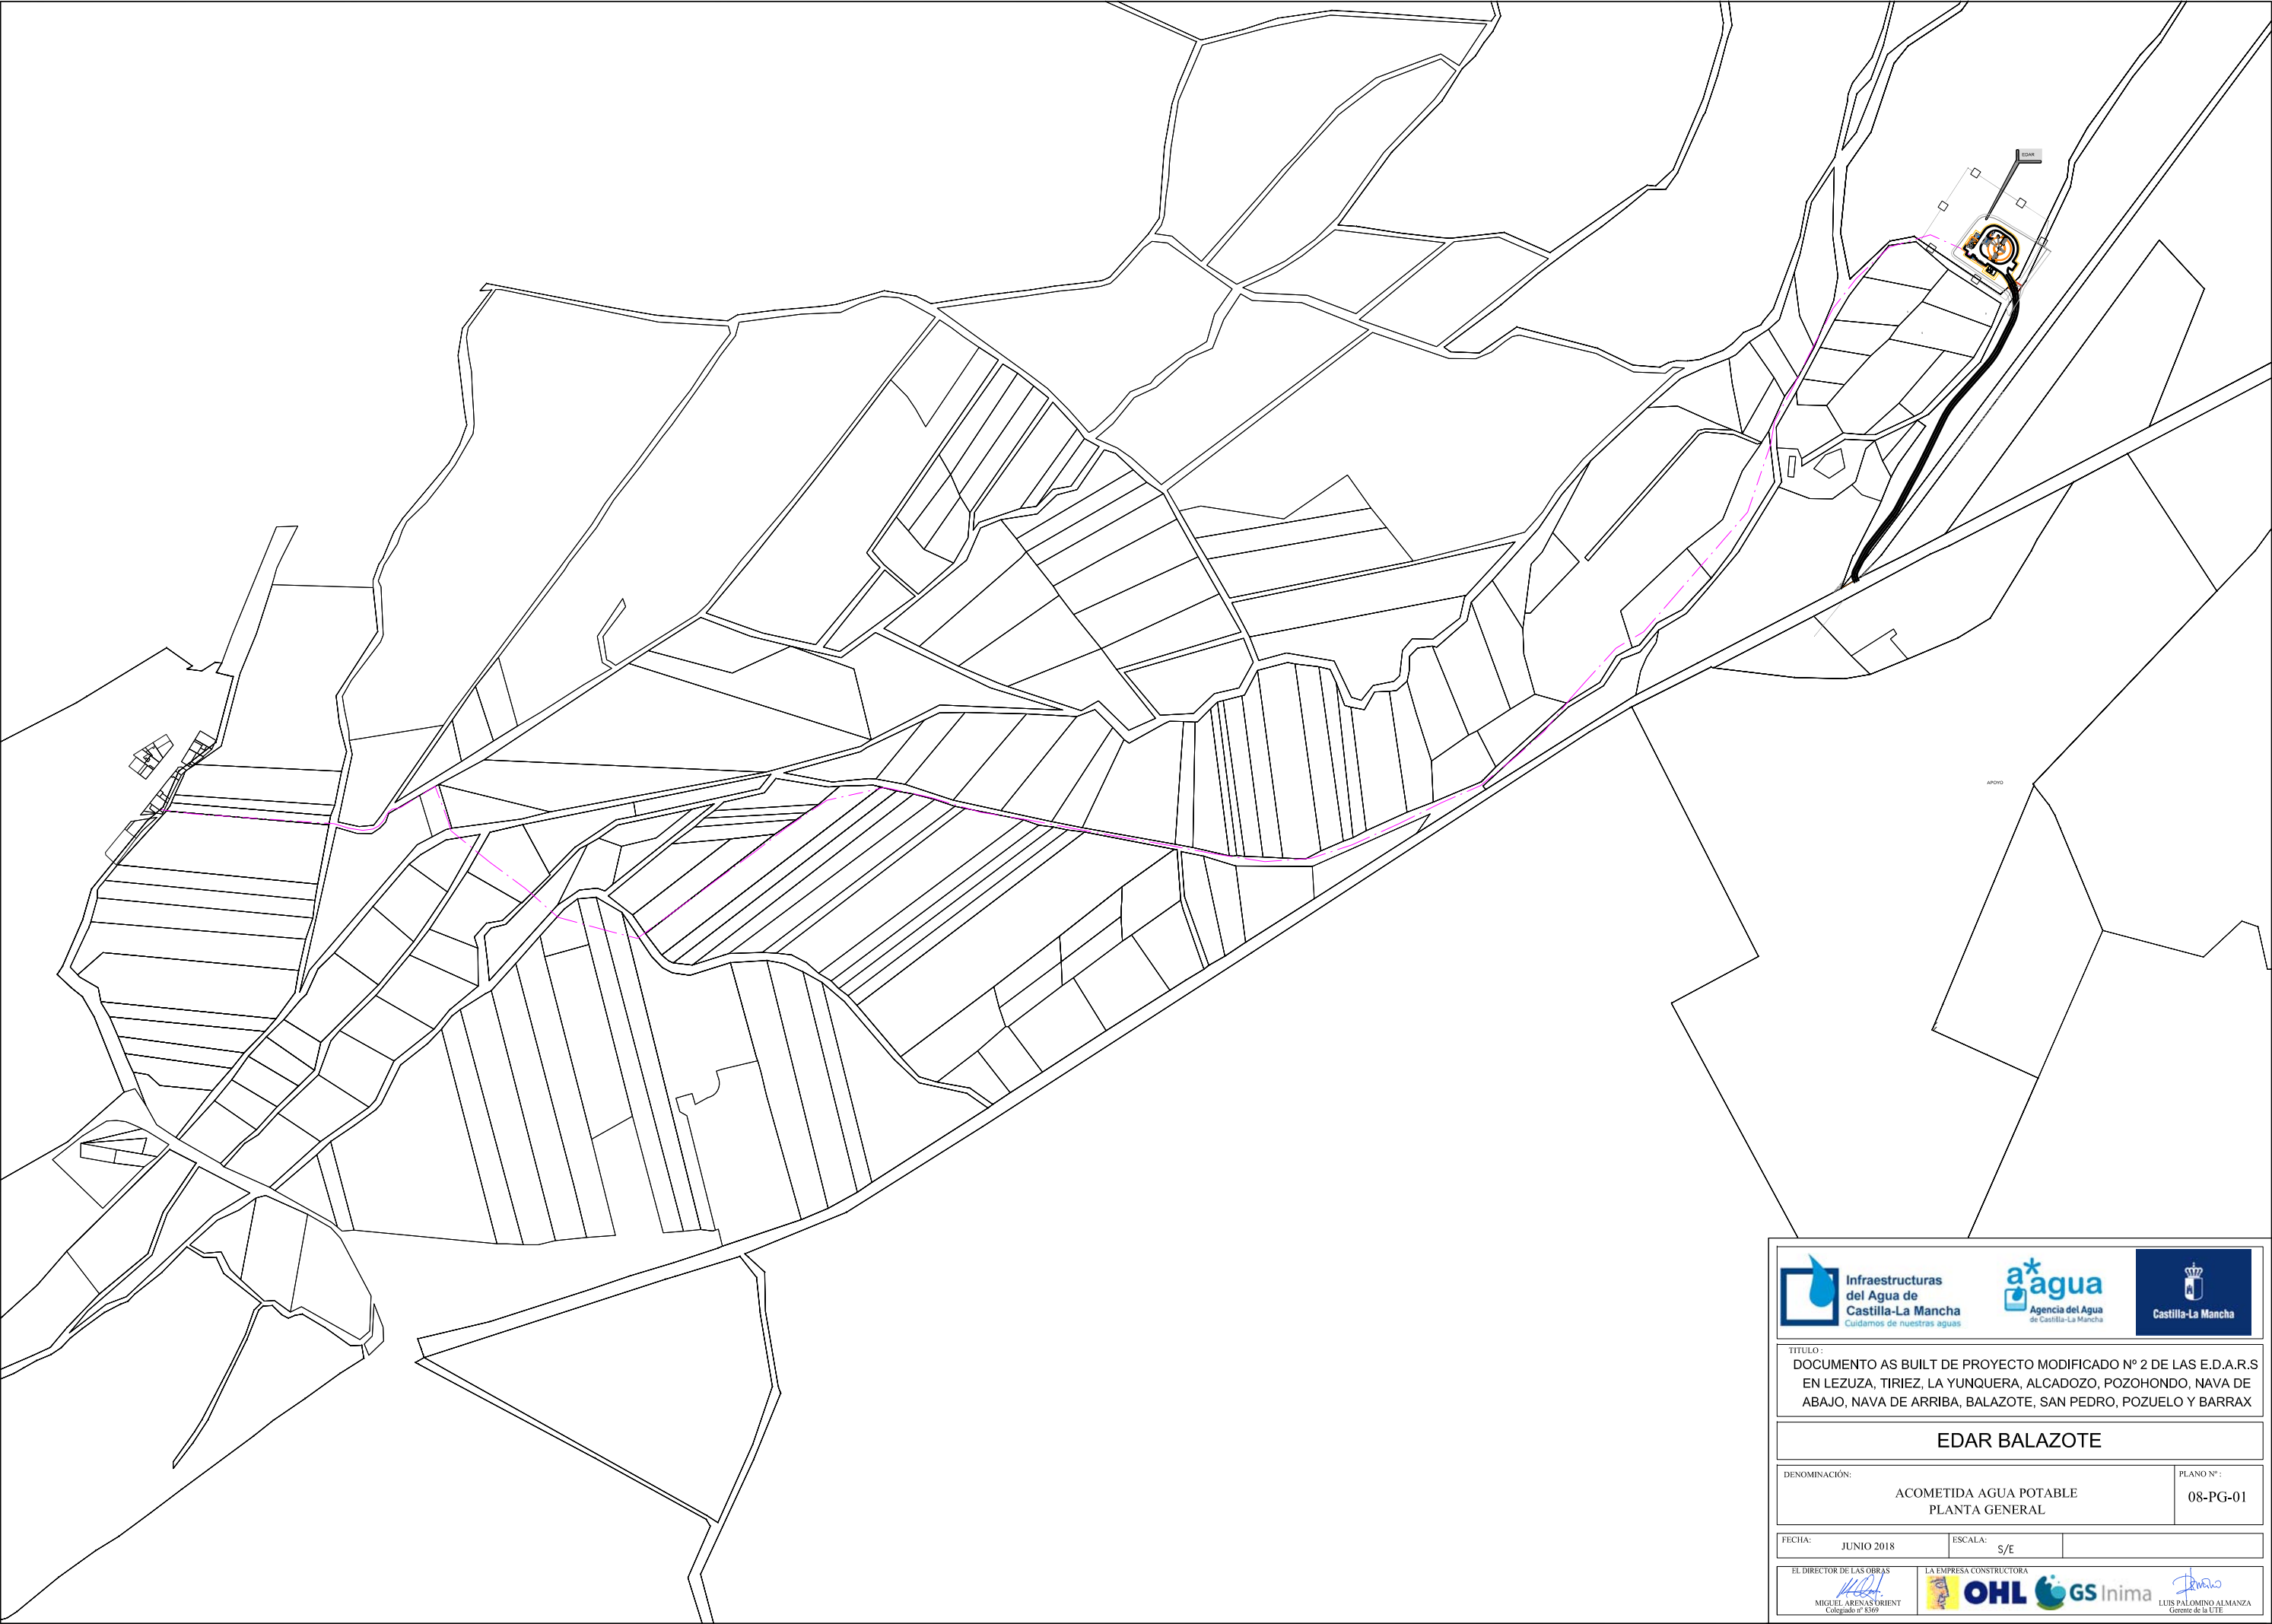



Infraestructuras
del Agua de
Castilla-La Mancha
Cuidamos de nuestras aguas



a*agua
Agencia del Agua
de Castilla-La Mancha




Castilla-La Mancha

TITULO:
DOCUMENTO AS BUILT DE PROYECTO MODIFICADO Nº 2 DE LAS E.D.A.R.S
EN LEZUZA, TIRIEZ, LA YUNQUERA, ALCADOZO, POZOHONDO, NAVA DE
ABAJO, NAVA DE ARRIBA, BALAZOTE, SAN PEDRO, POZUELO Y BARRAX

EDAR BALAZOTE

DENOMINACIÓN:
ACOMETIDA AGUA POTABLE
PLANTA GENERAL

PLANO Nº:
08-PG-01

FECHA:
JUNIO 2018

ESCALA:
S/E

EL DIRECTOR DE LAS OBRAS

MIGUEL ARENAS ORIENT
Colegiado nº 8569

LA EMPRESA CONSTRUCTORA

OHL


GS Inima


LUIS PALOMINO ALMANZA
Gerente de la UTE