




  	
TITULO: DOCUMENTO AS BUILT DE PROYECTO MODIFICADO Nº 2 DE LAS E.D.A.R.S EN LEZUZA, TIRIEZ, LA YUNQUERA, ALCADOZO, POZOHONDO, NAVA DE ABAJO, NAVA DE ARRIBA, BALAZOTE, SAN PEDRO, POZUELO Y BARRAX	
EDAR LEZUZA	
DENOMINACIÓN: UBICACION CONTROL DE PLANTAS	PLANO Nº: 01-PG-01
FECHA: JUNIO 2018	ESCALA: S/E
EL DIRECTOR DE LAS OBRAS  MIGUEL ARENAS ORIENT Colaborador nº 8569	LA EMPRESA CONSTRUCTORA    LUIS PALOMINO ALMANZA Gerente de la UTE

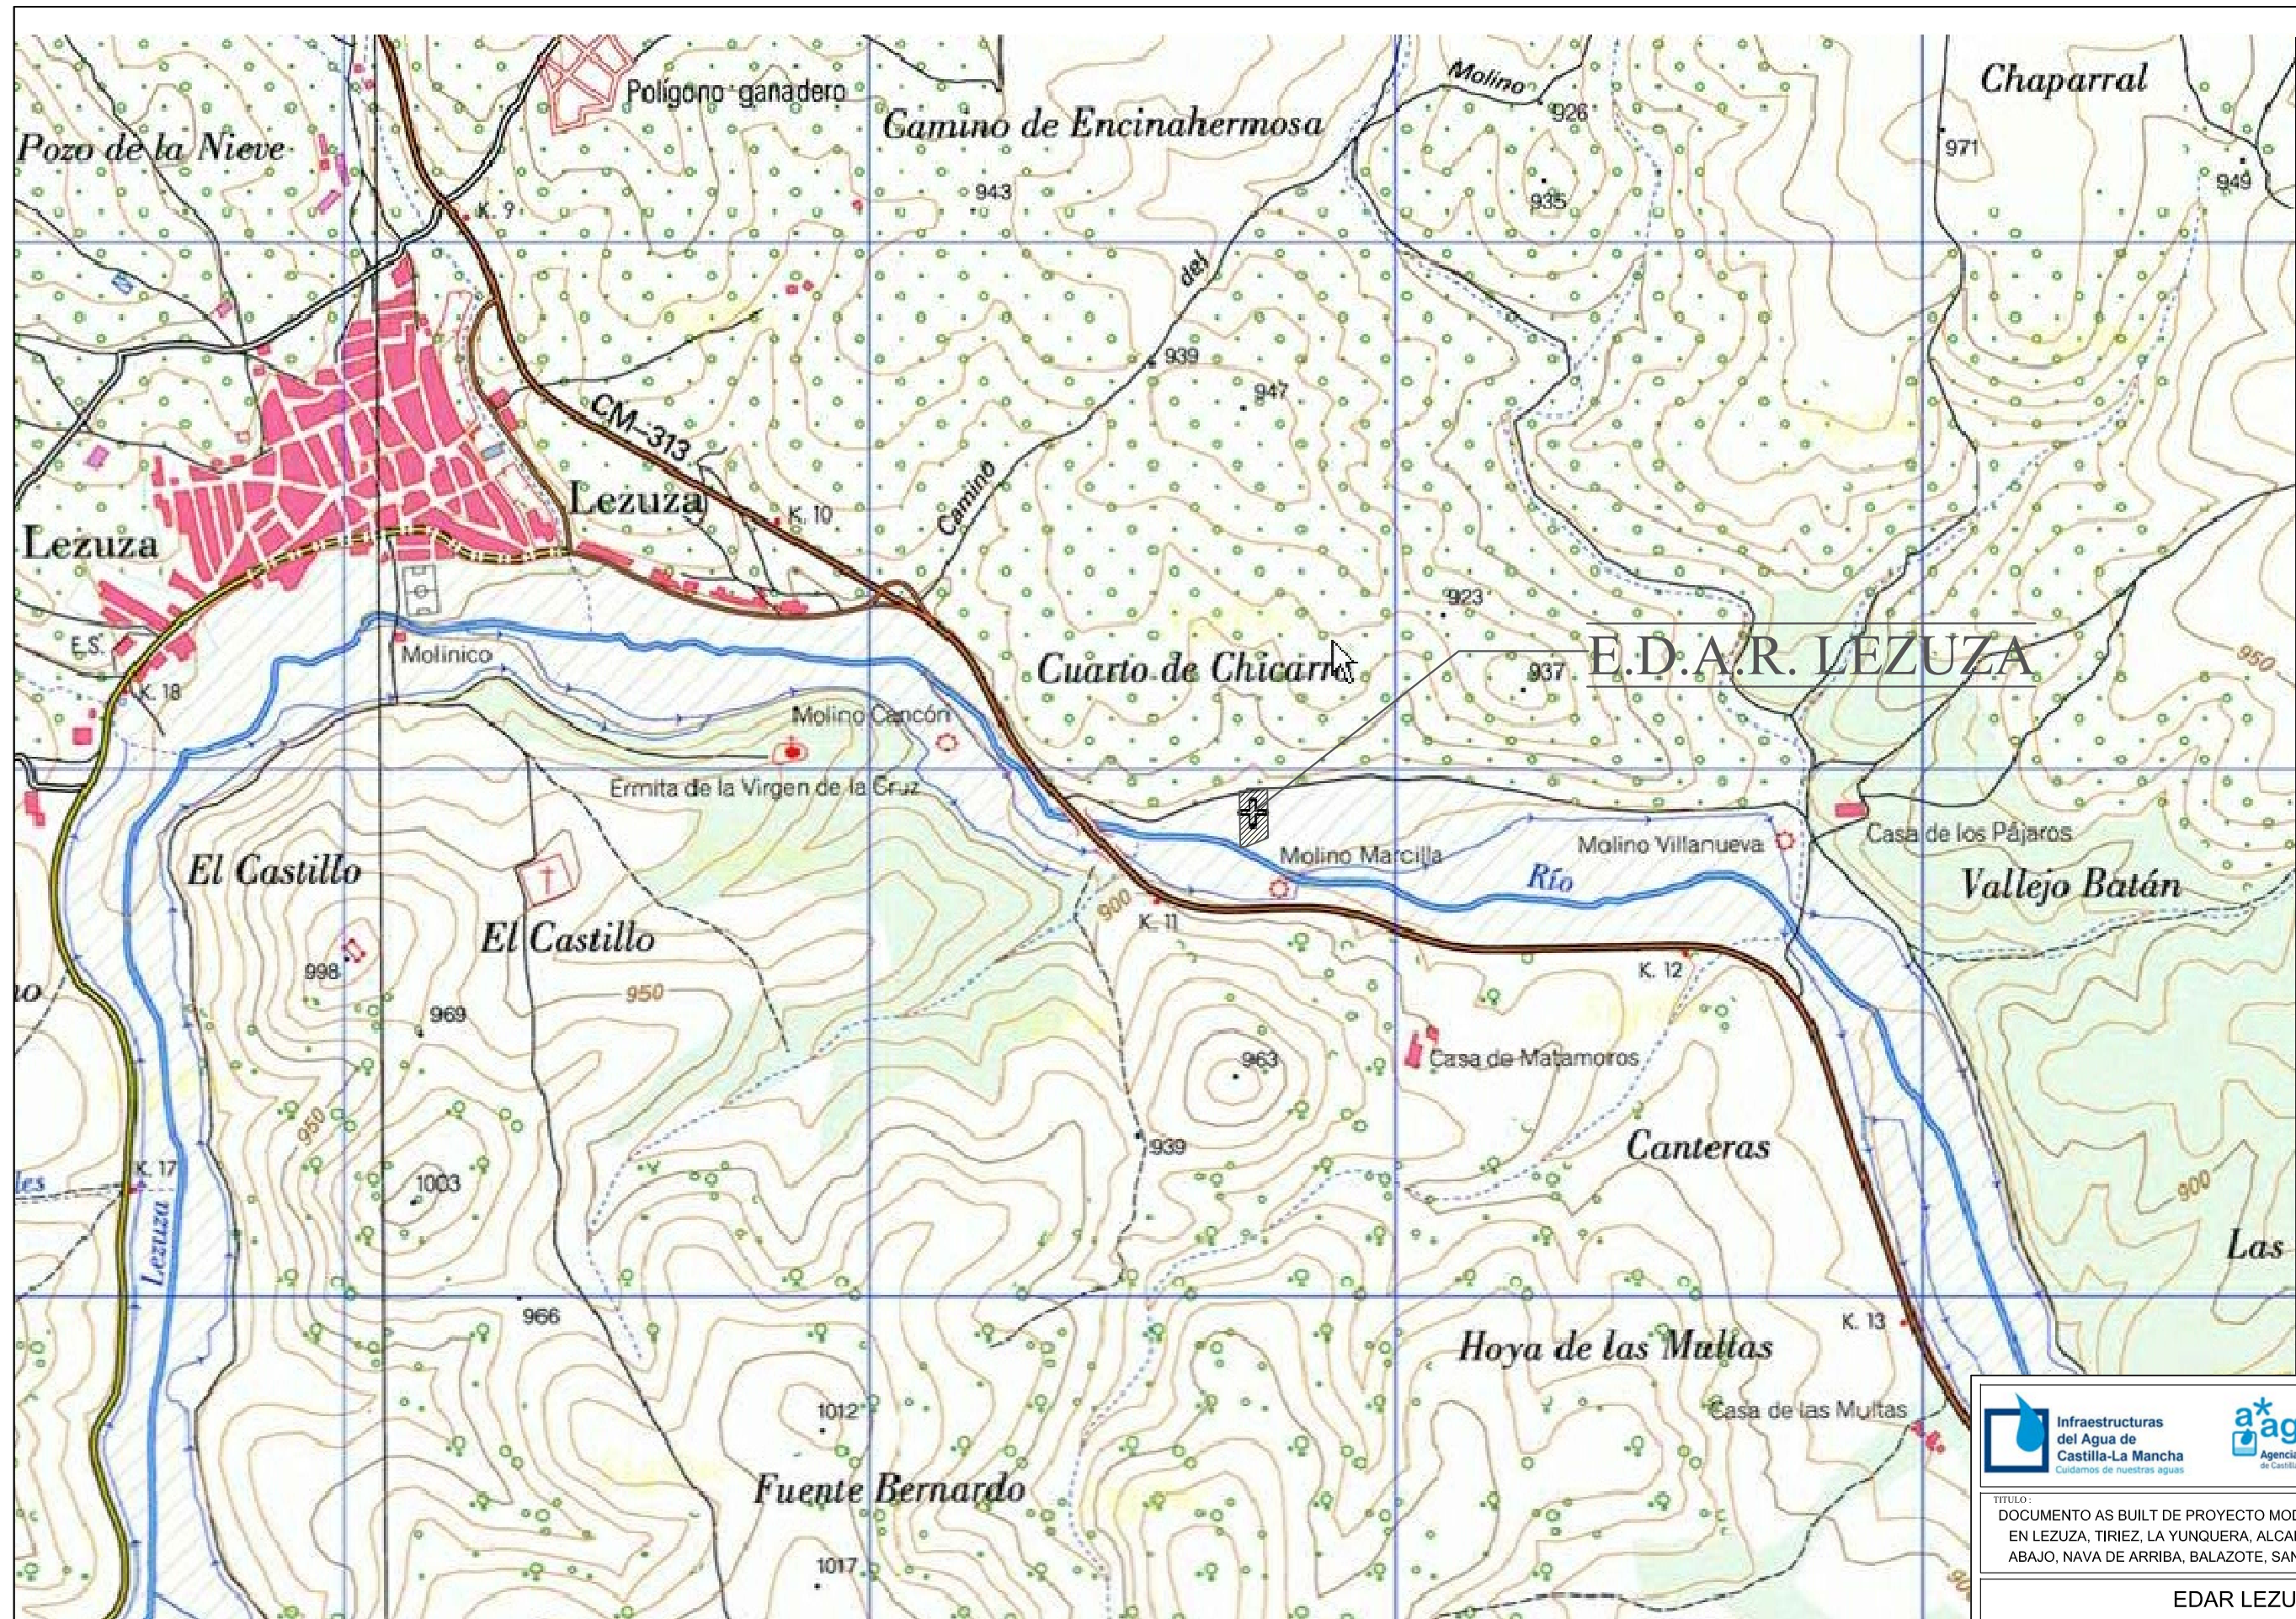


TÍTULO:
DOCUMENTO AS BUILT DE PROYECTO MODIFICADO Nº 2 DE LAS E.D.A.R.S
EN LEZUZA, TIRIEZ, LA YUNQUERA, ALCADOZO, POZOHONDO, NAVA DE
ABAJO, NAVA DE ARRIBA, BALAZOTE, SAN PEDRO, POZUELO Y BARRAX


EDAR LEZUZA

DENOMINACIÓN:	PLANTA DE SITUACION	PLANO Nº:	01-PG-02
---------------	---------------------	-----------	----------

FECHA:	JUNIO 2018	ESCALA:	S/E
--------	------------	---------	-----

EL DIRECTOR DE LAS OBRAS MIGUEL ARENAS ORIENT Colaborador nº 8569	LA EMPRESA CONSTRUCTORA OHL GS Inima LUIS PALOMINO ALMANZA Gerente de la UTE
---	--

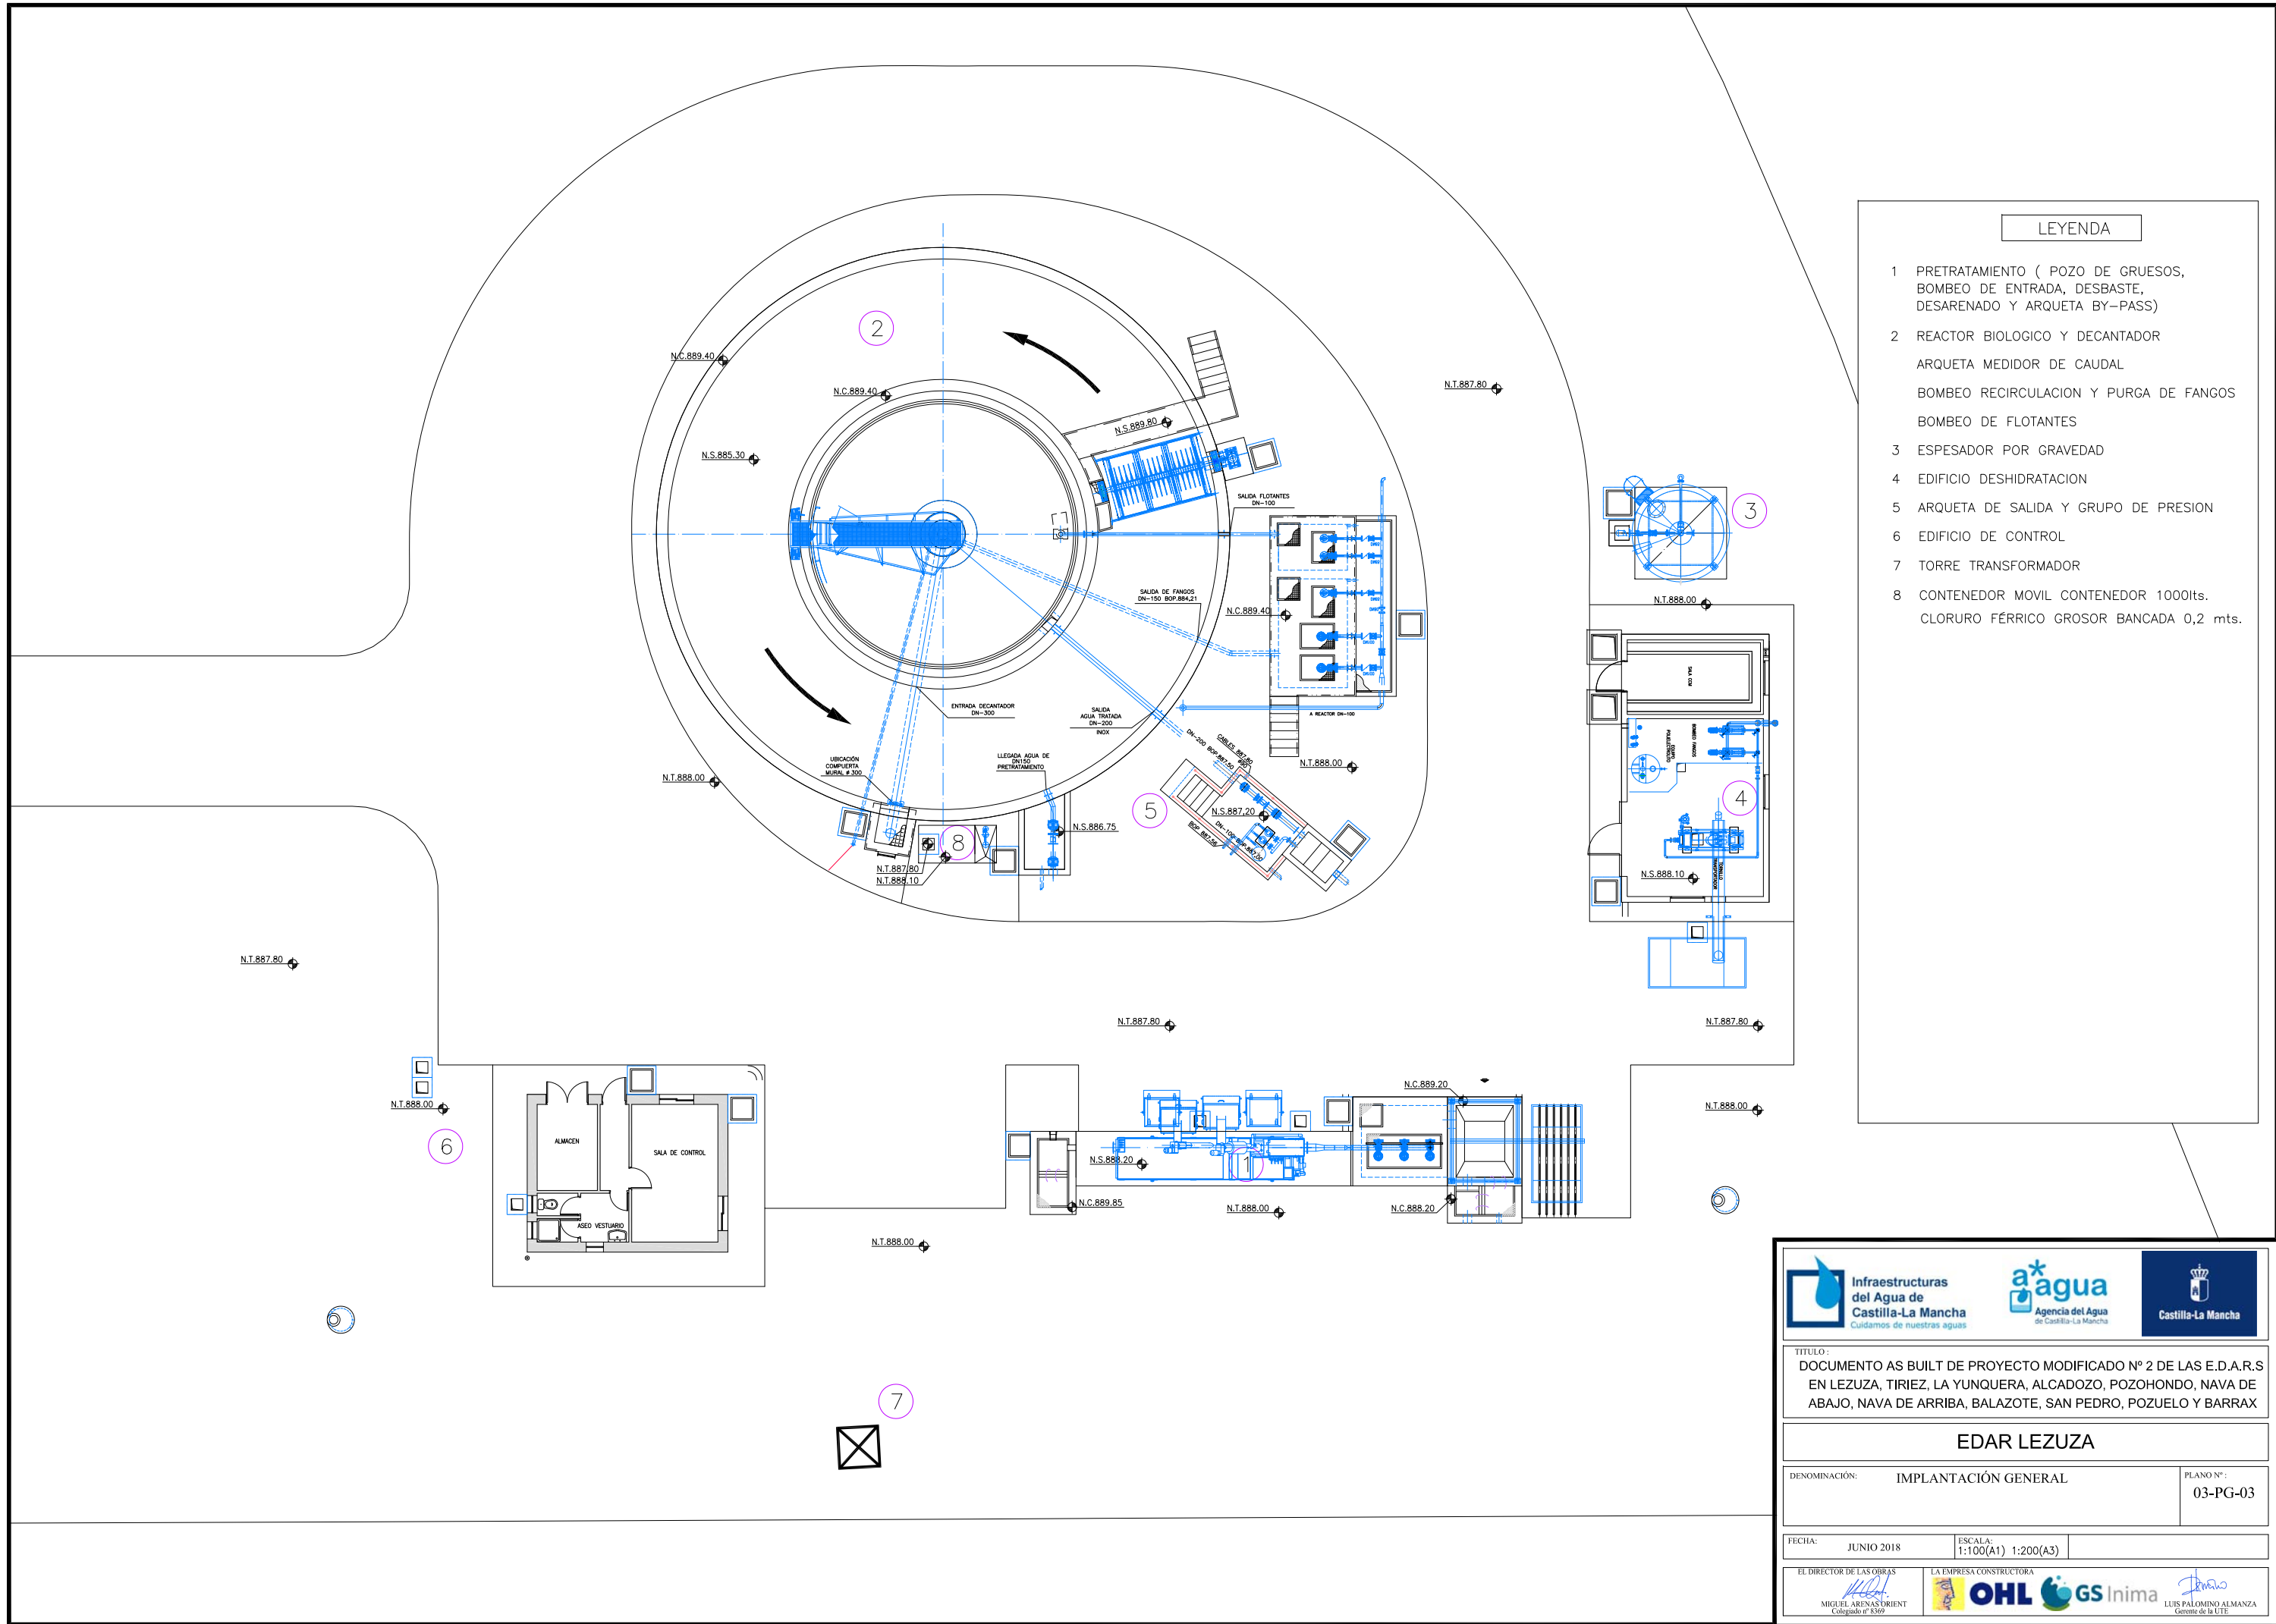

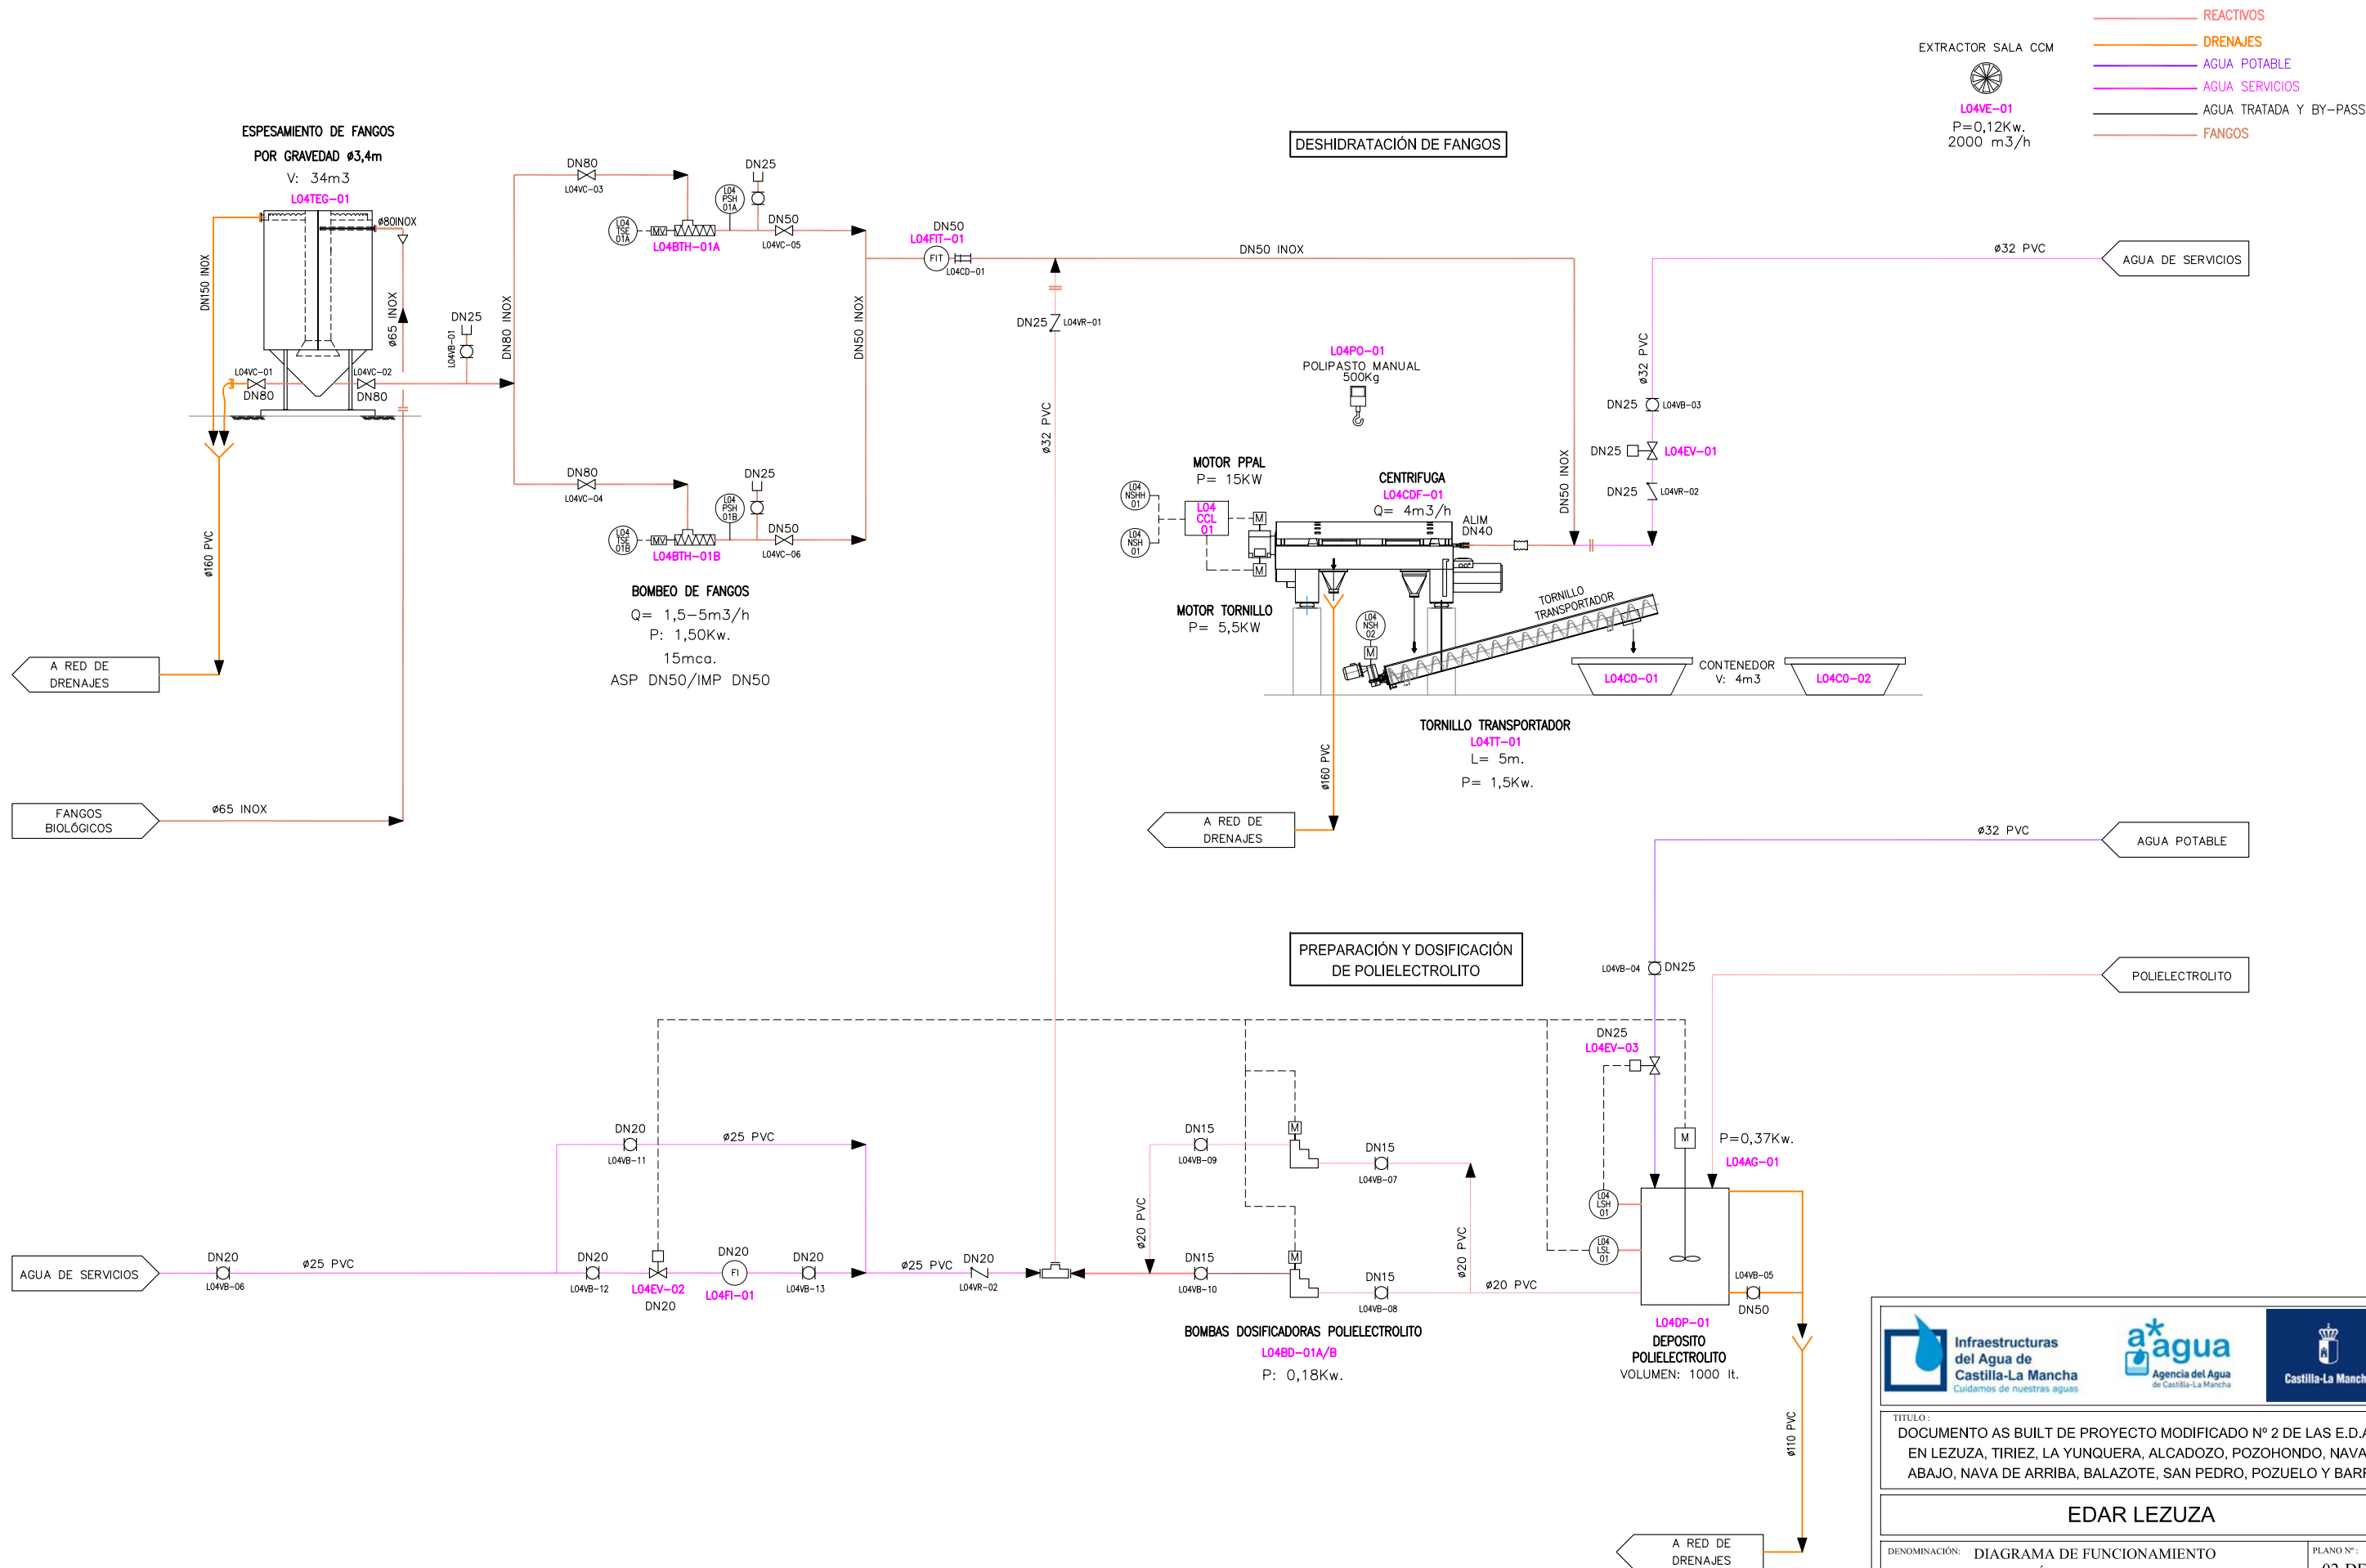

TÍTULO:
DOCUMENTO AS BUILT DE PROYECTO MODIFICADO Nº 2 DE LAS E.D.A.R.S
EN LEZUZA, TIRIEZ, LA YUNQUERA, ALCADOZO, POZOHONDO, NAVA DE
ABAJO, NAVA DE ARRIBA, BALAZOTE, SAN PEDRO, POZUELO Y BARRAX

EDAR LEZUZA

DENOMINACIÓN: DIAGRAMA DE FUNCIONAMIENTO
LÍNEA DE FANGOS

PLANO Nº:
02-DF-01


FECHA: JUNIO 2018

ESCALA:

EL DIRECTOR DE LAS OBRAS
MIGUEL ARENAS URBEN
Colaborador nº 8569

LA EMPRESA CONSTRUCTORA
OHL **GS Inima**

LUIS PALOMINO ALMANZA
Gerente de la UTE

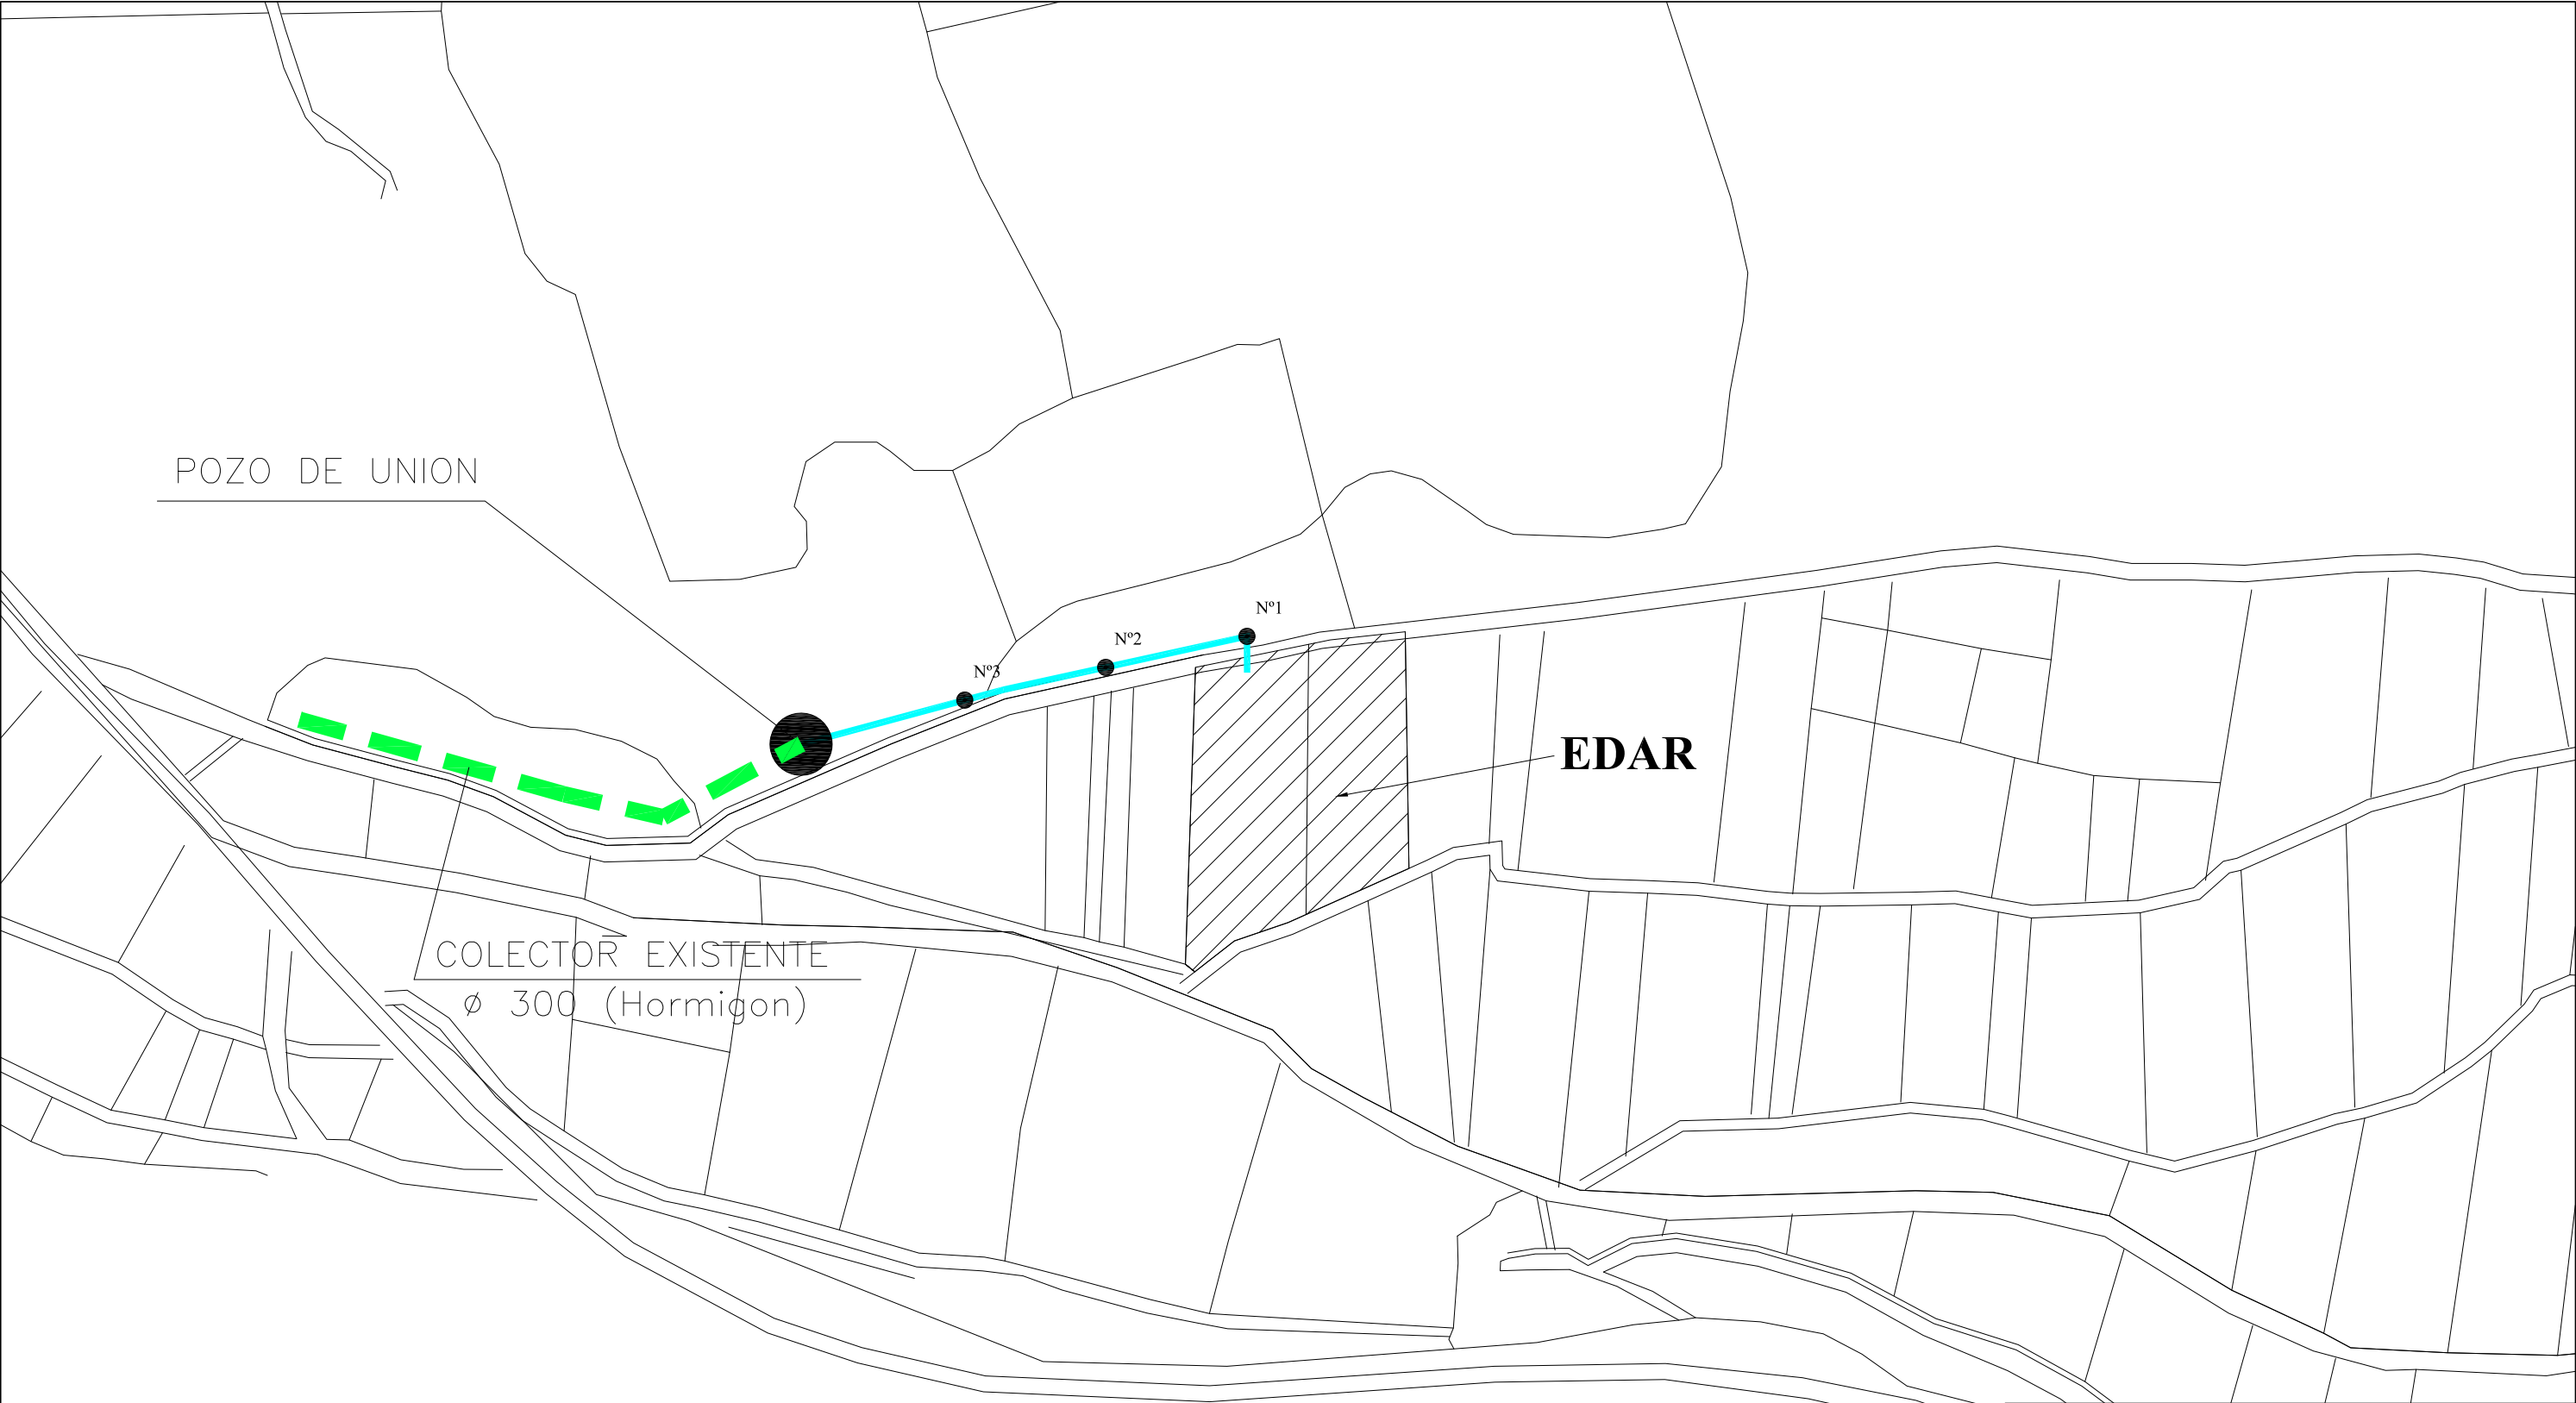

LEYENDA

EJE COLECTOR Ø300

POZO DE REGISTRO



Infraestructuras
del Agua de
Castilla-La Mancha



a*agua
Agencia del Agua
de Castilla-La Mancha



Castilla-La Mancha

TÍTULO:

DOCUMENTO AS BUILT DE PROYECTO MODIFICADO Nº 2 DE LAS E.D.A.R.S
EN LEZUZA, TIRIEZ, LA YUNQUERA, ALCADOZO, POZOHONDO, NAVA DE
ABAJO, NAVA DE ARRIBA, BALAZOTE, SAN PEDRO, POZUELO Y BARRAX

EDAR LEZUZA

DENOMINACIÓN:

COLECTOR LEZUZA
PLANTA GENERAL

PLANO Nº:

05-PG-01

FECHA:

JUNIO 2018

ESCALA:

S/E

EL DIRECTOR DE LAS OBRAS



MIGUEL ARENAS ORIENT
Colgado nº 8569

LA EMPRESA CONSTRUCTORA


OHL



GS Inima


LUIS PALOMINO ALMANZA
Gerente de la UTE

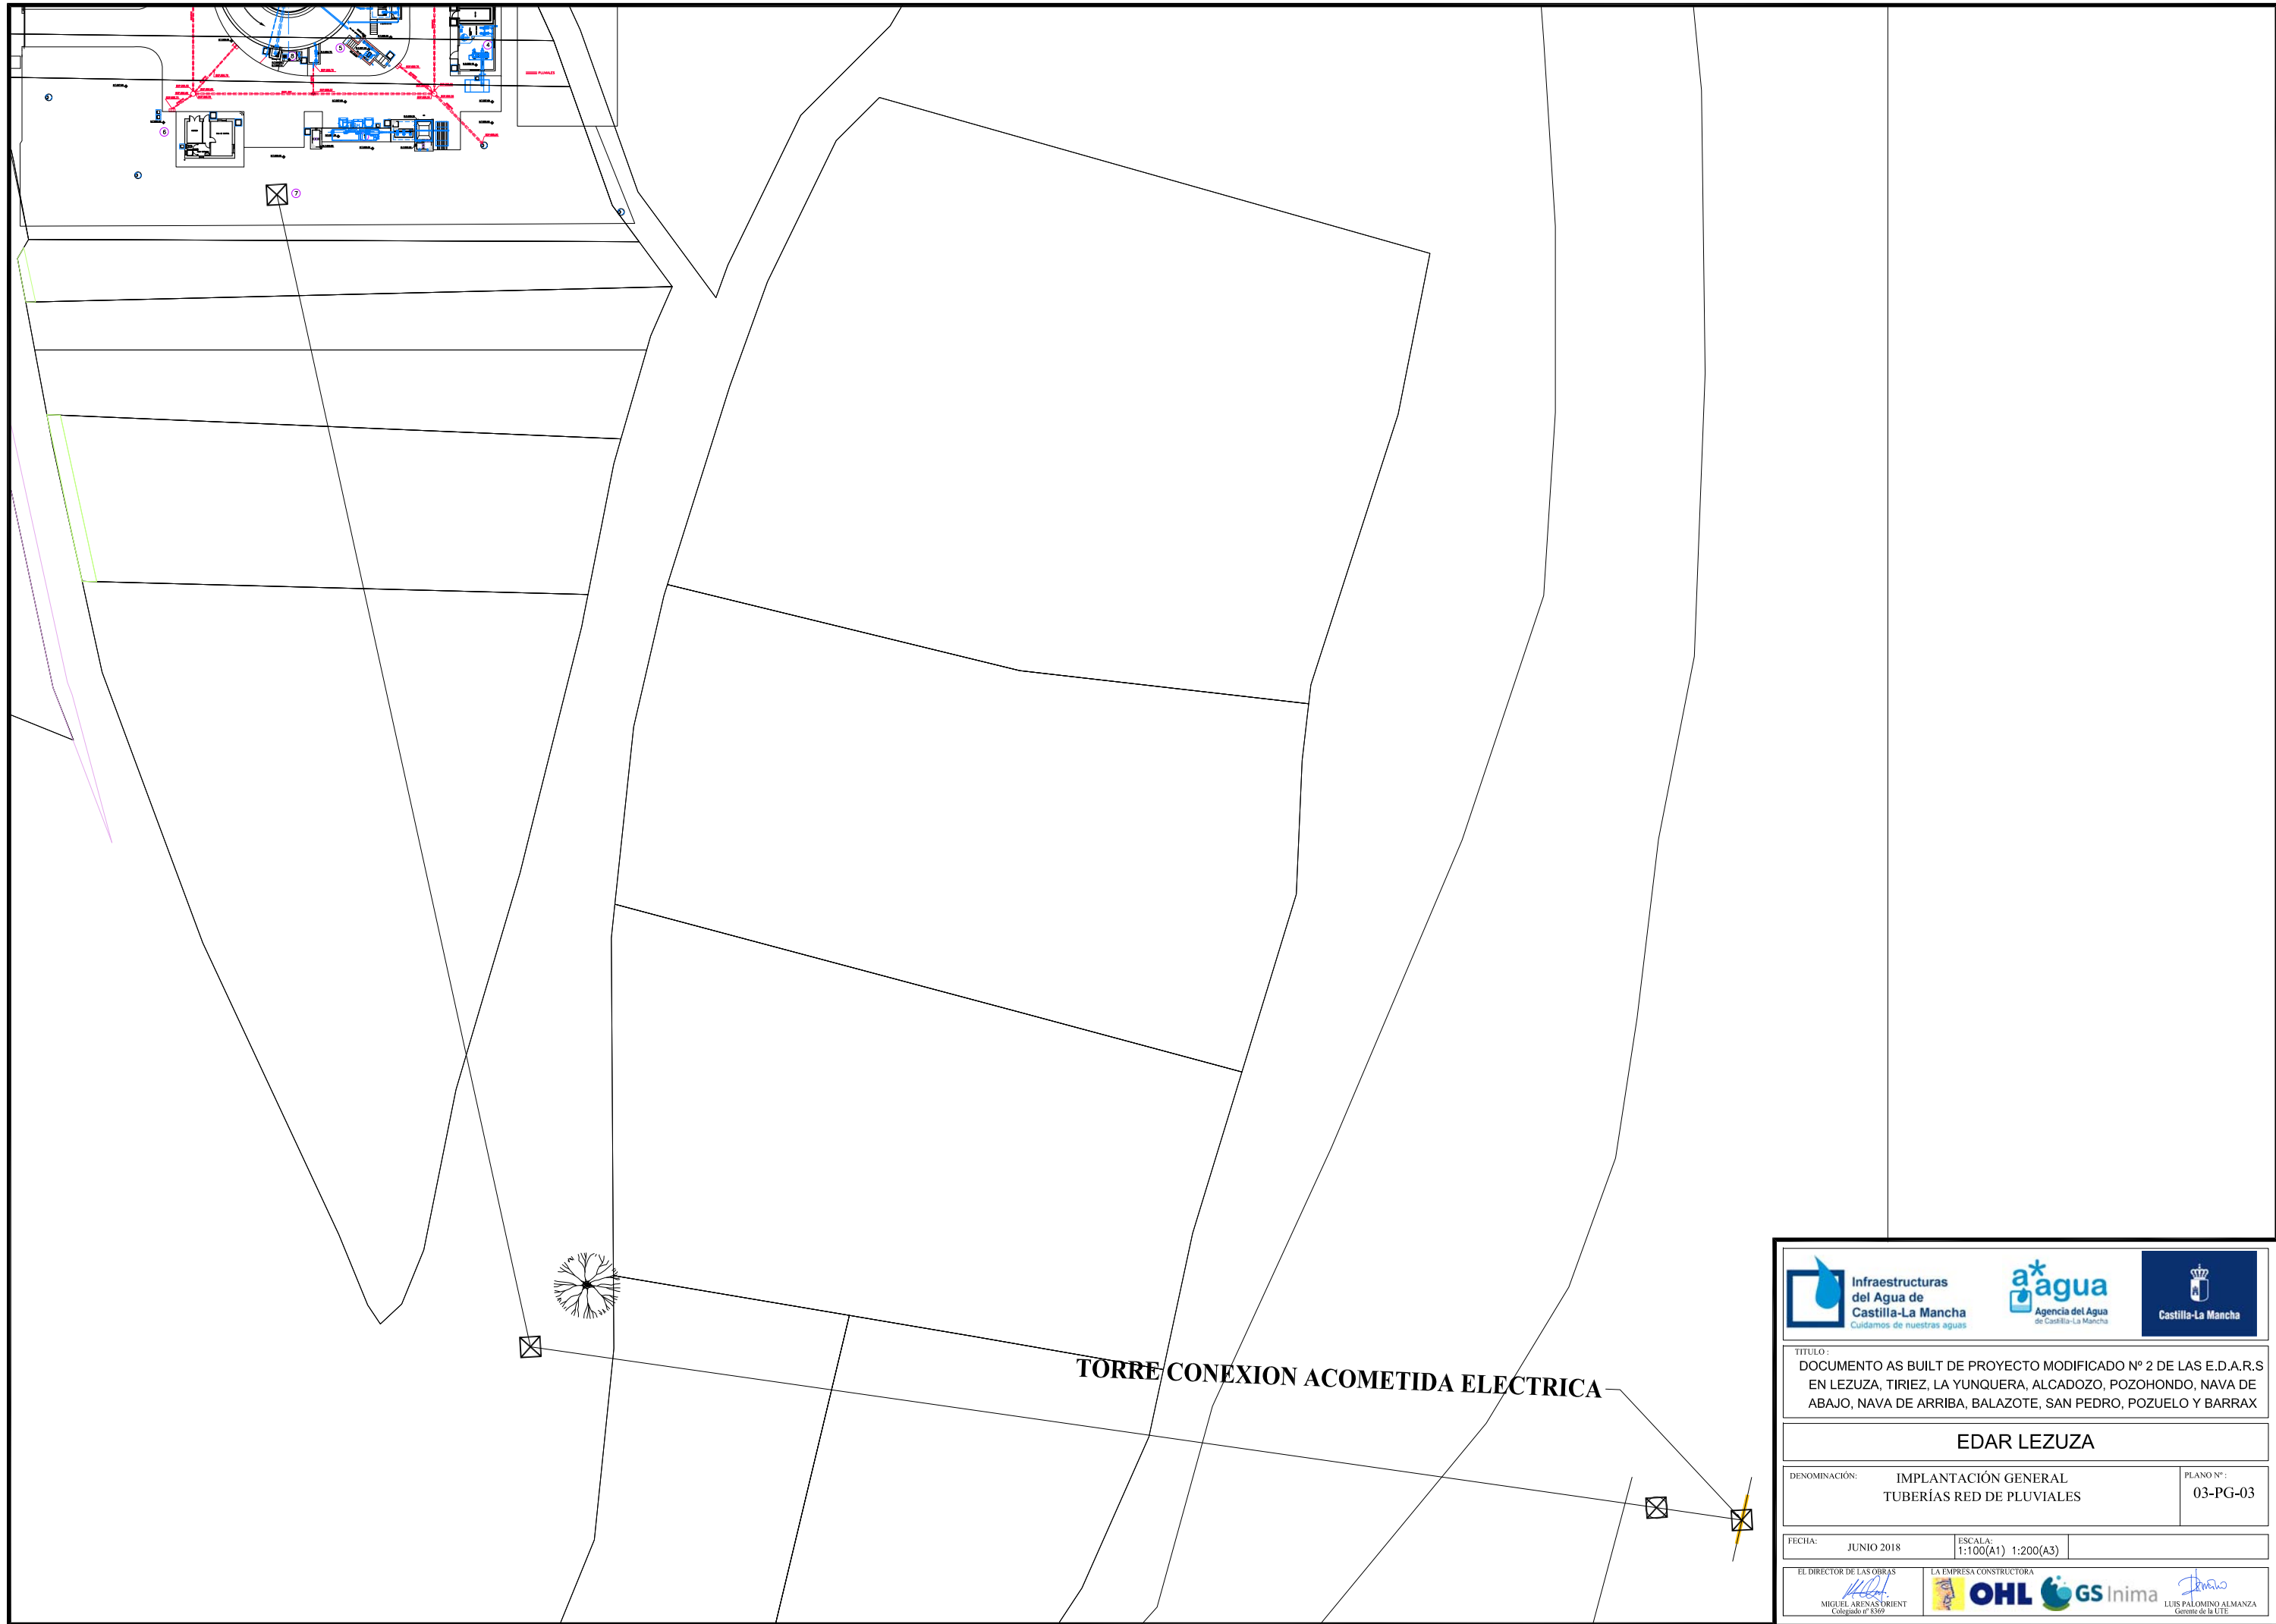

TORRE CONEXION ACOMETIDA ELECTRICA

  	
TITULO : DOCUMENTO AS BUILT DE PROYECTO MODIFICADO Nº 2 DE LAS E.D.A.R.S EN LEZUZA, TIRIEZ, LA YUNQUERA, ALCADOZO, POZOHONDO, NAVA DE ABAJO, NAVA DE ARRIBA, BALAZOTE, SAN PEDRO, POZUELO Y BARRAX	
EDAR LEZUZA	
DENOMINACIÓN: IMPLANTACIÓN GENERAL TUBERÍAS RED DE PLUVIALES	PLANO Nº: 03-PG-03
FECHA: JUNIO 2018	ESCALA: 1:100(A1) 1:200(A3)
EL DIRECTOR DE LAS OBRAS MIGUEL ARENAS ORIENT Colegiado nº 8569	LA EMPRESA CONSTRUCTORA    LUIS PALOMINO ALMANZA Licenciado de la UTE

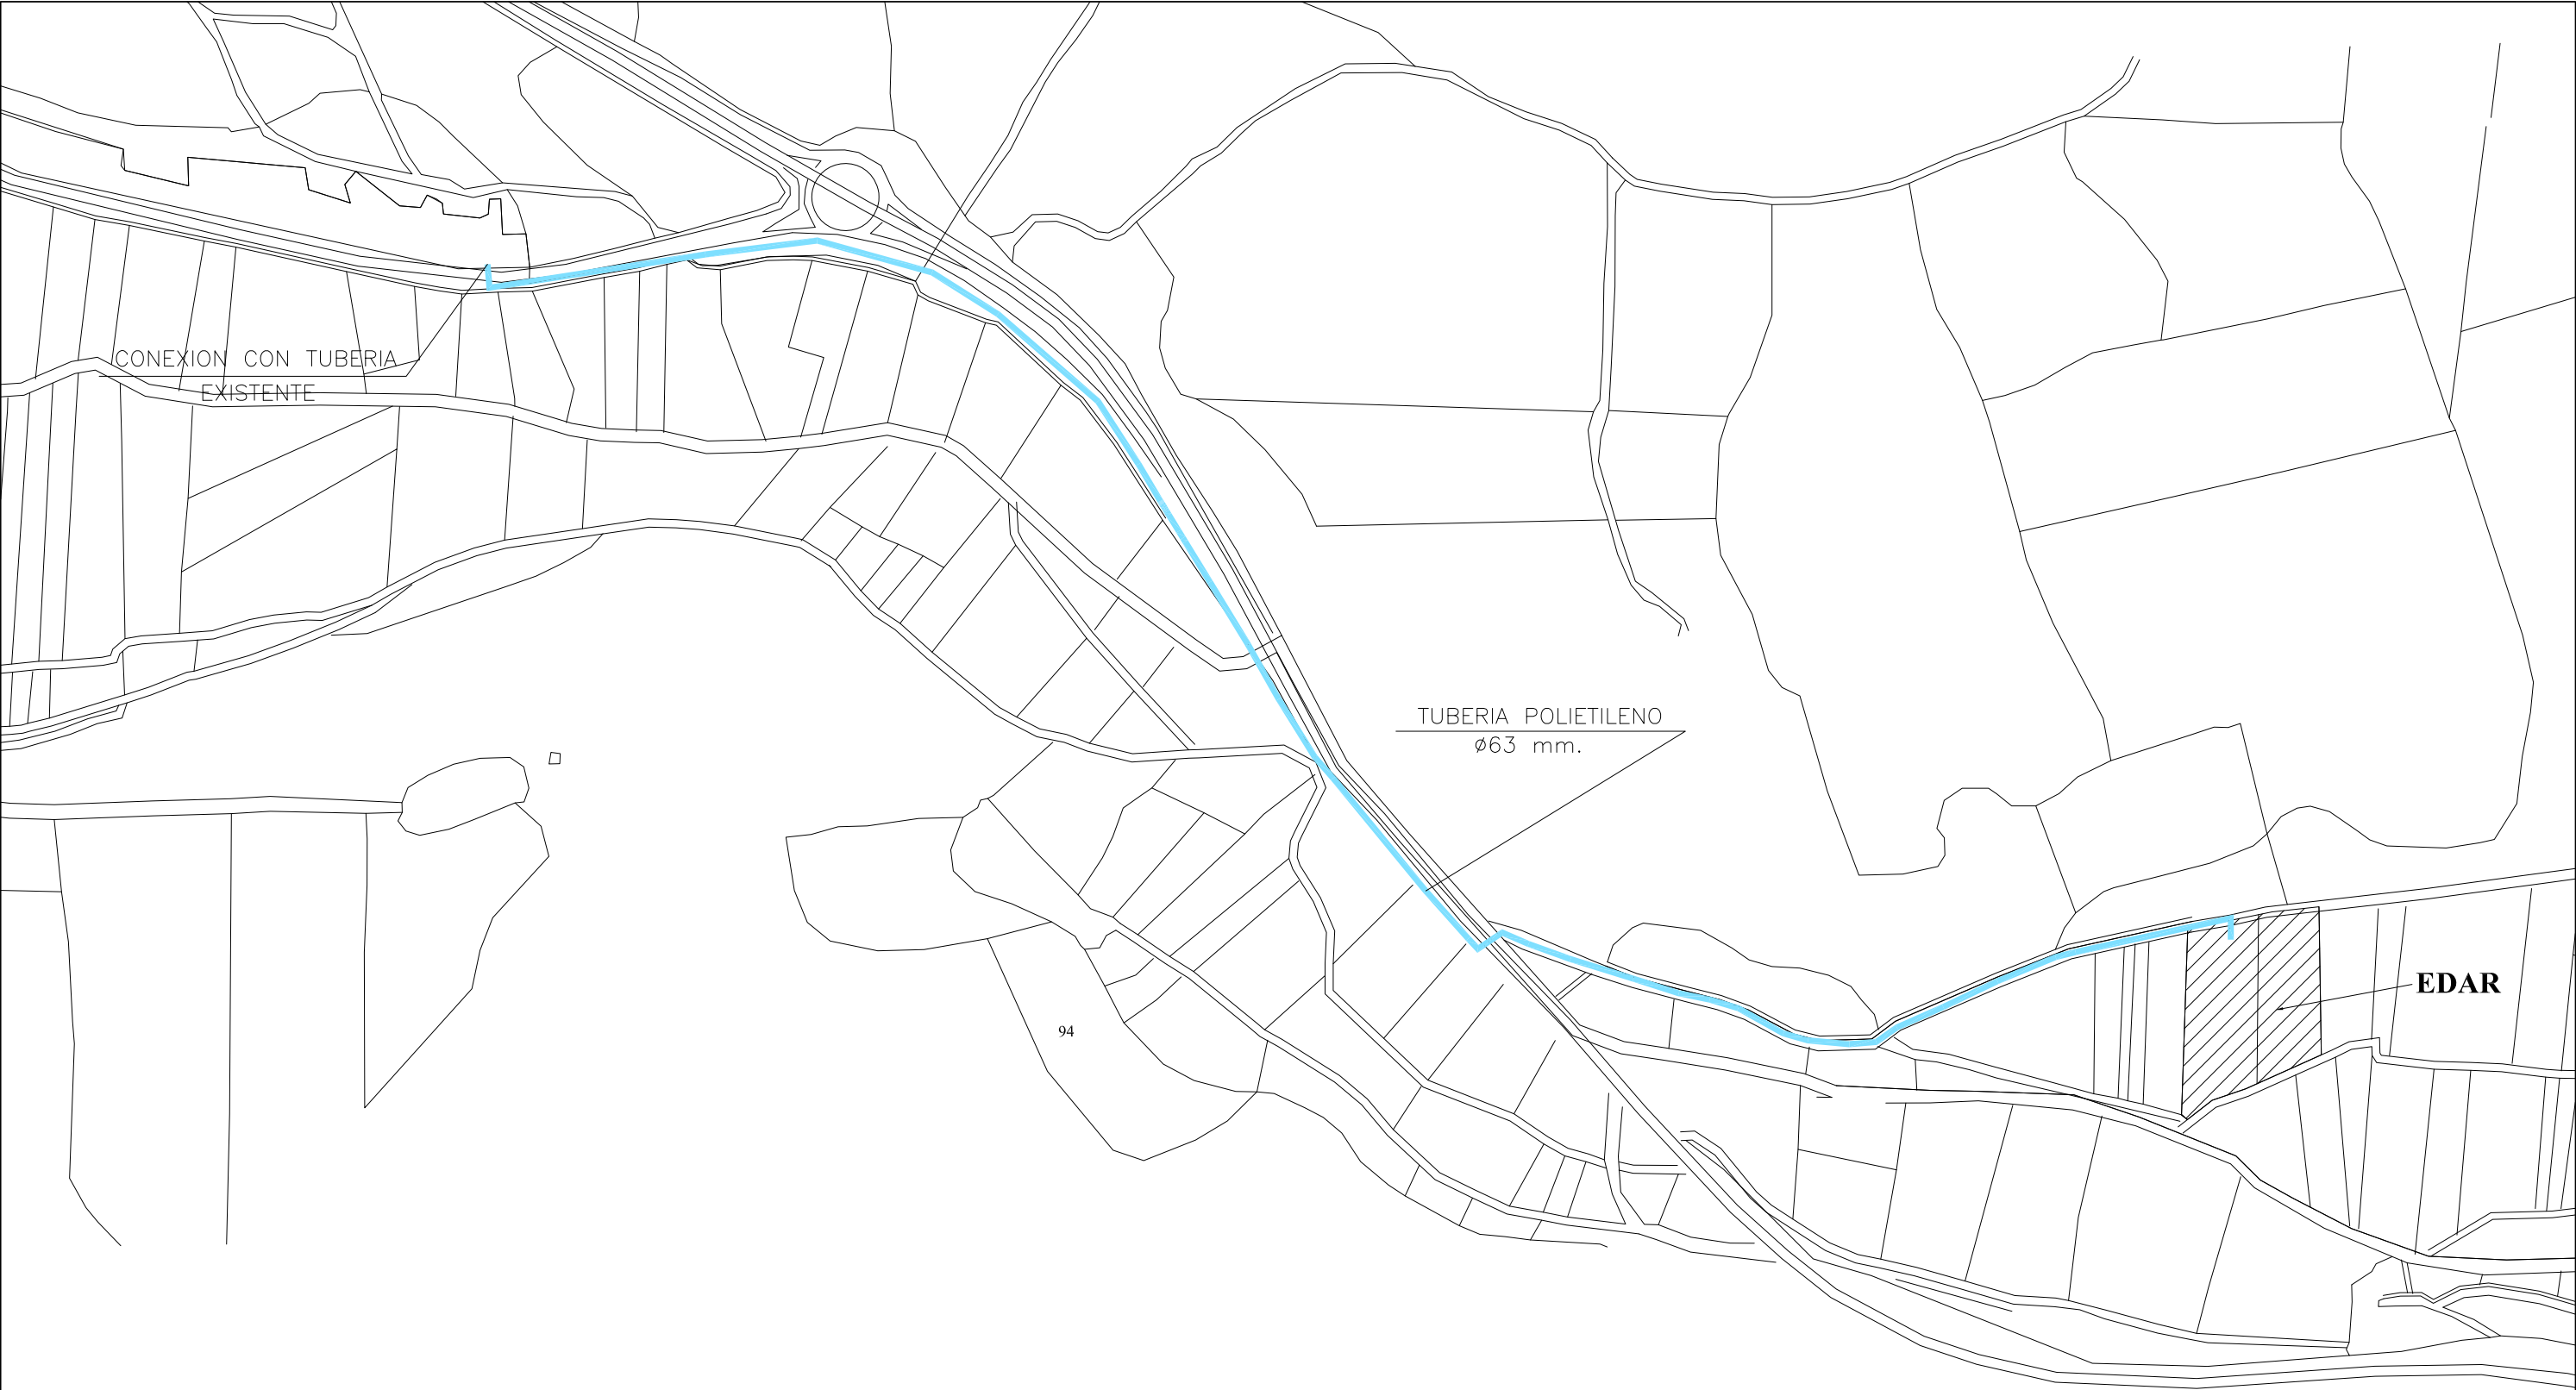

TITULO:
DOCUMENTO AS BUILT DE PROYECTO MODIFICADO Nº 2 DE LAS E.D.A.R.S
EN LEZUZA, TIRIEZ, LA YUNQUERA, ALCADOZO, POZOHONDO, NAVA DE
ABAJO, NAVA DE ARRIBA, BALAZOTE, SAN PEDRO, POZUELO Y BARRAX

EDAR LEZUZA

DENOMINACIÓN:	PLAN NO:
ACOMETIDA AGUA POTABLE PLANTA GENERAL	07-PG-01

FECHA:	ESCALA:	
JUNIO 2018	S/E	

--	---	---