




  	
TITULO: DOCUMENTO AS BUILT DE PROYECTO MODIFICADO Nº 2 DE LAS E.D.A.R.S EN LEZUZA, TIRIEZ, LA YUNQUERA, ALCADOZO, POZOHONDO, NAVA DE ABAJO, NAVA DE ARRIBA, BALAZOTE, SAN PEDRO, POZUELO Y BARRAX	
EDAR LA YUNQUERA	
DENOMINACIÓN: UBICACION CONTROL DE PLANTAS	PLANO Nº: 01-PG-01
FECHA: JUNIO 2018	ESCALA: S/E
EL DIRECTOR DE LAS OBRAS  MIGUEL ARENAS ORIENT Colgado nº 8569	LA EMPRESA CONSTRUCTORA    LUIS PALOMINO ALMANZA Gerente de la UTE

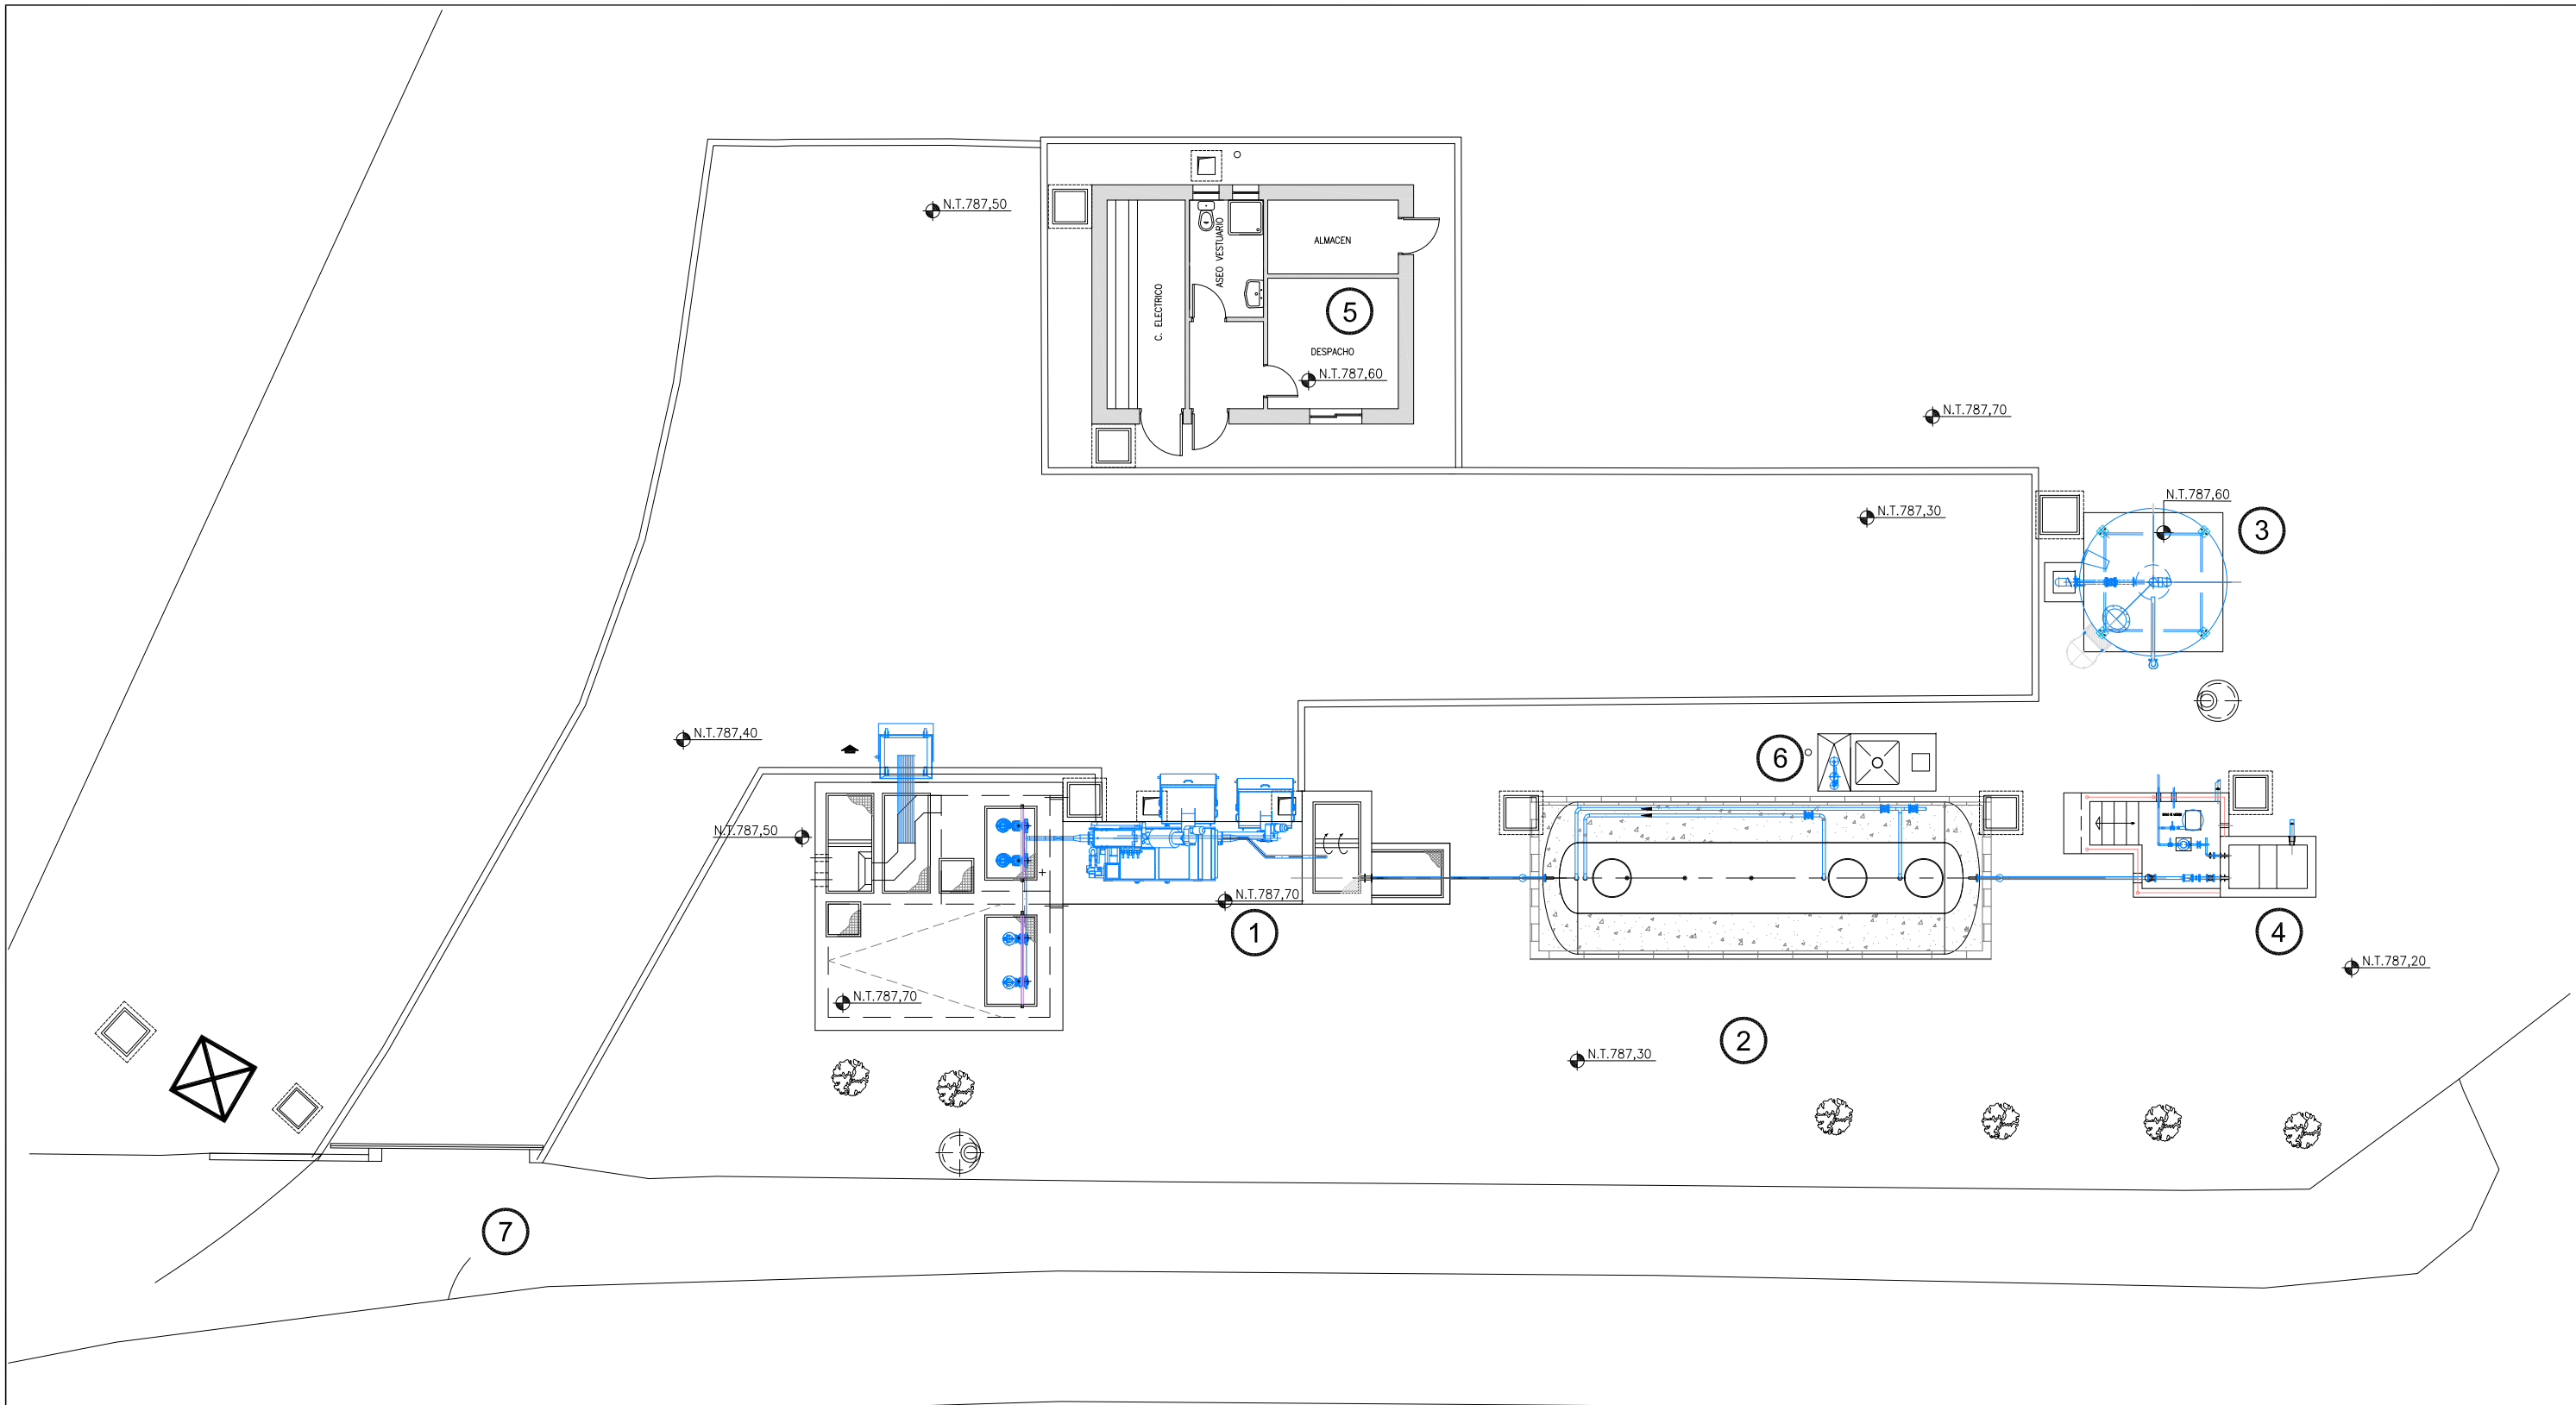

LEYENDA

- 1 PRETRATAMIENTO (POZO DE GRUESOS, BOMBEO DE ENTRADA, DESBASTE, DESARENADO, ARQUETA MEDIDOR DE CAUDAL Y ALIVIADERO BY-PASS)
- 2 REACTOR BIOLOGICO Y DECANTACION
- 3 ESPESADOR POR GRAVEDAD
- 4 ARQUETA DE SALIDA Y GRUPO DE PRESION
- 5 EDIFICIO DE CONTROL
- 6 CONTENEDOR MOVIL CONTENEDOR 1000lts. CLORURO FÉRICO GROSOR BANCADA 0,2 mts.
- 7 TORRE TRANSFORMADOR



TITULO:
DOCUMENTO AS BUILT DE PROYECTO MODIFICADO Nº 2 DE LAS E.D.A.R.S
EN LEZUZA, TIRIEZ, LA YUNQUERA, ALCADOZO, POZOHONDO, NAVA DE
ABAJO, NAVA DE ARRIBA, BALAZOTE, SAN PEDRO, POZUELO Y BARRAX

EDAR LA YUNQUERA

DENOMINACIÓN: IMPLANTACIÓN GENERAL

PLANO Nº:
03-PG-01

FECHA: JUNIO 2018


ESCALA: 1/75(A1) 1/150(A3)

EL DIRECTOR DE LAS OBRAS
MIGUEL ARENAS ORIENT
Colegiado nº 8569


LA EMPRESA CONSTRUCTORA

LUIS PALOMINO ALMANZA
Gerente de la UTE



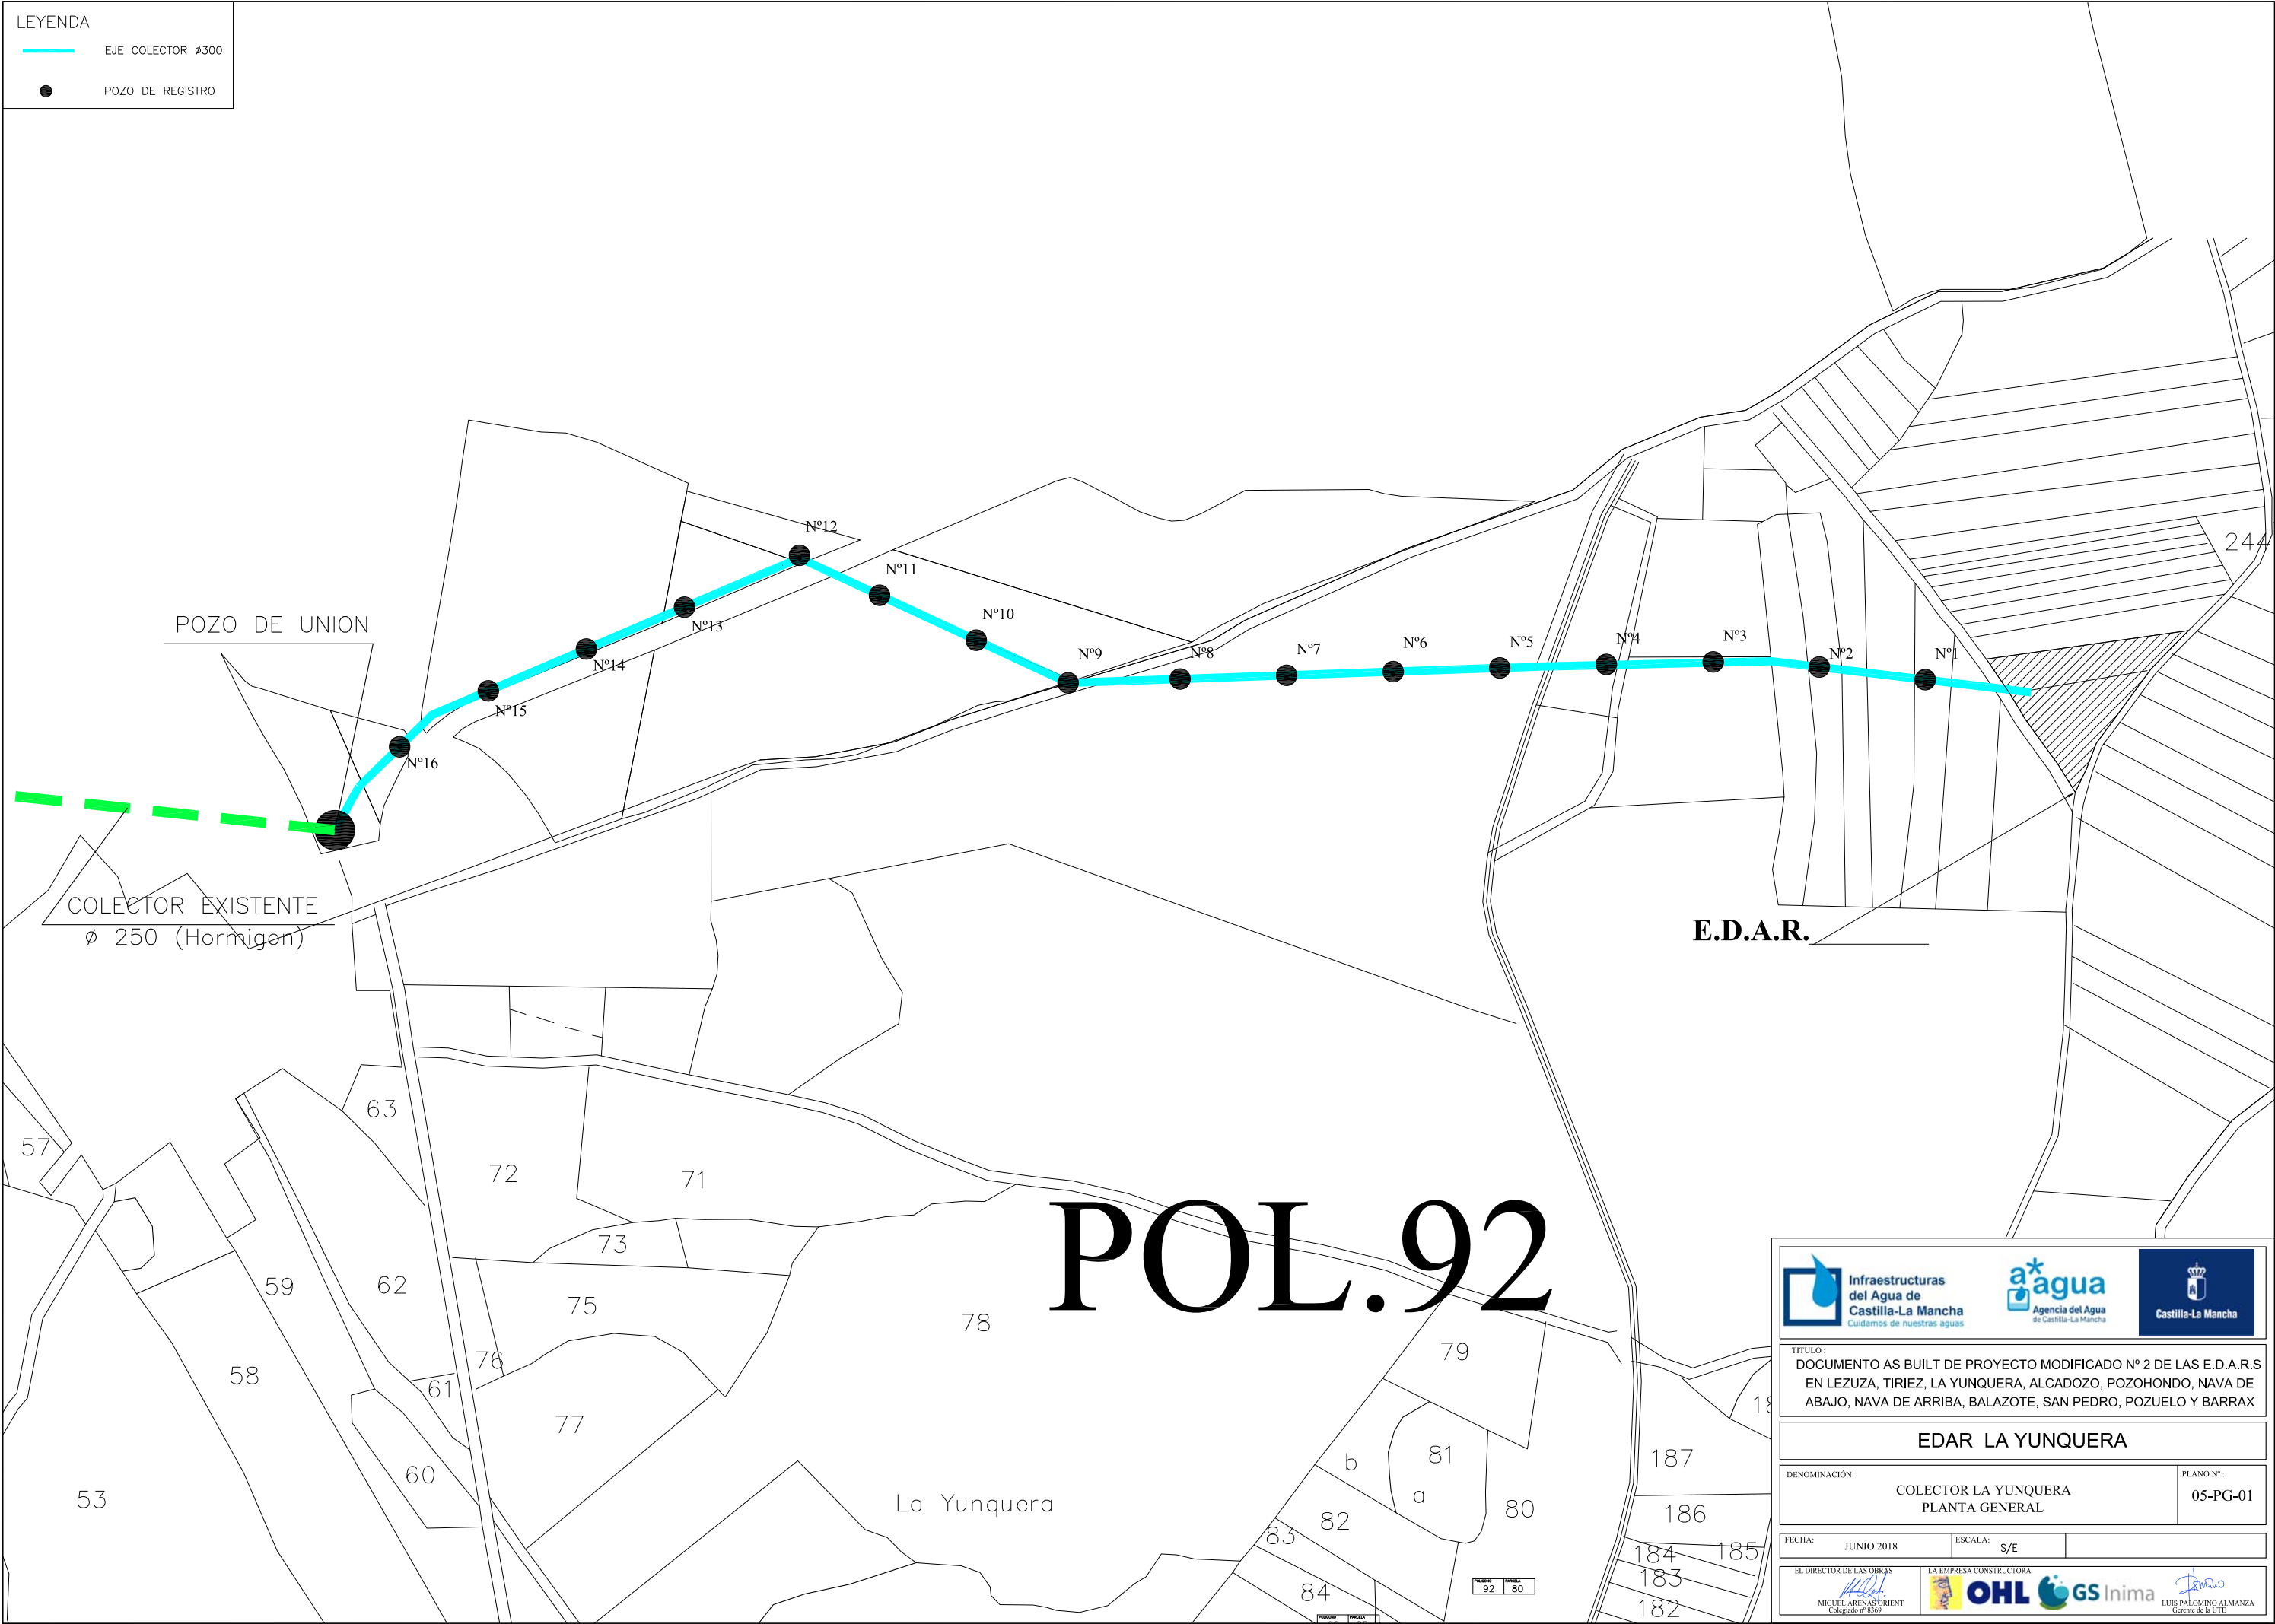

  		
TITULO: DOCUMENTO AS BUILT DE PROYECTO MODIFICADO Nº 2 DE LAS E.D.A.R.S EN LEZUA, TIRIEZ, LA YUNQUERA, ALCADOZO, POZOHONDO, NAVA DE ABAJO, NAVA DE ARRIBA, BALAZOTE, SAN PEDRO, POZUELO Y BARRAX		
EDAR LA YUNQUERA		
DENOMINACIÓN: COLECTOR LA YUNQUERA PLANTA GENERAL		PLANO Nº: 05-PG-01
FECHA: JUNIO 2018	ESCALA: S/E	
EL DIRECTOR DE LAS OBRAS MIGUEL ARENAS ORIENT Colegiado nº 8569	LA EMPRESA CONSTRUCTORA   	

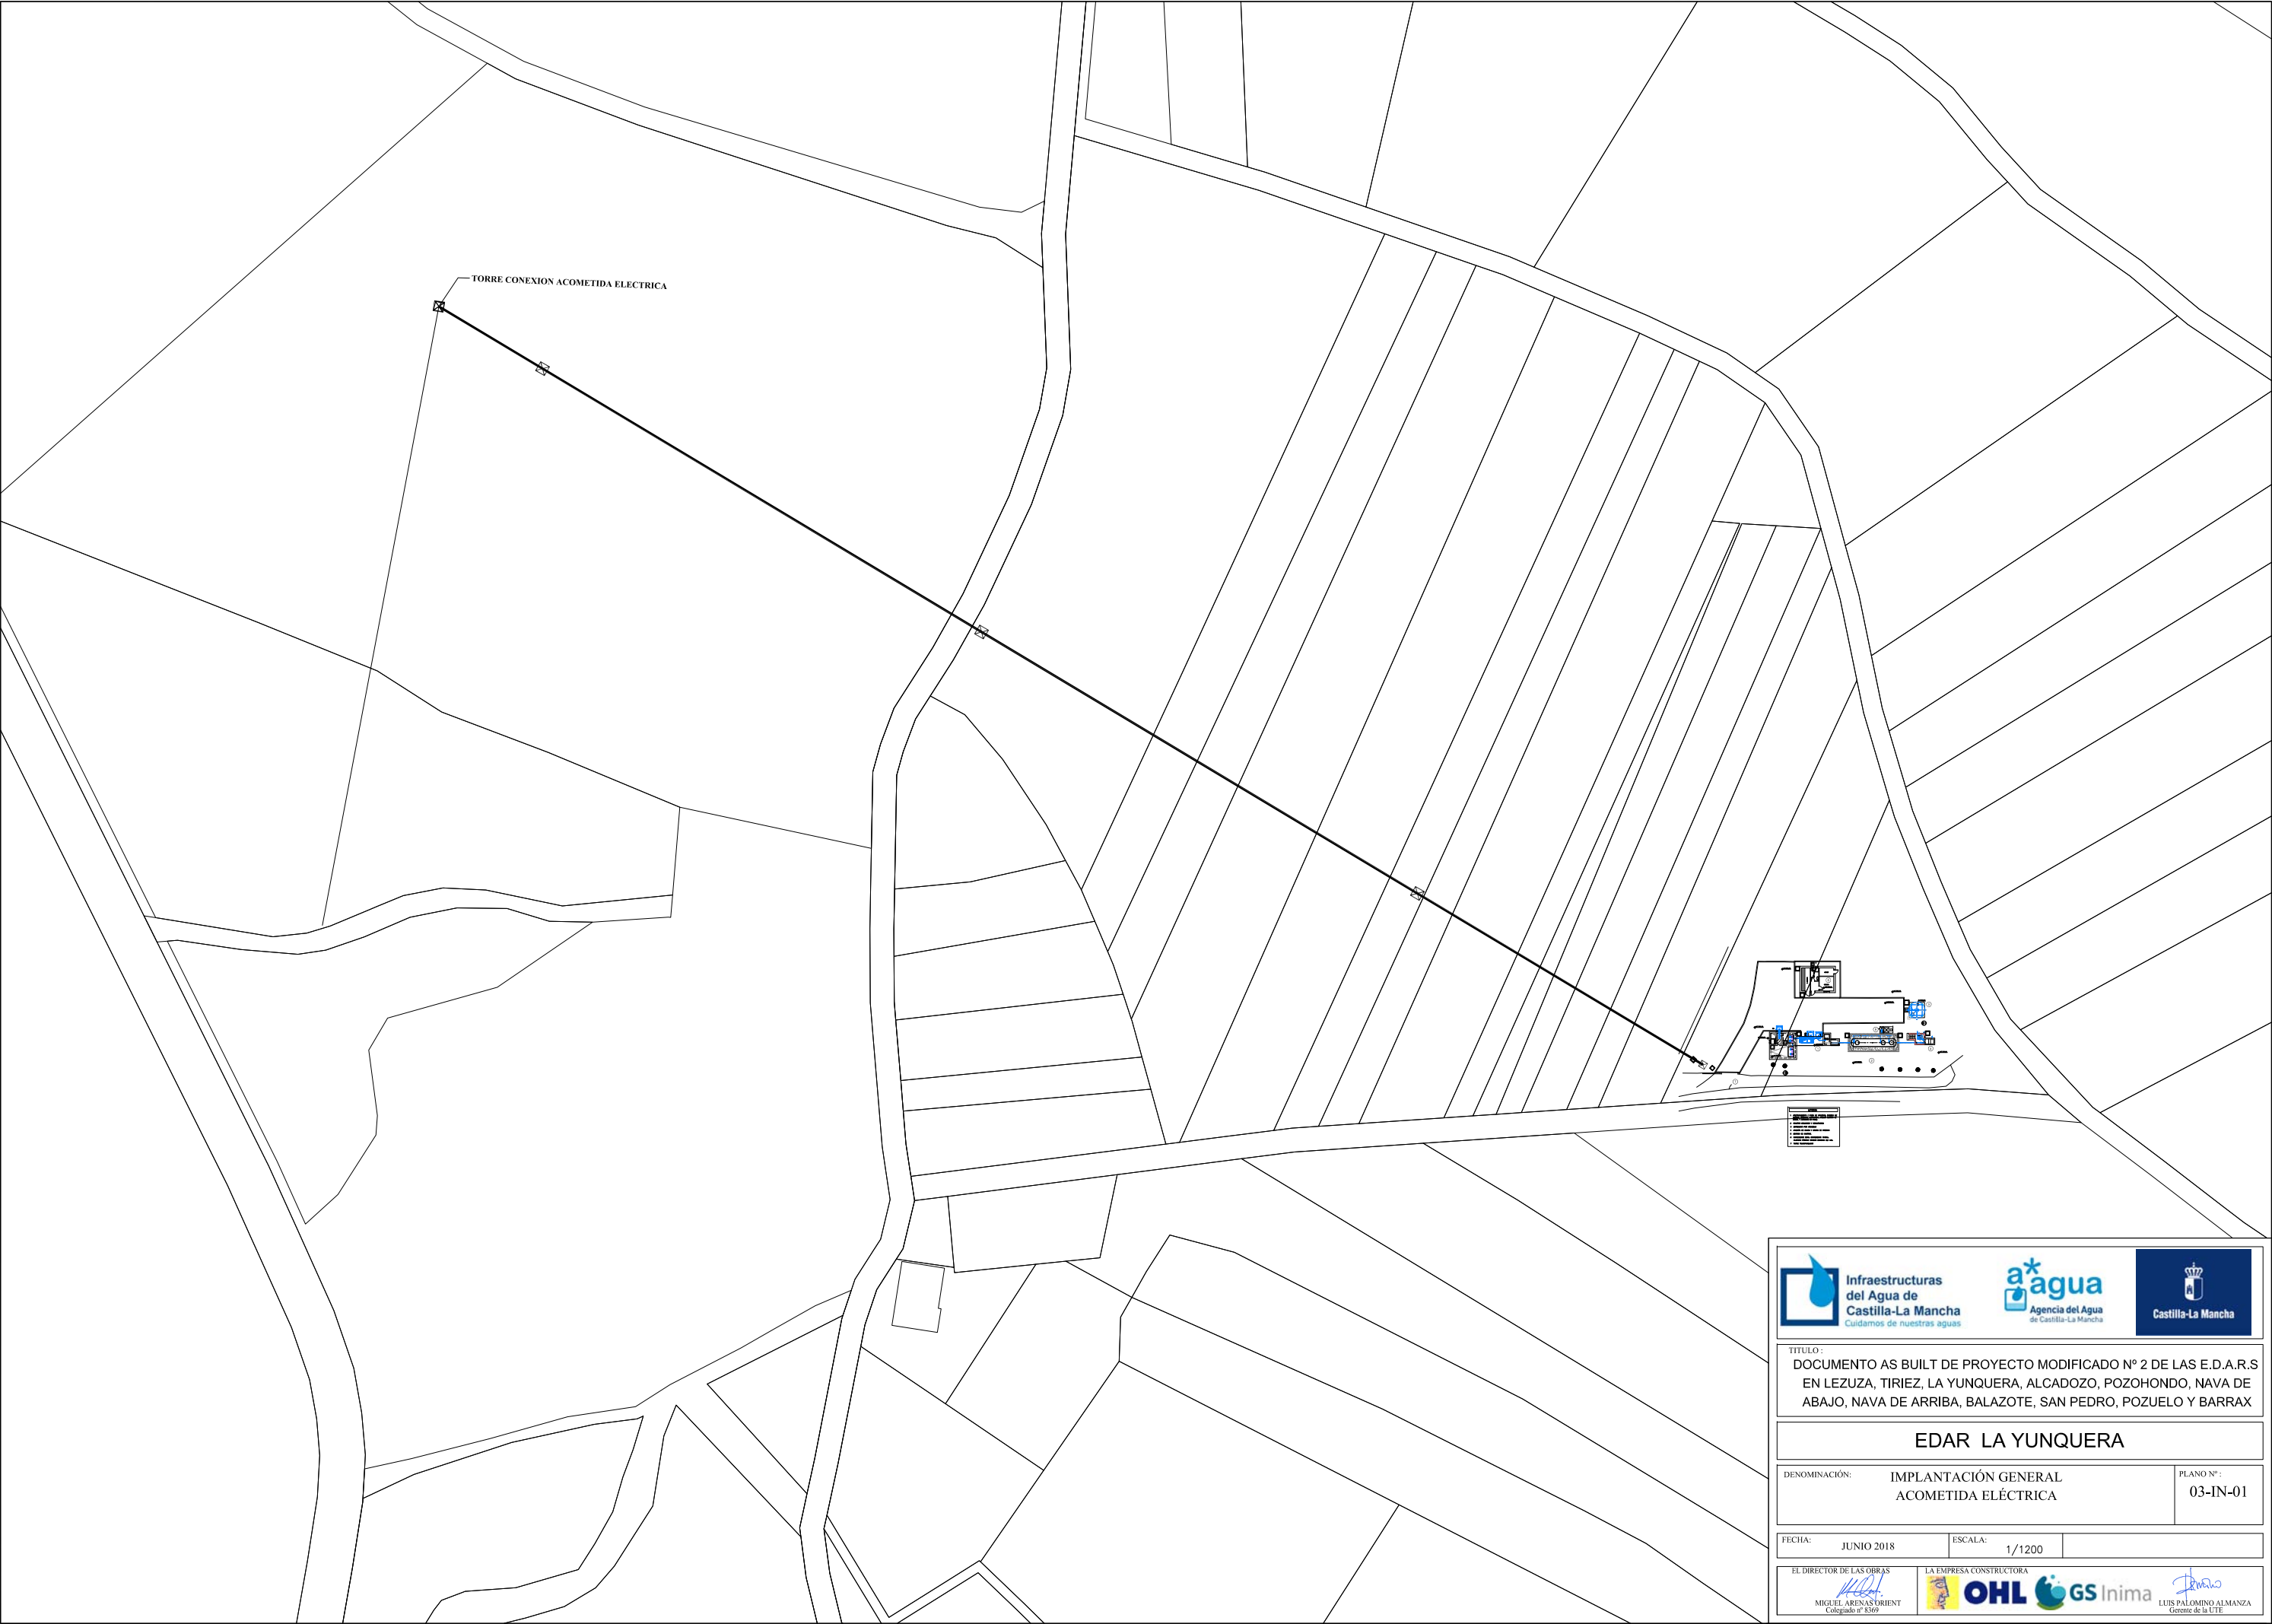




TITULO:
DOCUMENTO AS BUILT DE PROYECTO MODIFICADO Nº 2 DE LAS E.D.A.R.S
EN LEZUZA, TIRIEZ, LA YUNQUERA, ALCADOZO, POZOHONDO, NAVA DE
ABAJO, NAVA DE ARRIBA, BALAZOTE, SAN PEDRO, POZUELO Y BARRAX

EDAR LA YUNQUERA

DENOMINACIÓN:	IMPLANTACIÓN GENERAL ACOMETIDA ELÉCTRICA	PLANO Nº: 03-IN-01
---------------	---	-----------------------

FECHA: JUNIO 2018	ESCALA: 1/1200	
----------------------	-------------------	--

---	--

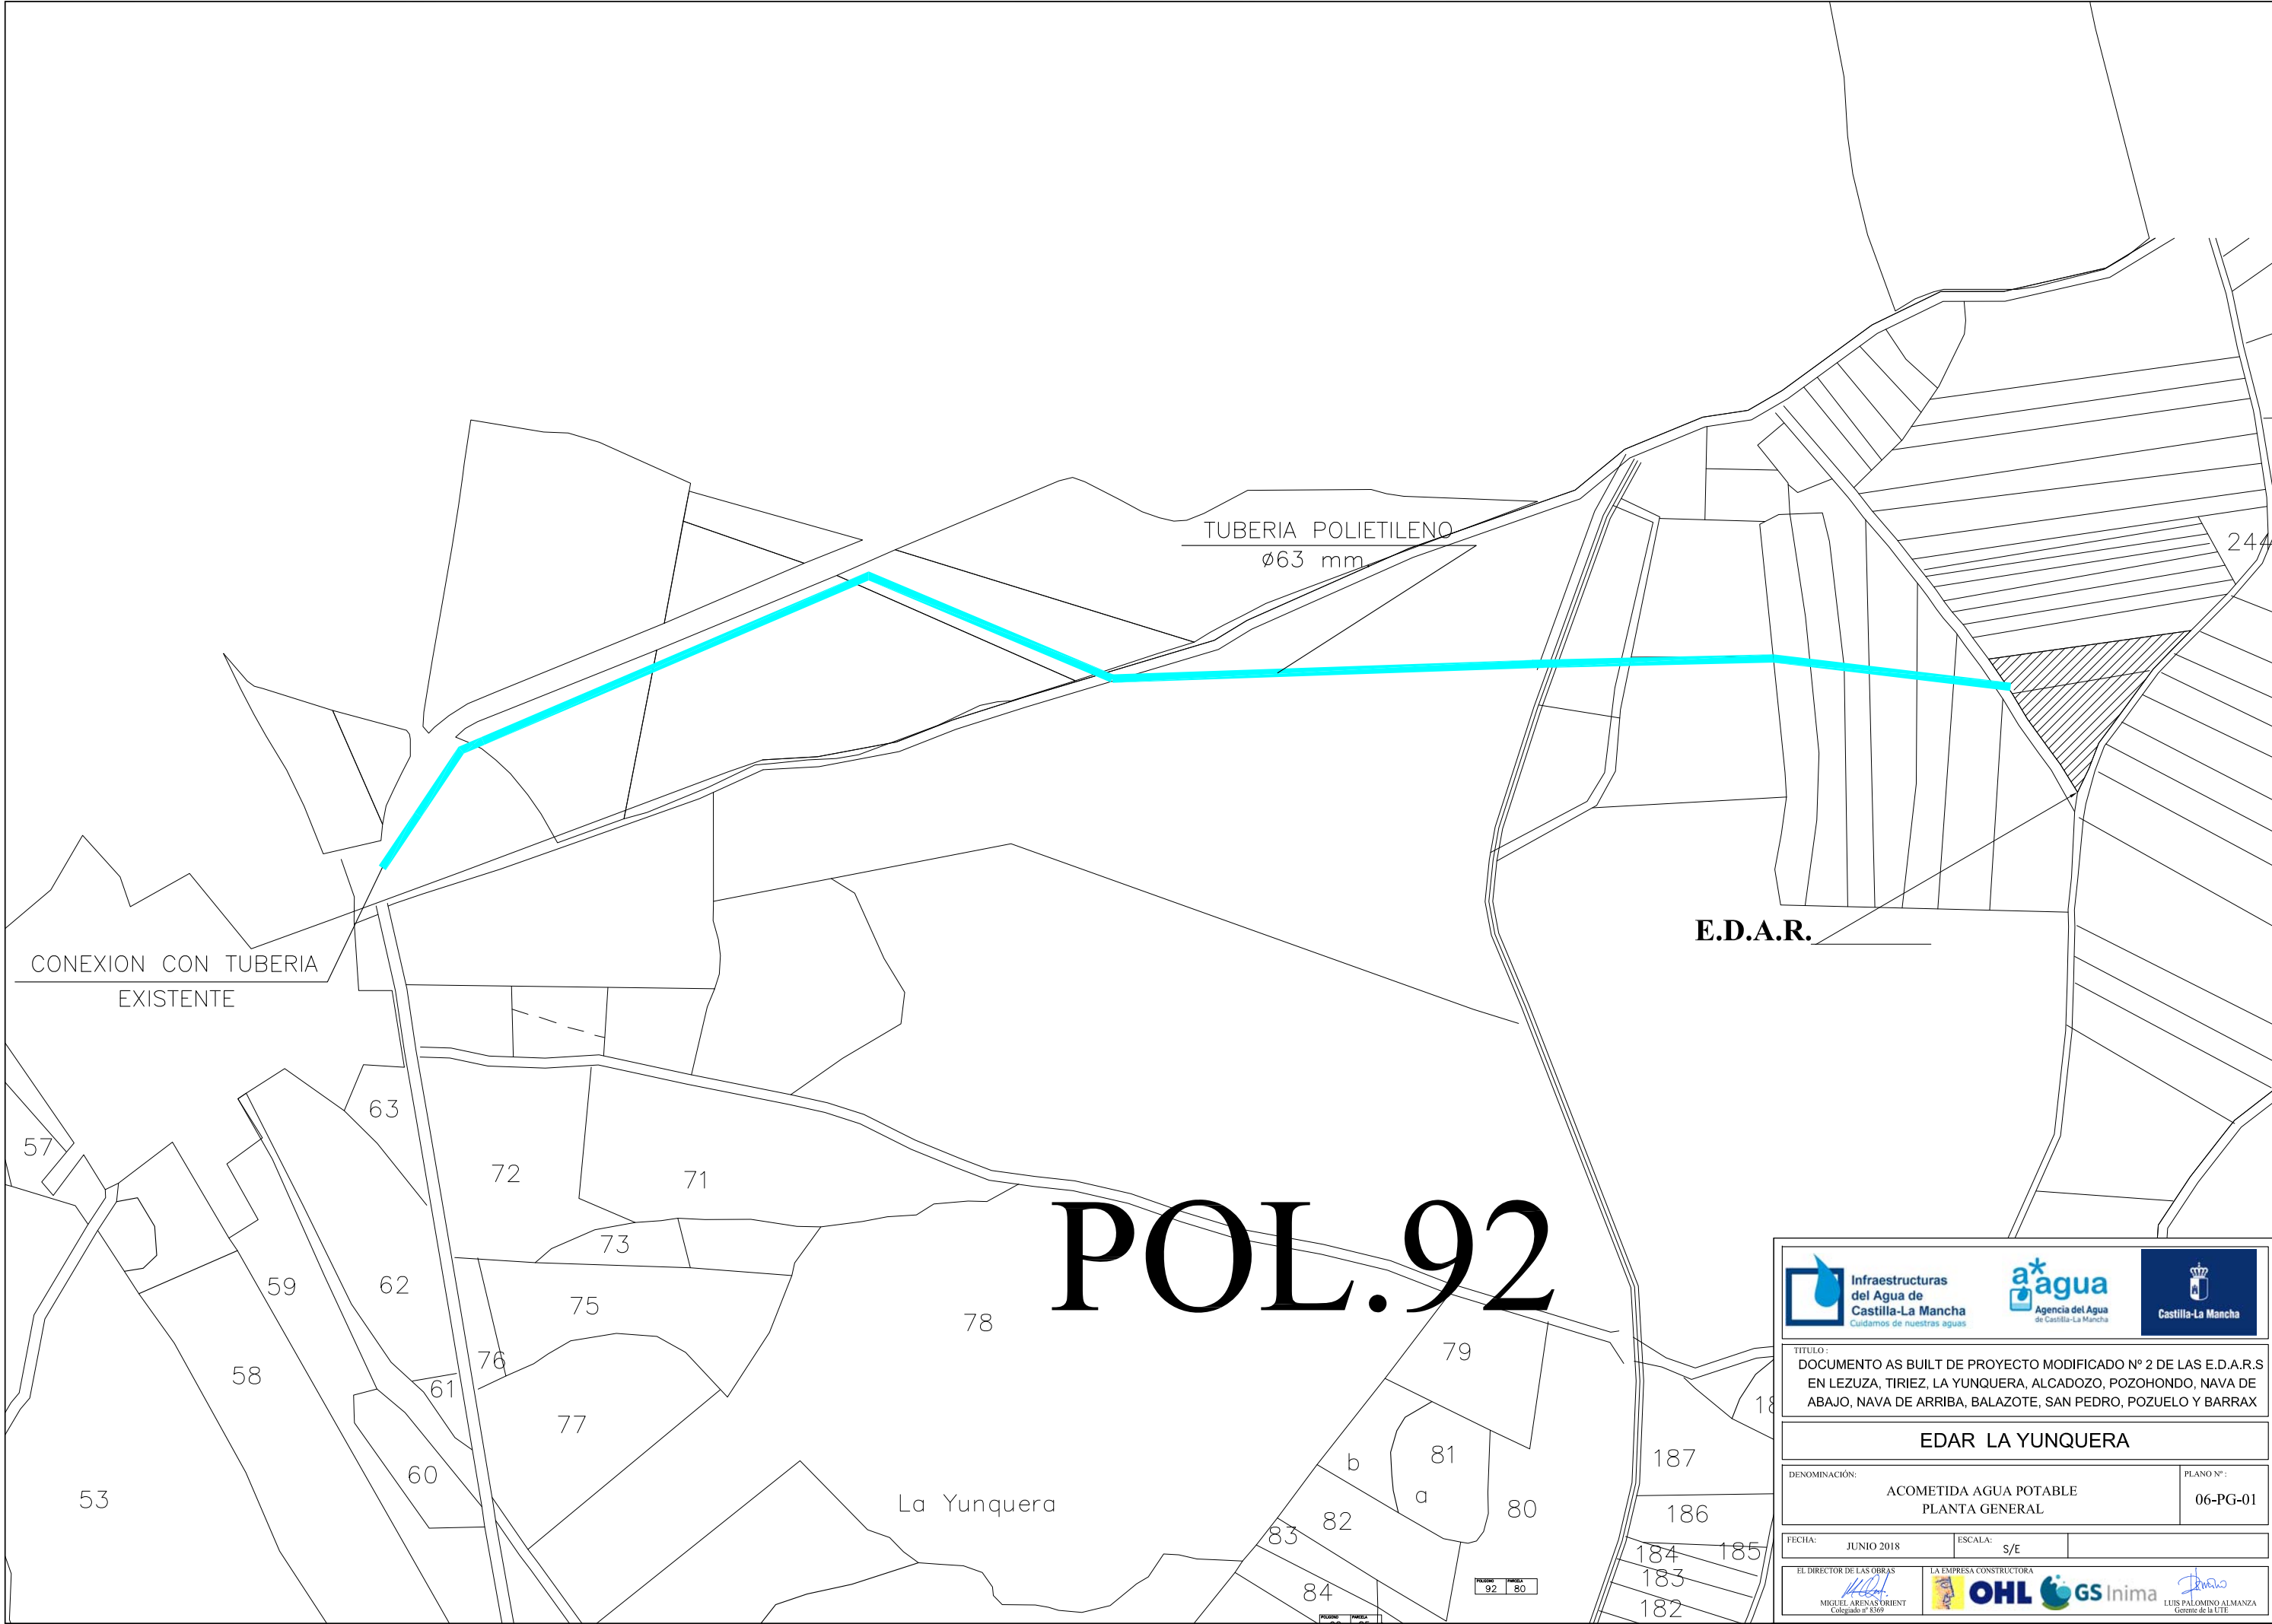

  		
TITULO: DOCUMENTO AS BUILT DE PROYECTO MODIFICADO Nº 2 DE LAS E.D.A.R.S EN LEZUZA, TIRIEZ, LA YUNQUERA, ALCADOZO, POZOHONDO, NAVA DE ABAJO, NAVA DE ARRIBA, BALAZOTE, SAN PEDRO, POZUELO Y BARRAX		
EDAR LA YUNQUERA		
DENOMINACIÓN: ACOMETIDA AGUA POTABLE PLANTA GENERAL		PLANO Nº: 06-PG-01
FECHA: JUNIO 2018	ESCALA: S/E	
EL DIRECTOR DE LAS OBRAS  MIGUEL ARENAS ORIENT Colegiado nº 8569	LA EMPRESA CONSTRUCTORA   LUIS PALOMINO ALMANZA Gerente de la UTE	