


  	
TITULO: DOCUMENTO AS BUILT DE PROYECTO MODIFICADO Nº 2 DE LAS E.D.A.R.S EN LEZUZA, TIRIEZ, LA YUNQUERA, ALCADOZO, POZOHONDO, NAVA DE ABAJO, NAVA DE ARRIBA, BALAZOTE, SAN PEDRO, POZUELO Y BARRAX	
EDAR TIRIEZ	
DENOMINACIÓN: UBICACION CONTROL DE PLANTAS	PLANO Nº: 01-PG-01
FECHA: JUNIO 2018	ESCALA: S/E
EL DIRECTOR DE LAS OBRAS  MIGUEL ARENAS ORIENT Colaborador nº 8569	LA EMPRESA CONSTRUCTORA    LUIS PALOMINO ALMANZA Gerente de la UTE

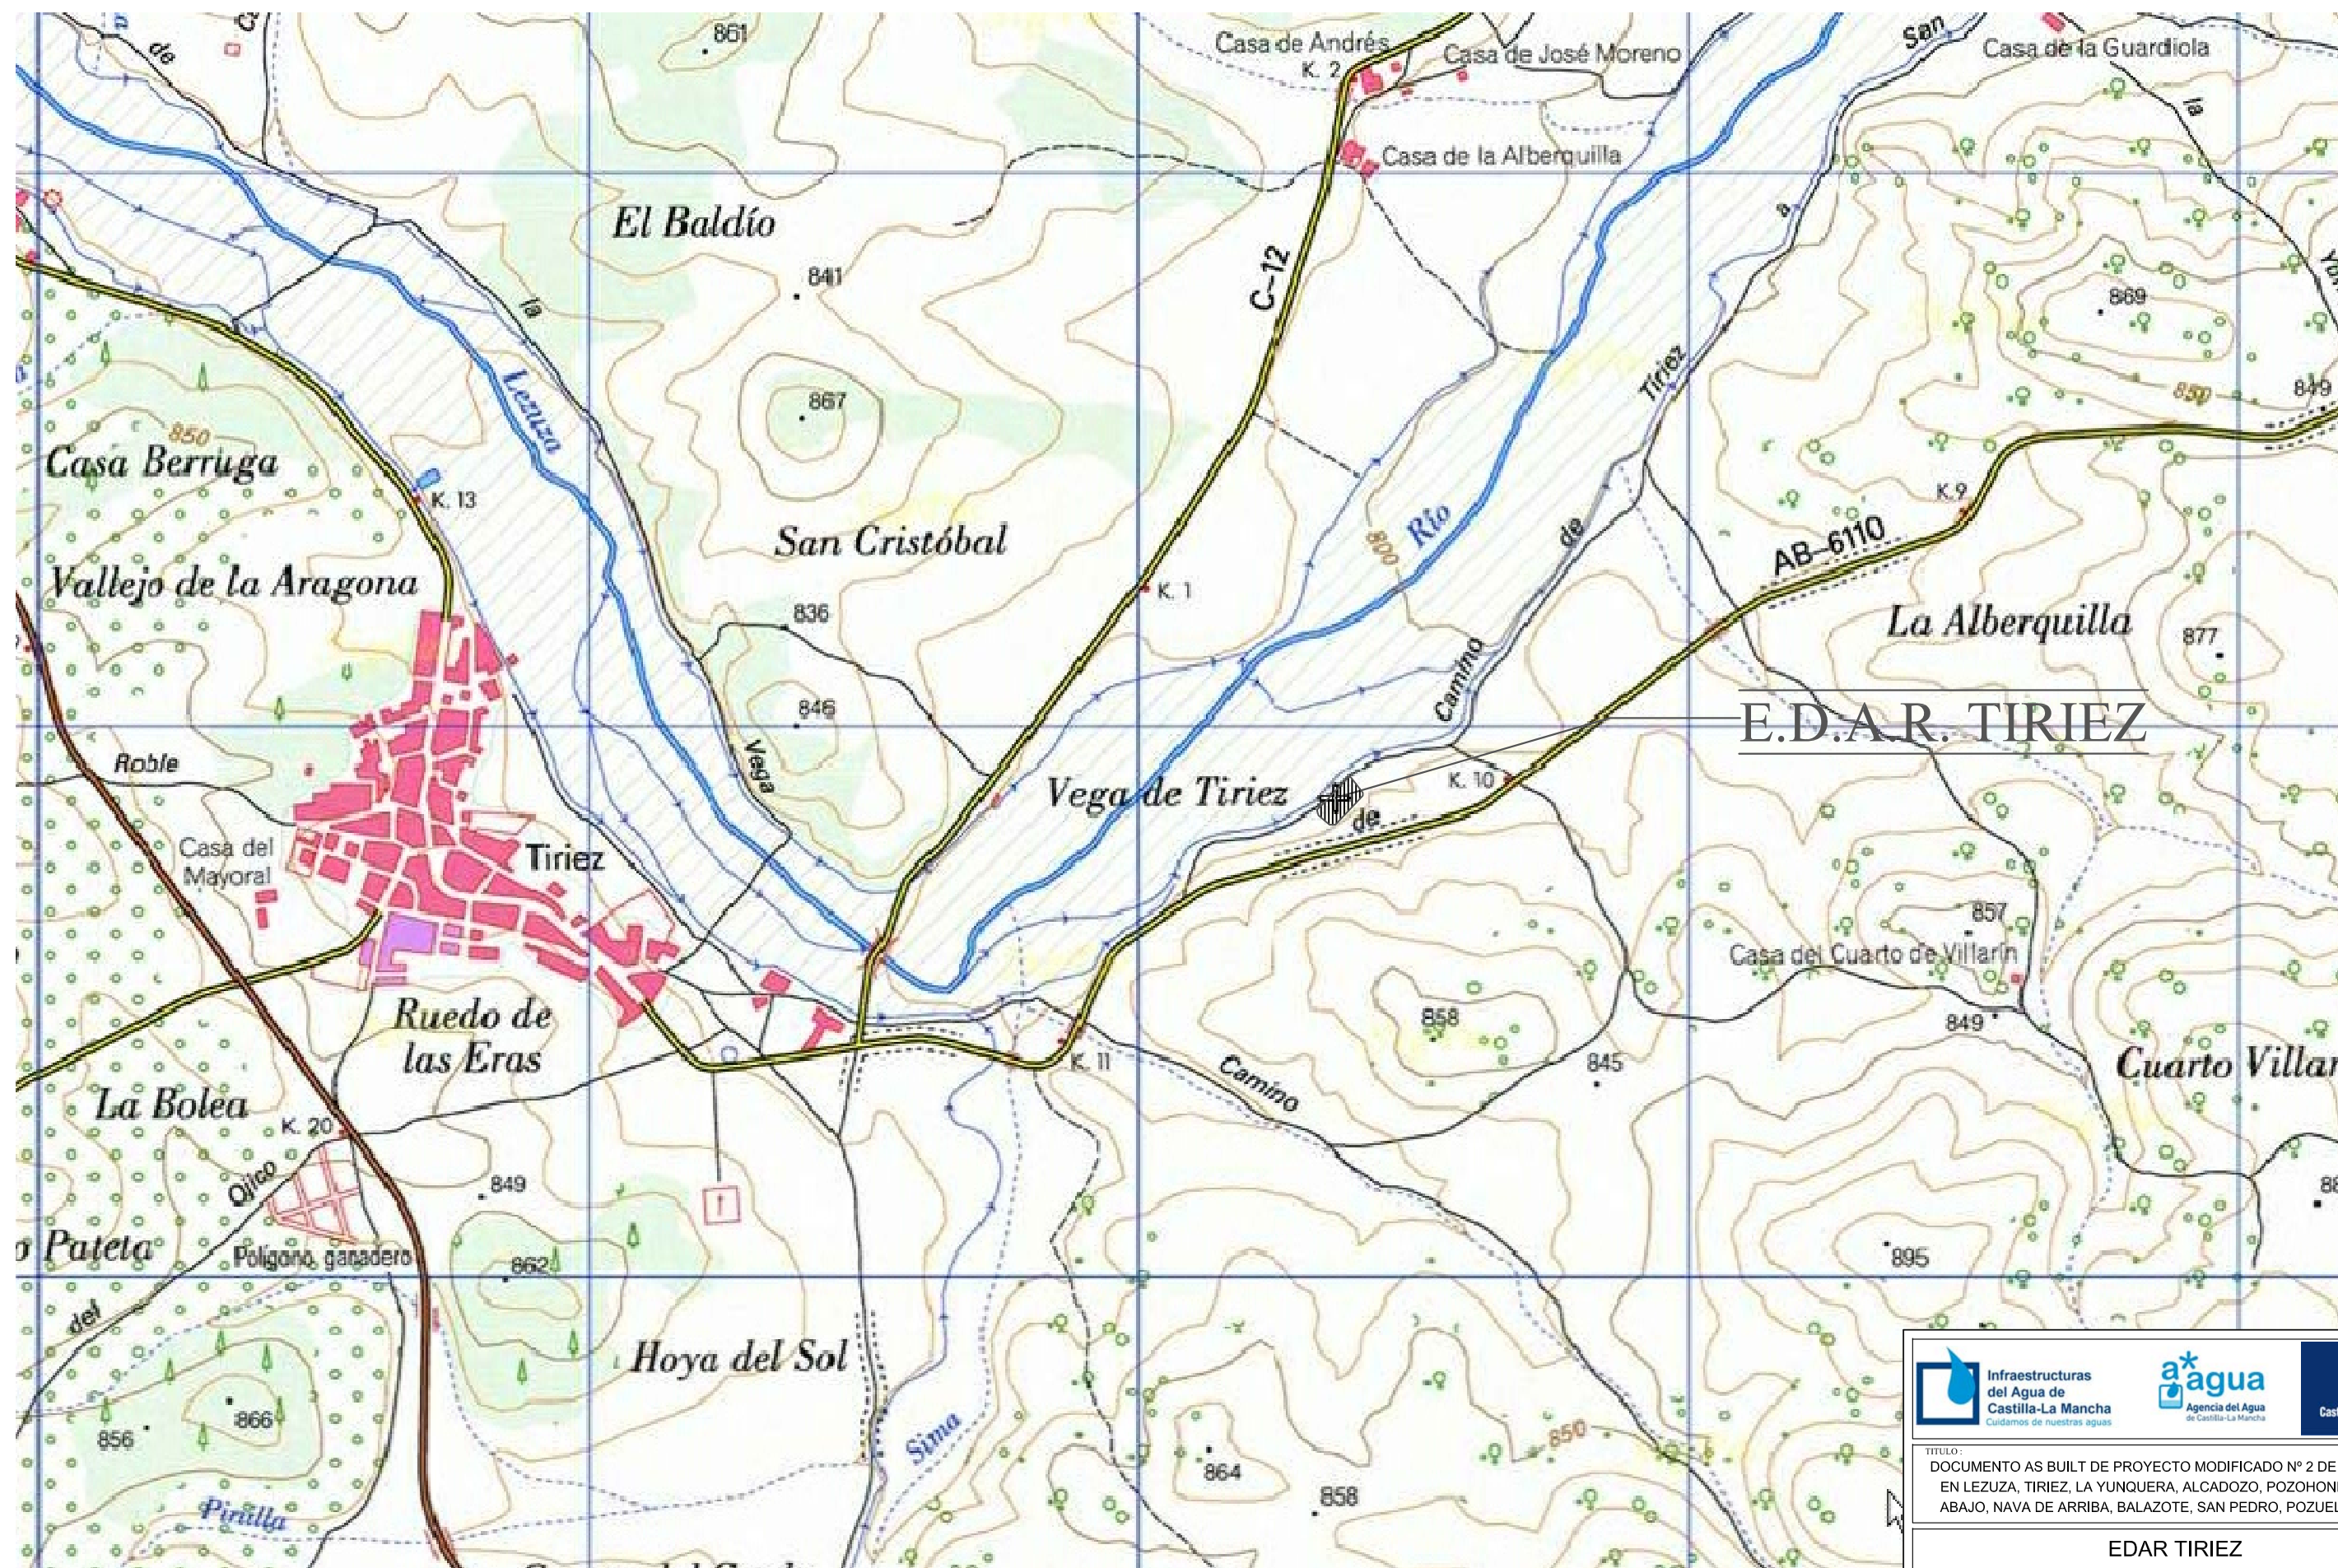


TÍTULO:
DOCUMENTO AS BUILT DE PROYECTO MODIFICADO Nº 2 DE LAS E.D.A.R.S
EN LEZUA, TIRIEZ, LA YUNQUERA, ALCADOZO, POZOHONDO, NAVA DE
ABAJO, NAVA DE ARRIBA, BALAZOTE, SAN PEDRO, POZUELO Y BARRAX

EDAR TIRIEZ

DENOMINACIÓN: PLANTA DE SITUACION PLANO Nº: 01-PG-02

FECHA: JUNIO 2018 ESCALA: S/E


LA EMPRESA CONSTRUCTORA: OHL GS Inima, LUIS PALOMINO ALMANZA, Gerente de la UTE

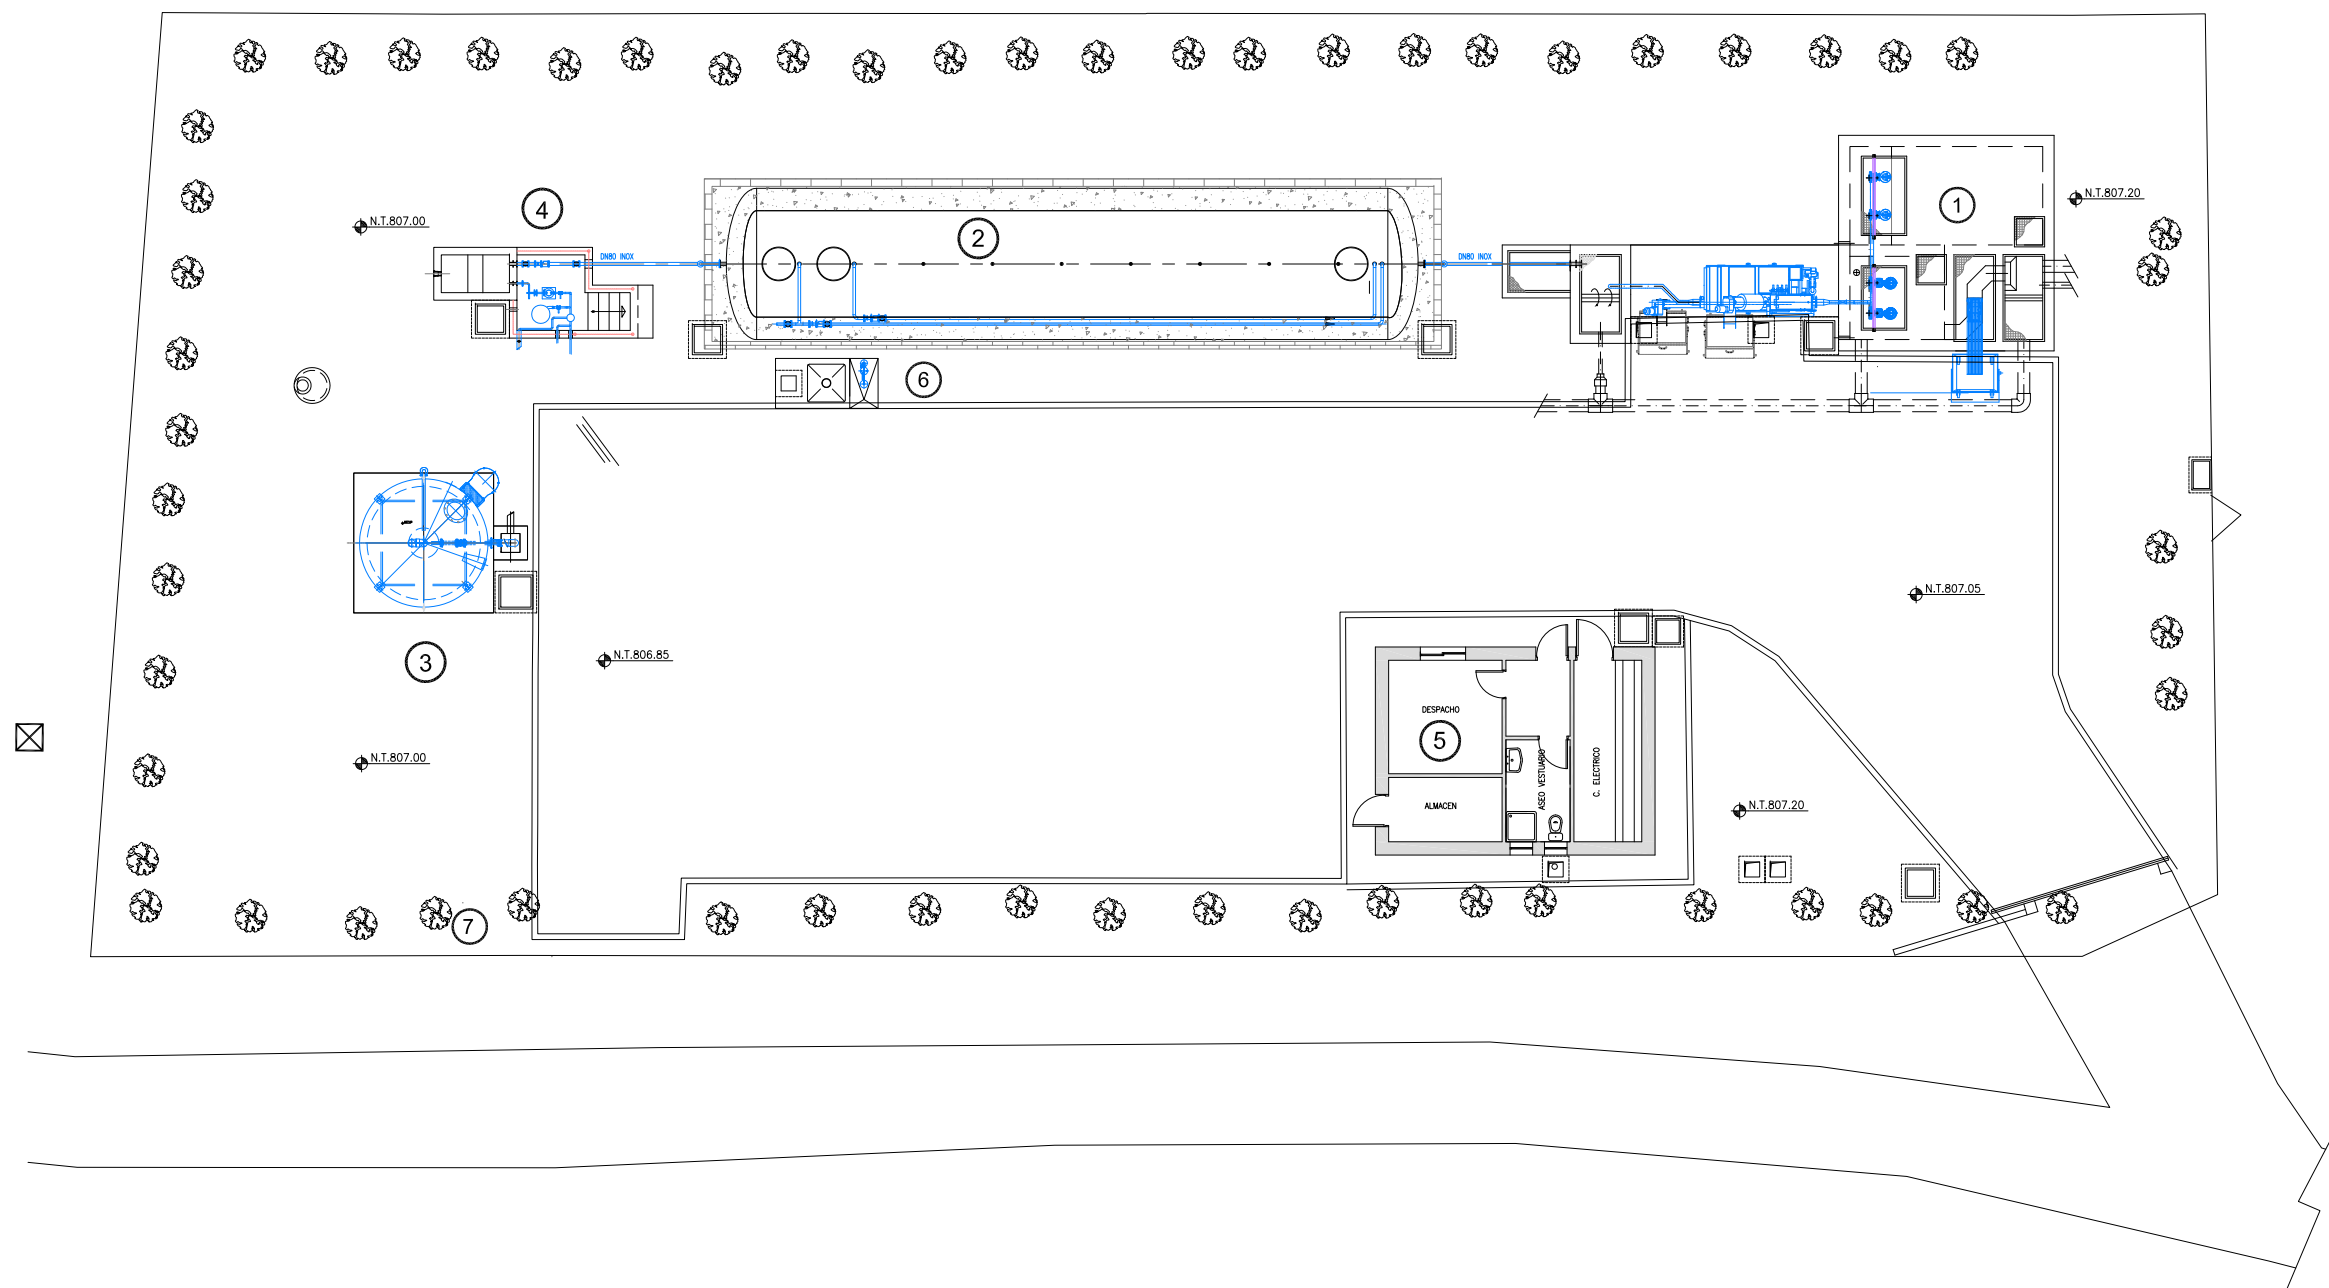

LEYENDA

- 1 PRETRATAMIENTO (POZO DE GRUESOS, BOMBEO DE ENTRADA, DESBASTE, DESARENADO, ARQUETA MEDIDOR DE CAUDAL Y ALIVIADERO BY-PASS)
- 2 REACTOR BIOLOGICO Y DECANTACION
- 3 ESPESADOR POR GRAVEDAD
- 4 ARQUETA DE SALIDA Y GRUPO DE PRESION
- 5 EDIFICIO DE CONTROL
- 6 CONTENEDOR MOVIL CONTENEDOR 1000lts. CLORURO FÉRRICO GROSOR BANCADA 0,2 mts.
- 7 TORRE TRANSFORMADOR

		
TITULO : DOCUMENTO AS BUILT DE PROYECTO MODIFICADO Nº 2 DE LAS E.D.A.R.S EN LEZUZA, TIRIEZ, LA YUNQUERA, ALCADOZO, POZOHONDO, NAVA DE ABAJO, NAVA DE ARRIBA, BALAZOTE, SAN PEDRO, POZUELO Y BARRAX		
EDAR TIRIEZ		
DENOMINACIÓN: IMPLANTACIÓN GENERAL		PLANO Nº: 03-PG-01
FECHA: JUNIO 2018	ESCALA: 1/100(A1) 1/200(A3)	
EL DIRECTOR DE LAS OBRAS  MIGUEL ARENAS ORIENT Colegiado nº 8569	LA EMPRESA CONSTRUCTORA   OHL GS Inima	 LUIS PALOMINO ALMAZÁN Licenciado de la UTE

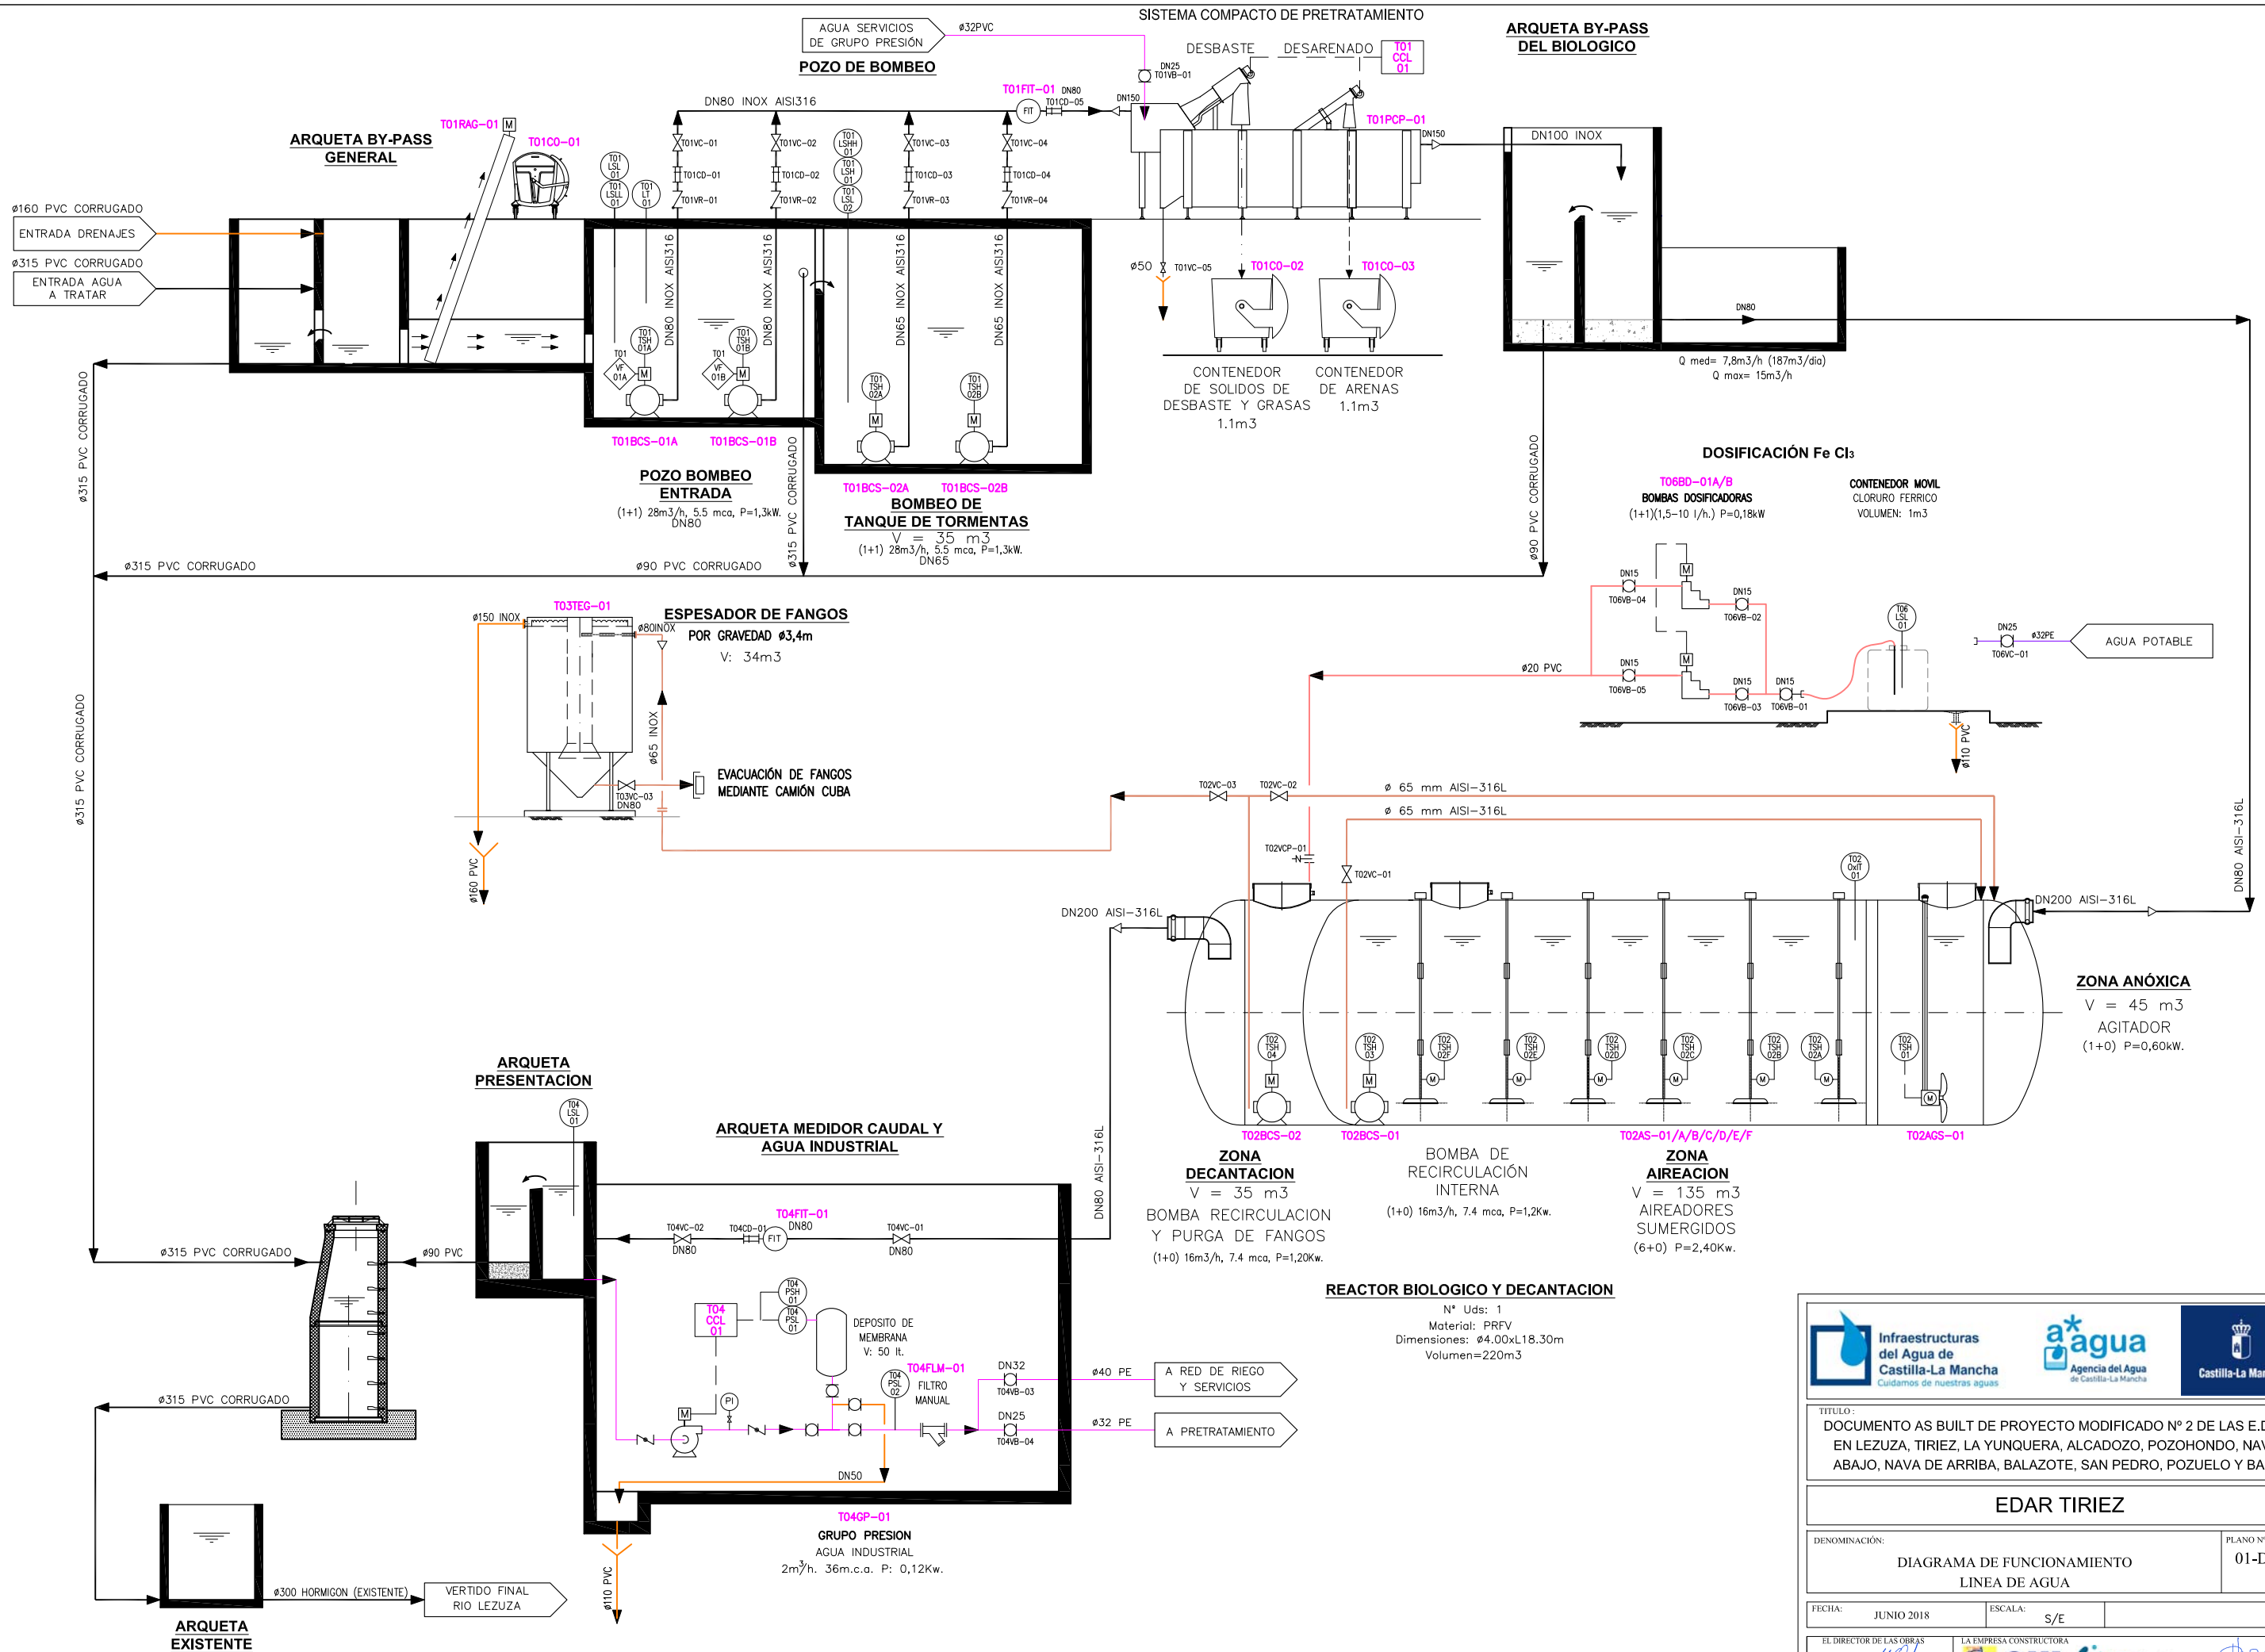

Infraestructuras del Agua de Castilla-La Mancha
Cuidamos de nuestras aguas

agua
Agencia del Agua de Castilla-La Mancha

Castilla-La Mancha

TÍTULO:
DOCUMENTO AS BUILT DE PROYECTO MODIFICADO Nº 2 DE LAS E.D.A.R.S EN LEZUZA, TIRIEZ, LA YUNQUERA, ALCADOZO, POZOHONDO, NAVA DE ABAJO, NAVA DE ARRIBA, BALAZOTE, SAN PEDRO, POZUELO Y BARRAX

EDAR TIRIEZ

DENOMINACIÓN:
DIAGRAMA DE FUNCIONAMIENTO LINEA DE AGUA

PLANO Nº:
01-DF-01


FECHA:
JUNIO 2018

ESCALA:
S/E

EL DIRECTOR DE LAS OBRAS

LA EMPRESA CONSTRUCTORA
OHL **GS Inima**

LUIS PALOMINO ALMANZA
Gerente de la UTE

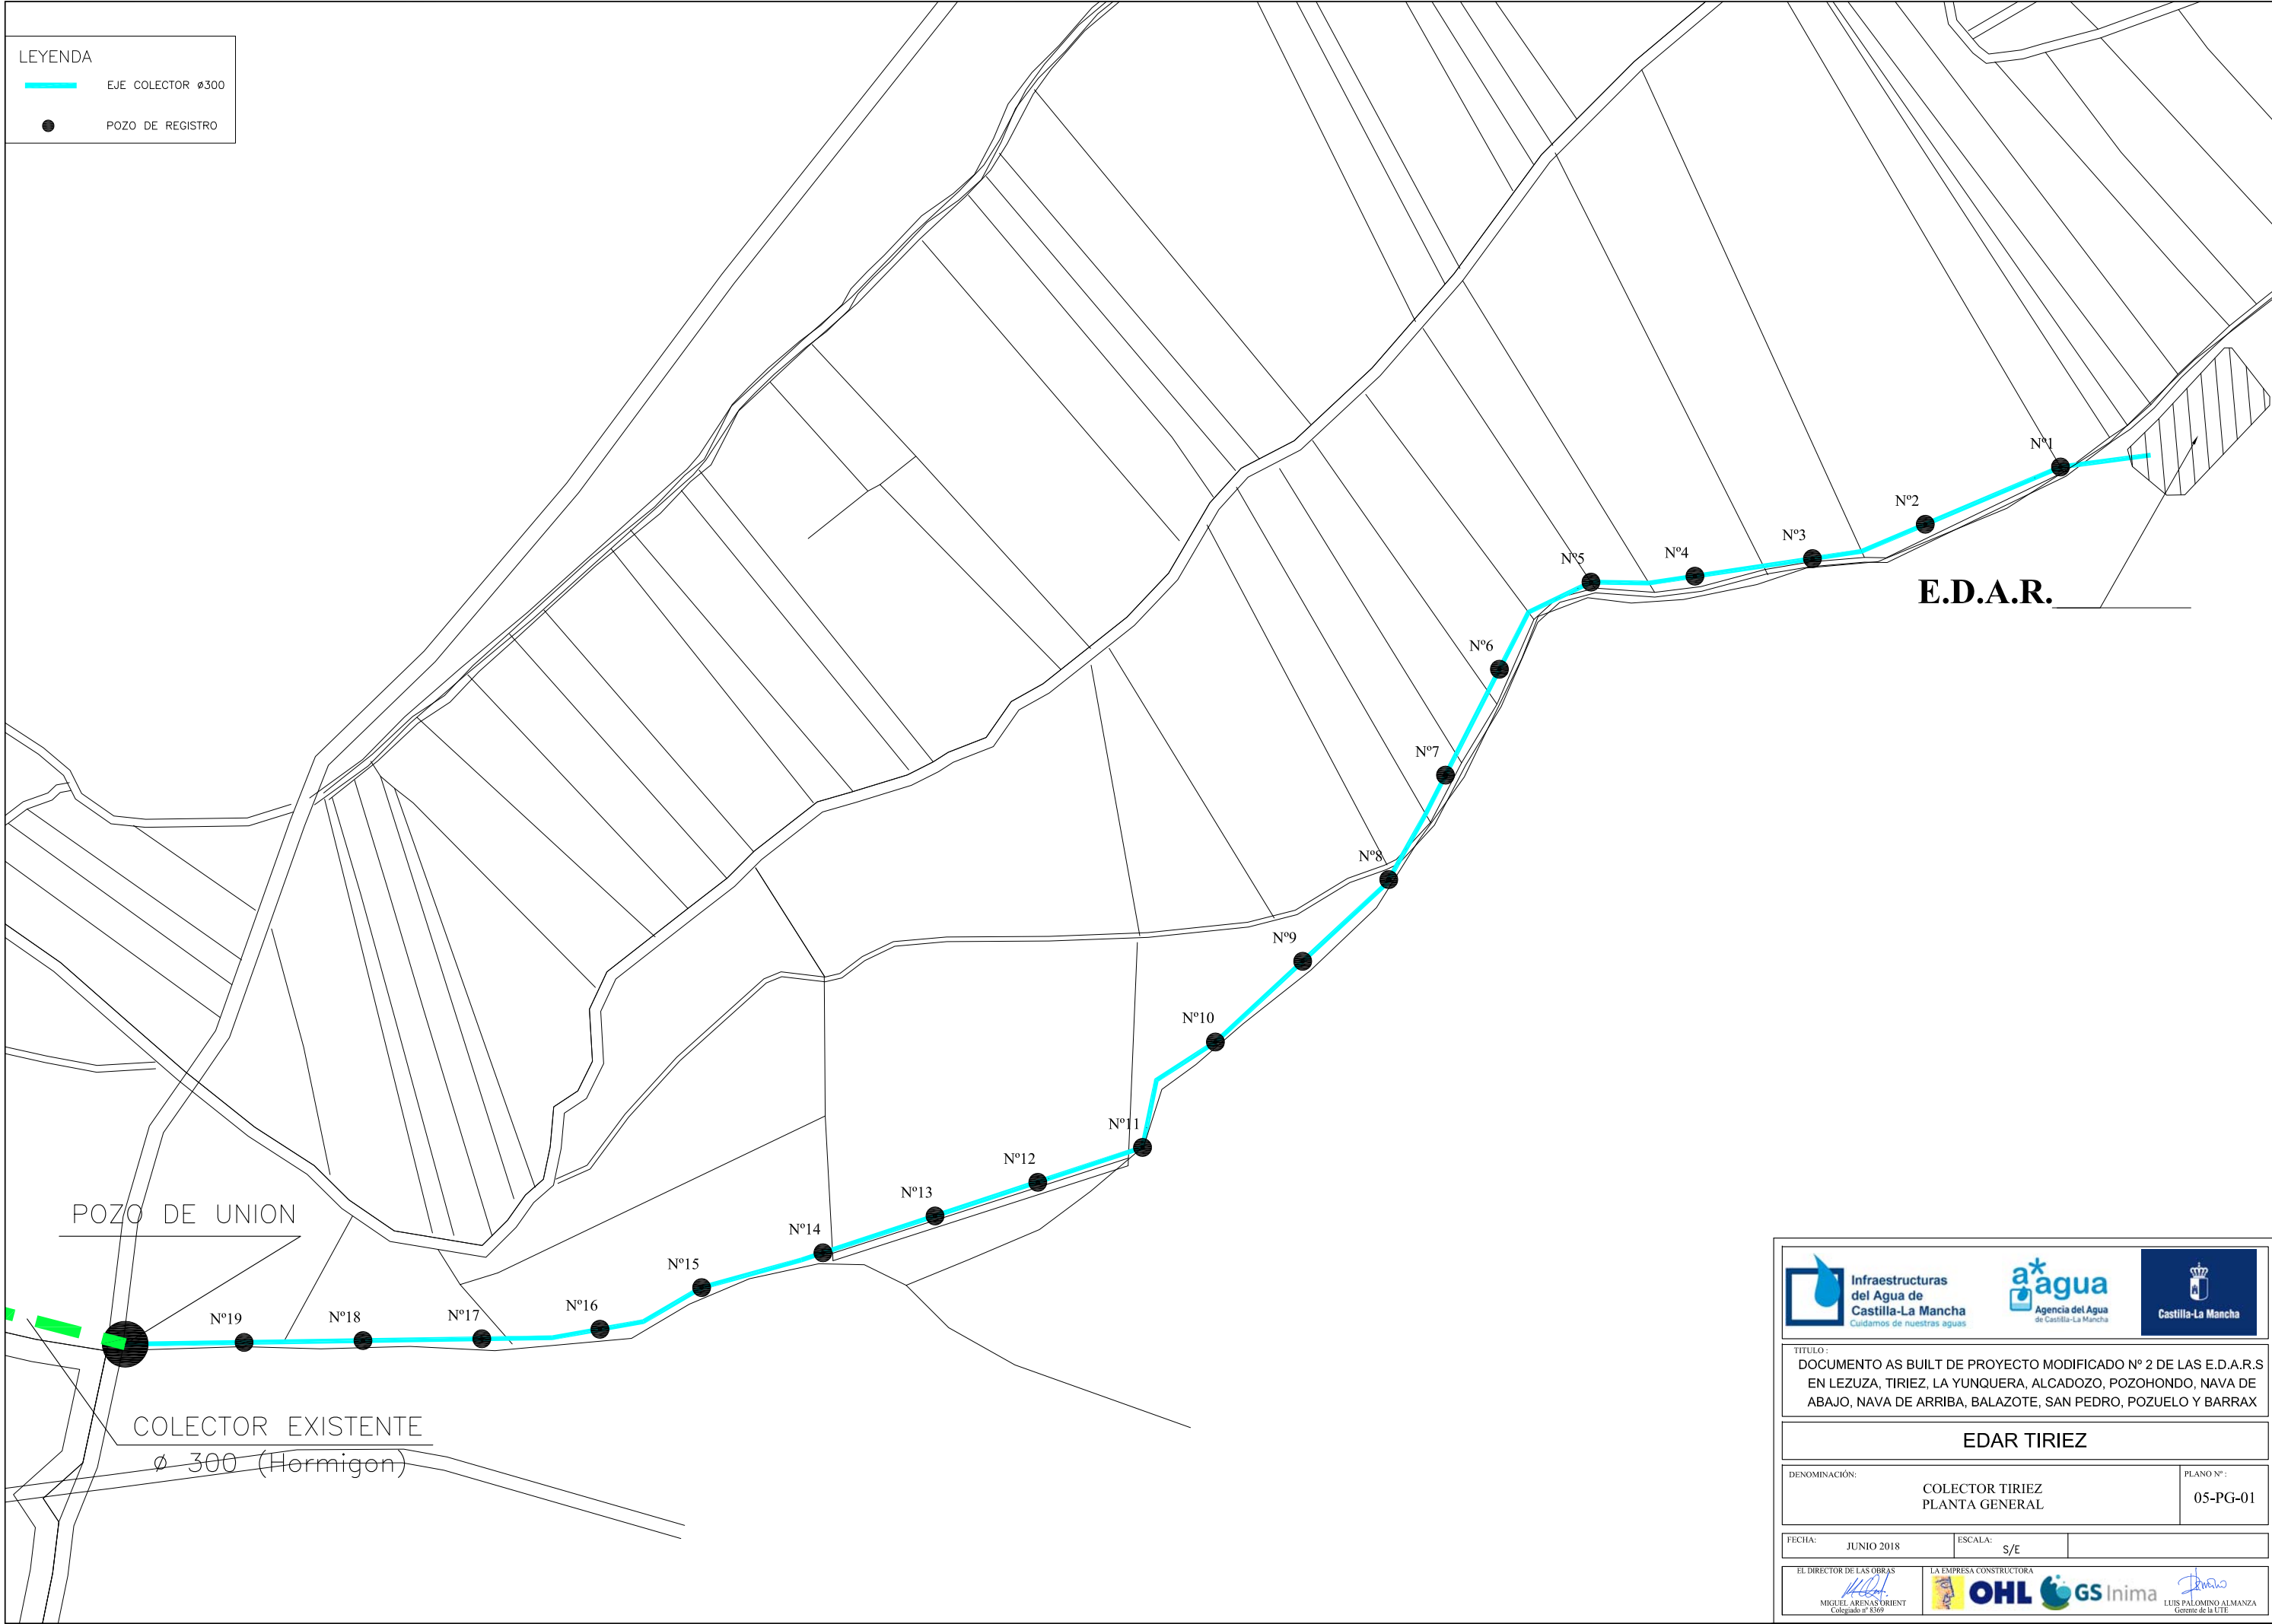



Infraestructuras
del Agua de
Castilla-La Mancha
Cuidamos de nuestras aguas



agua
Agencia del Agua
de Castilla-La Mancha



Castilla-La Mancha

TÍTULO:
DOCUMENTO AS BUILT DE PROYECTO MODIFICADO Nº 2 DE LAS E.D.A.R.S
EN LEZUZA, TIRIEZ, LA YUNQUERA, ALCADOZO, POZOHONDO, NAVA DE
ABAJO, NAVA DE ARRIBA, BALAZOTE, SAN PEDRO, POZUELO Y BARRAX

EDAR TIRIEZ

DENOMINACIÓN:
COLECTOR TIRIEZ
PLANTA GENERAL

PLANO Nº:
05-PG-01

FECHA:
JUNIO 2018

ESCALA:
S/E

EL DIRECTOR DE LAS OBRAS


MIGUEL ARENAS ORIENT
Colgado nº 8569

LA EMPRESA CONSTRUCTORA

OHL


GS Inima


LUIS PALOMINO ALMANZA
Gerente de la UTE

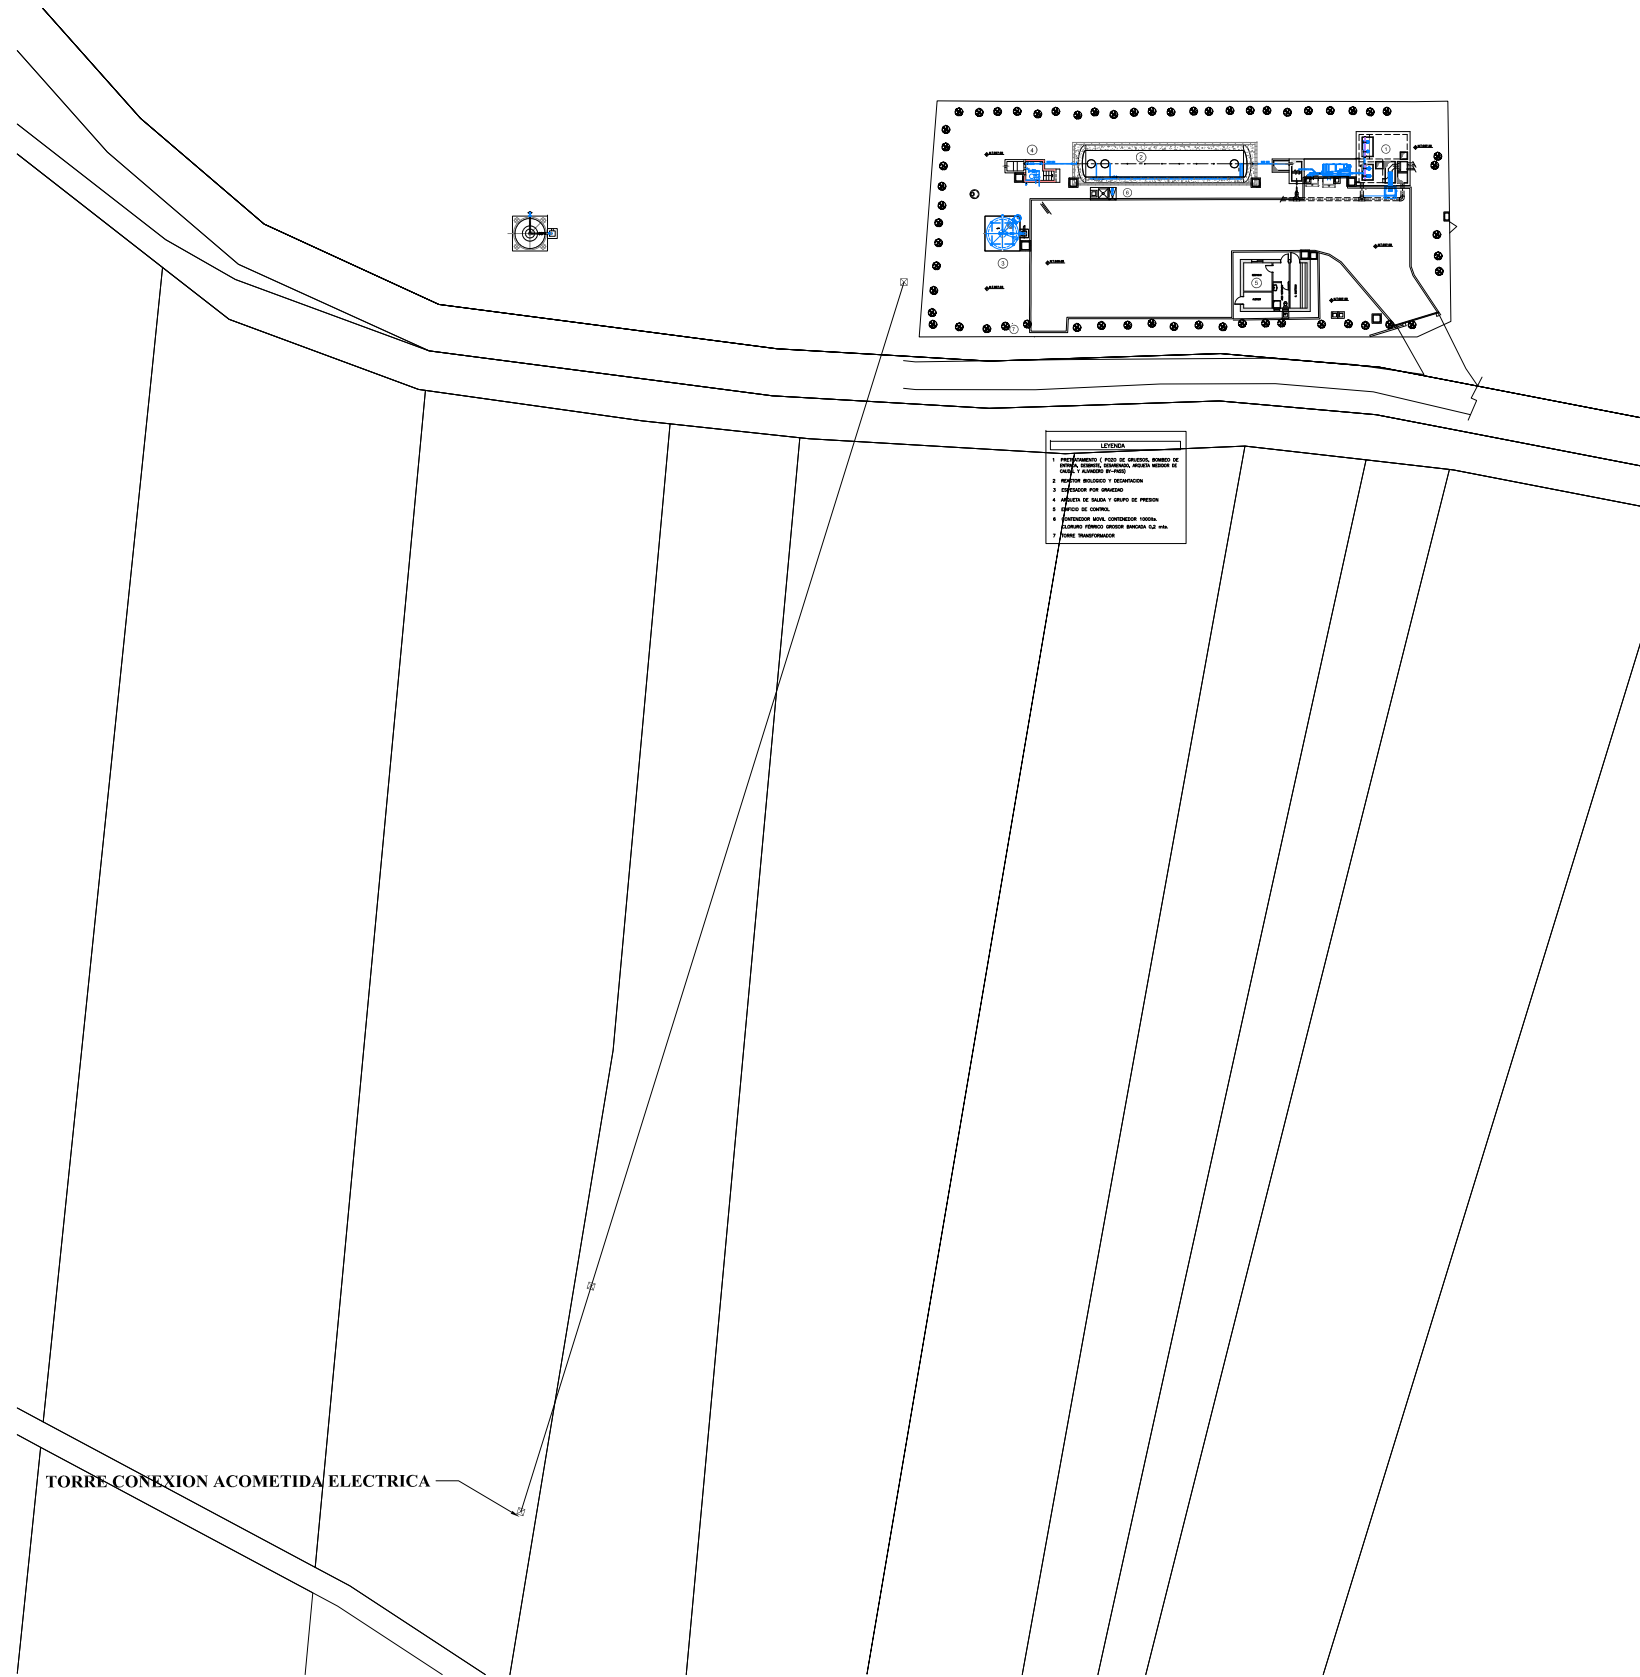

TORRE CONEXION ACOMETIDA ELECTRICA

- LEYENDA



Infraestructuras
del Agua de
Castilla-La Mancha
Cuidamos de nuestras aguas



a*agua
Agencia del Agua
de Castilla-La Mancha



Castilla-La Mancha

TITULO :


DOCUMENTO AS BUILT DE PROYECTO MODIFICADO Nº 2 DE LAS E.D.A.R.S
EN LEZUZA, TIRIEZ, LA YUNQUERA, ALCADOZO, POZOHONDO, NAVA DE
ABAJO, NAVA DE ARRIBA, BALAZOTE, SAN PEDRO, POZUELO Y BARRAX

EDAR TIRIEZ

DENOMINACIÓN:	INSTALACIONES ACOMETIDA ELÉCTRICA	PLANO Nº:	03-IN-01
---------------	--------------------------------------	-----------	----------

FECHA:	JUNIO 2018	ESCALA:	1/100(A1) 1/200(A3)
--------	------------	---------	---------------------

--	---	---	--

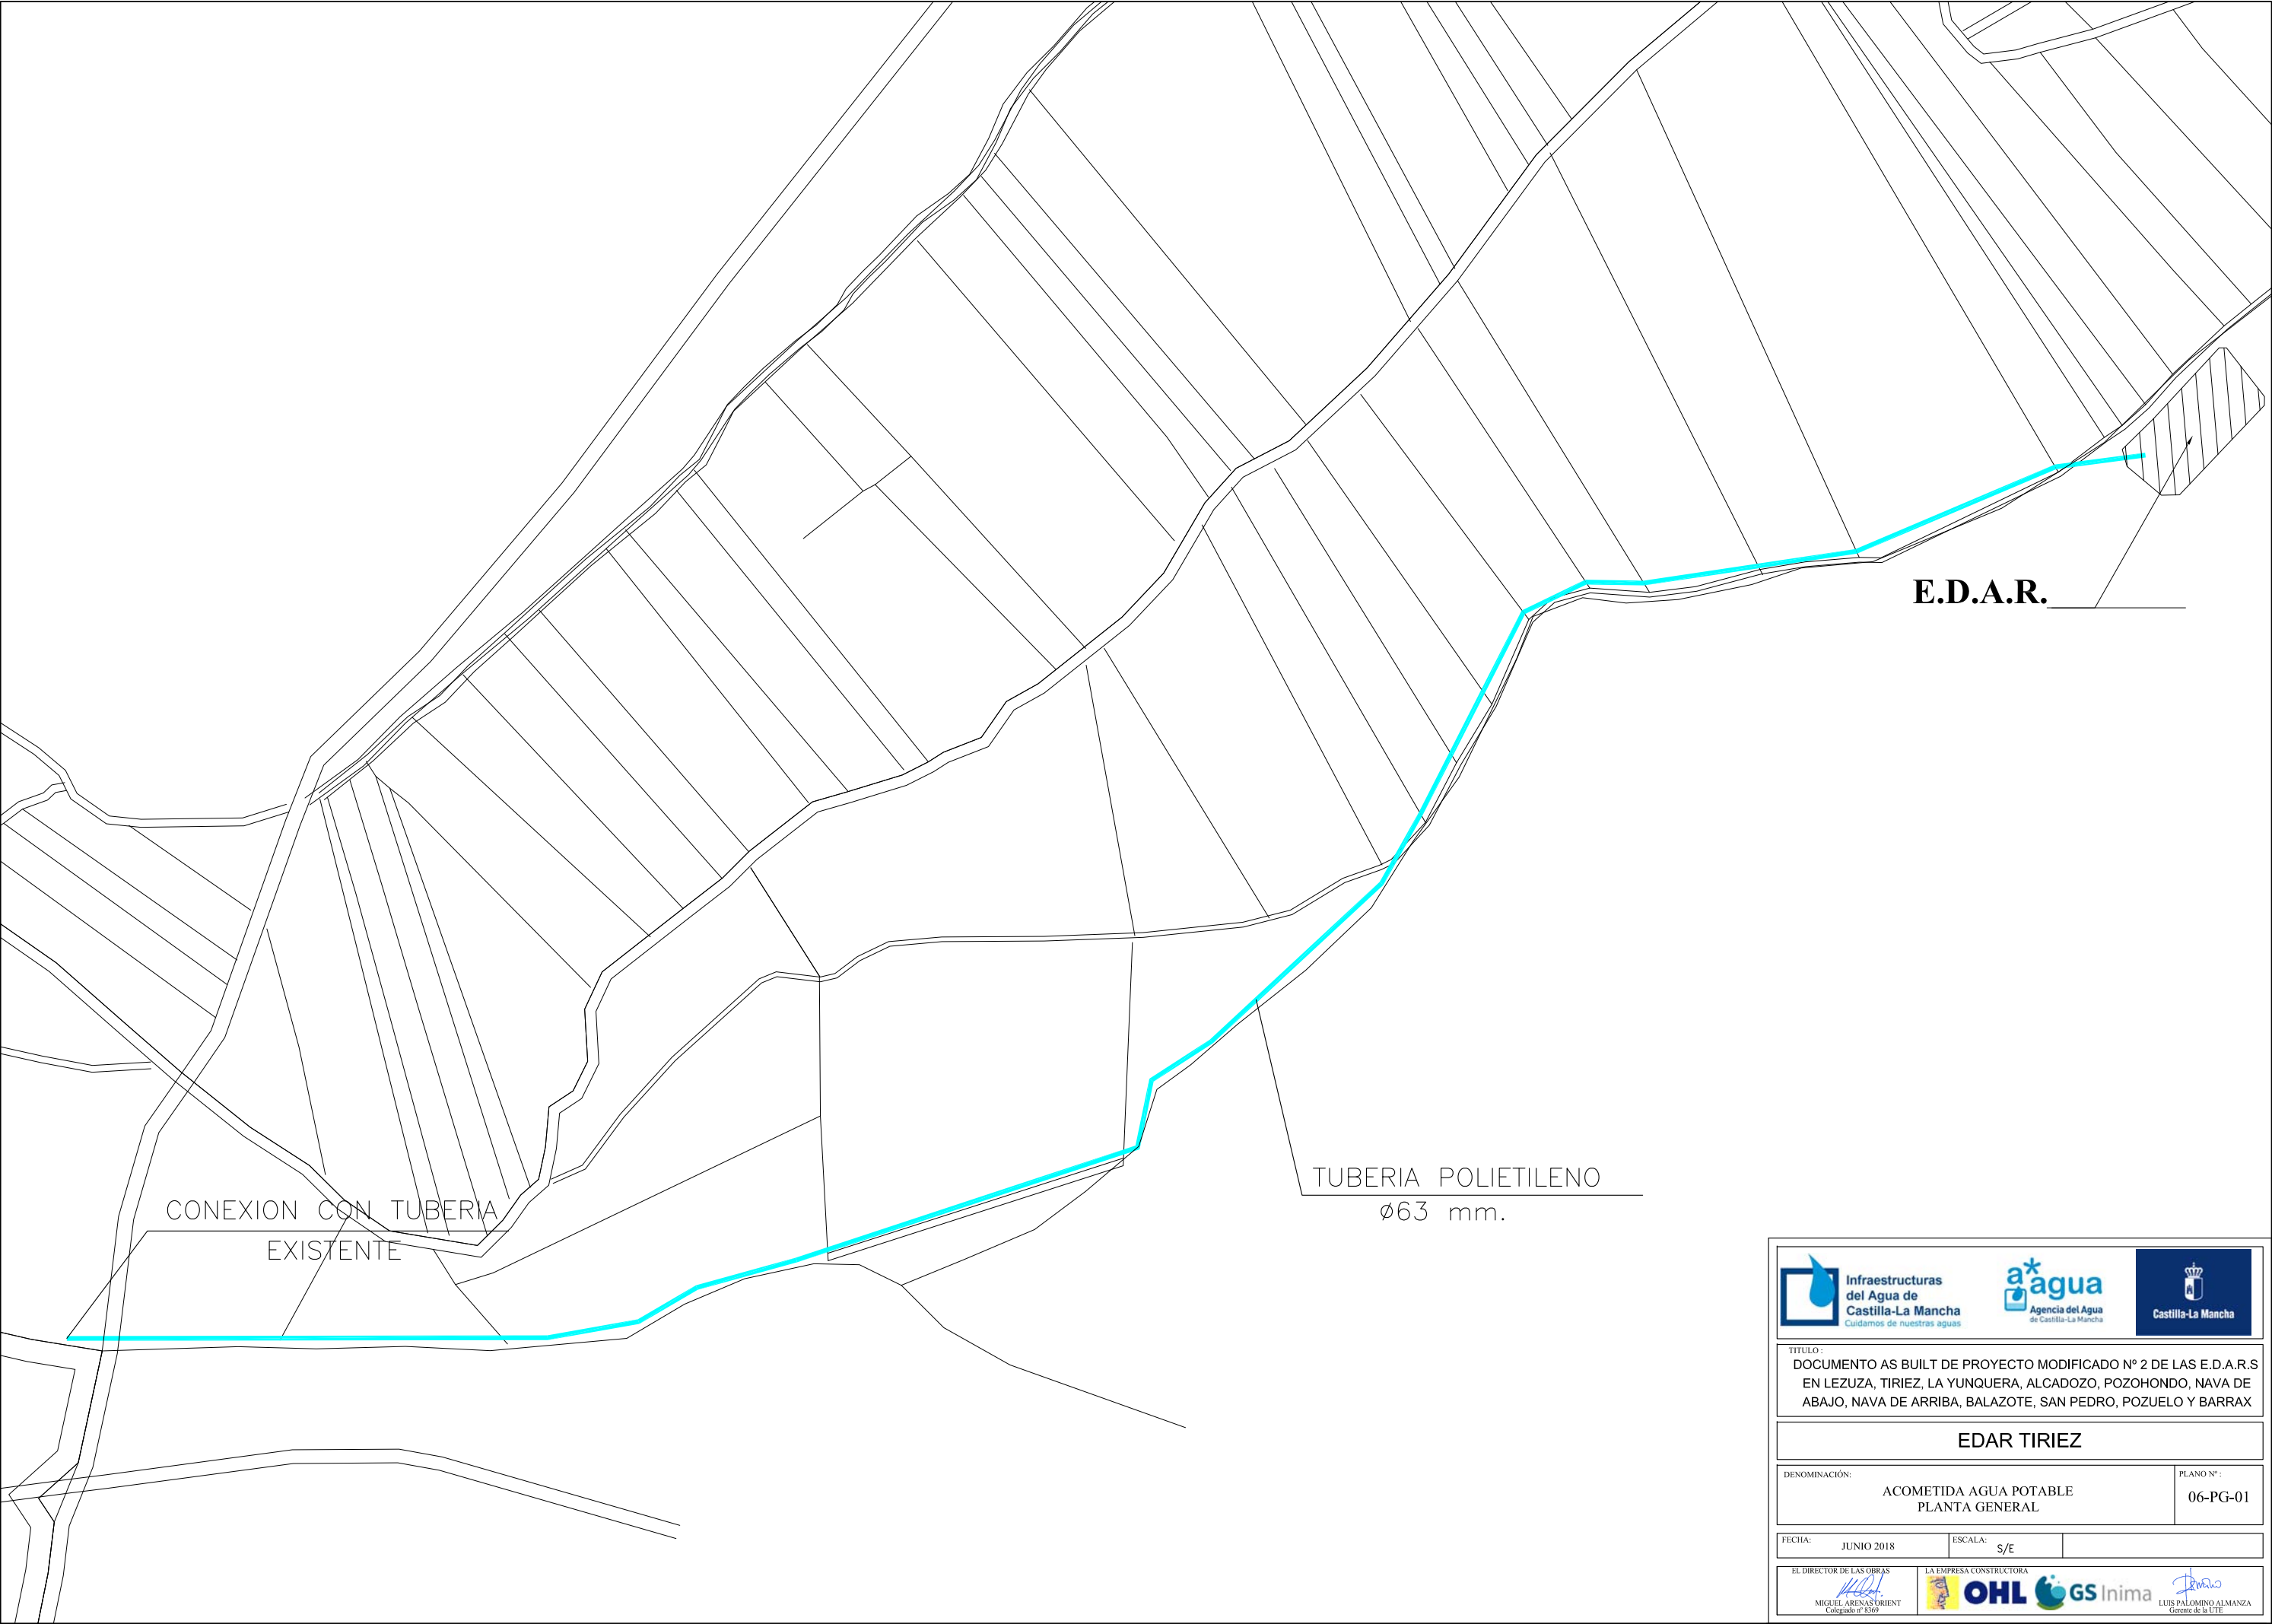

  		
TITULO: DOCUMENTO AS BUILT DE PROYECTO MODIFICADO Nº 2 DE LAS E.D.A.R.S EN LEZUZA, TIRIEZ, LA YUNQUERA, ALCADOZO, POZOHONDO, NAVA DE ABAJO, NAVA DE ARRIBA, BALAZOTE, SAN PEDRO, POZUELO Y BARRAX		
EDAR TIRIEZ		
DENOMINACIÓN: ACOMETIDA AGUA POTABLE PLANTA GENERAL		PLANO Nº: 06-PG-01
FECHA: JUNIO 2018	ESCALA: S/E	
EL DIRECTOR DE LAS OBRAS  MIGUEL ARENAS ORIENT Colegiado nº 8569	LA EMPRESA CONSTRUCTORA  	 LUIS PALOMINO ALMANZA Gerente de la UTE