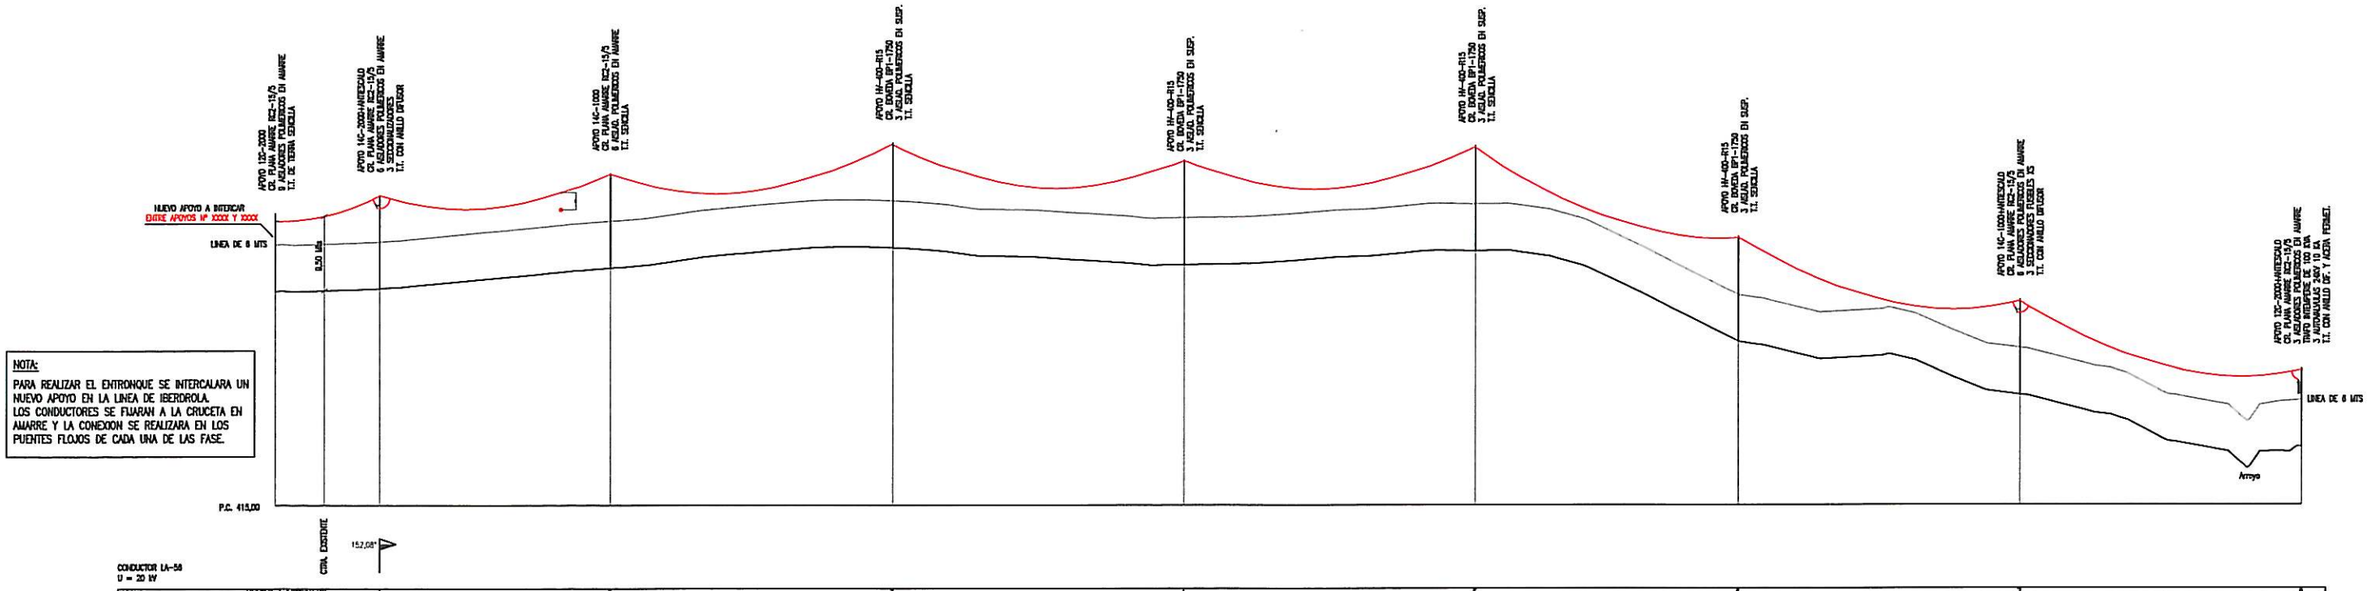

NOTA:

PARA REALIZAR EL ENTRONQUE SE INTERCALARA UN NUEVO APOYO EN LA LINEA DE IBERDROLA. LOS CONDUCTORES SE FIJARAN A LA CRUCETA EN AMARRE Y LA CONEXION SE REALIZARA EN LOS PUENTES FLOJOS DE CADA UNA DE LAS FASE.

CONDUCTOR LA-56
U = 20 kV

APOYO	(NUEVO A INTERCALAR)	1	2	3	4	5	6	7	8
COTAS DEL TERRENO (m)	442,433	442,709	445,413	448,041	445,826	447,810	435,983	426,117	427,418
DISTANCIAS AL ORIGEN (m)	0	53,51	172,82	317,82	467,82	617,82	752,82	897,82	1042,72
LONGITUD VANO (m)		53,51	118,31	145	150	150	135	145	144,90
ZONA		A	A	A	A	A	A	A	A

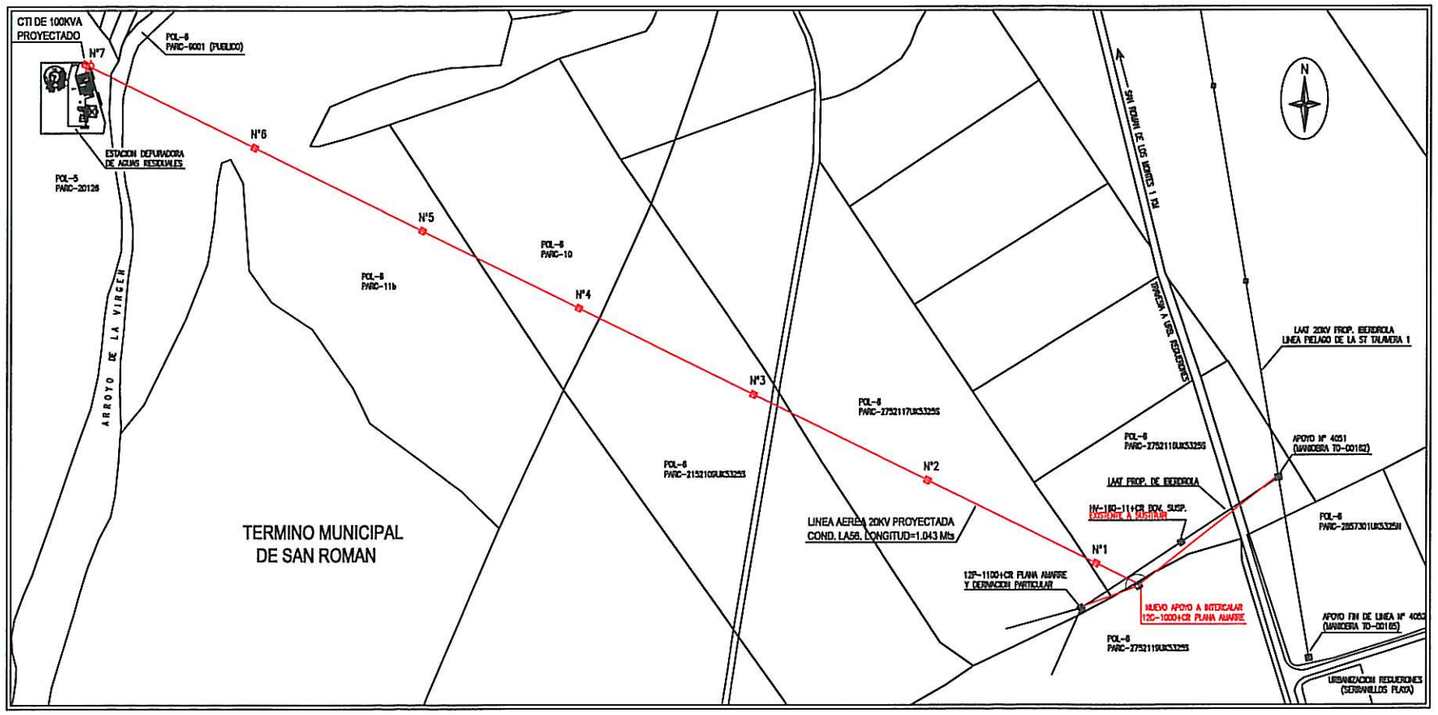

PLANTA DE LA LINEA
(ESCALA: 1/3.000)

PERFIL DE LA LINEA AEREA
ESCALAS: { V: 1/500 / H: 1/2000

Nº DE APOYO	TIPO DE APOYO	TIPO DE CRUCETA	DIMENSIONES DE LA CIMENTACION
ENTRONQUE	12C-2000	PLANA CR2-15/5	1,10x1,10x2,10 Mts
Nº 1	14C-2000	PLANA CR2-15/5	1,15x1,15x2,15 Mts
Nº 2	14C-1000	PLANA CR2-15/5	1,15x1,15x1,95 Mts
Nº 3	HV-400-R15	BOVEDA BP1-1750	0,90x0,90x1,60 Mts
Nº 4	HV-400-R15	BOVEDA BP1-1750	0,90x0,90x1,60 Mts
Nº 5	HV-400-R15	BOVEDA BP1-1750	0,90x0,90x1,60 Mts
Nº 6	HV-400-R15	BOVEDA BP1-1750	0,90x0,90x1,60 Mts
Nº 7	14C-1000	PLANA CR2-20/5	1,15x1,15x1,95 Mts
Nº 8	12C-2000	PLANA CR2-15/5	1,10x1,10x2,10 Mts

Infraestructuras del Agua de Castilla-La Mancha
Cuidamos de nuestras aguas

Empresas Constructoras: JOCA

Vº Bº DIRECTOR DE OBRAS: Diego San Martín Rodríguez

INGENIERO AUTOR: Nombre: Juan M. Luque Moreno, Colegiado Nº 5.651

TITULO DEL PROYECTO
AS BUILT MODIFICADO TECNICO Nº1 CONSTRUCCION DE LAS E.D.A.R.S. DE VELADA, MEJORADA-SEGURILLA, SAN ROMÁN DE LOS MONTES, SOTILLO DE LAS PALOMAS Y MARRUPE. (TOLEDO)

SUSTITUYE A

SUSTITUIDO POR

FECHA: ENERO- 2012

CLAVE: ACLM/01/OB/013/07

ESCALA: 1/2000 (0 20 40 60 80m)

PLANO: AS BUILT E D.A.R. SAN ROMAN DE LOS MONTES
PLANTA DE L.M.T.

Nº DE PLANO: 15

HOJA