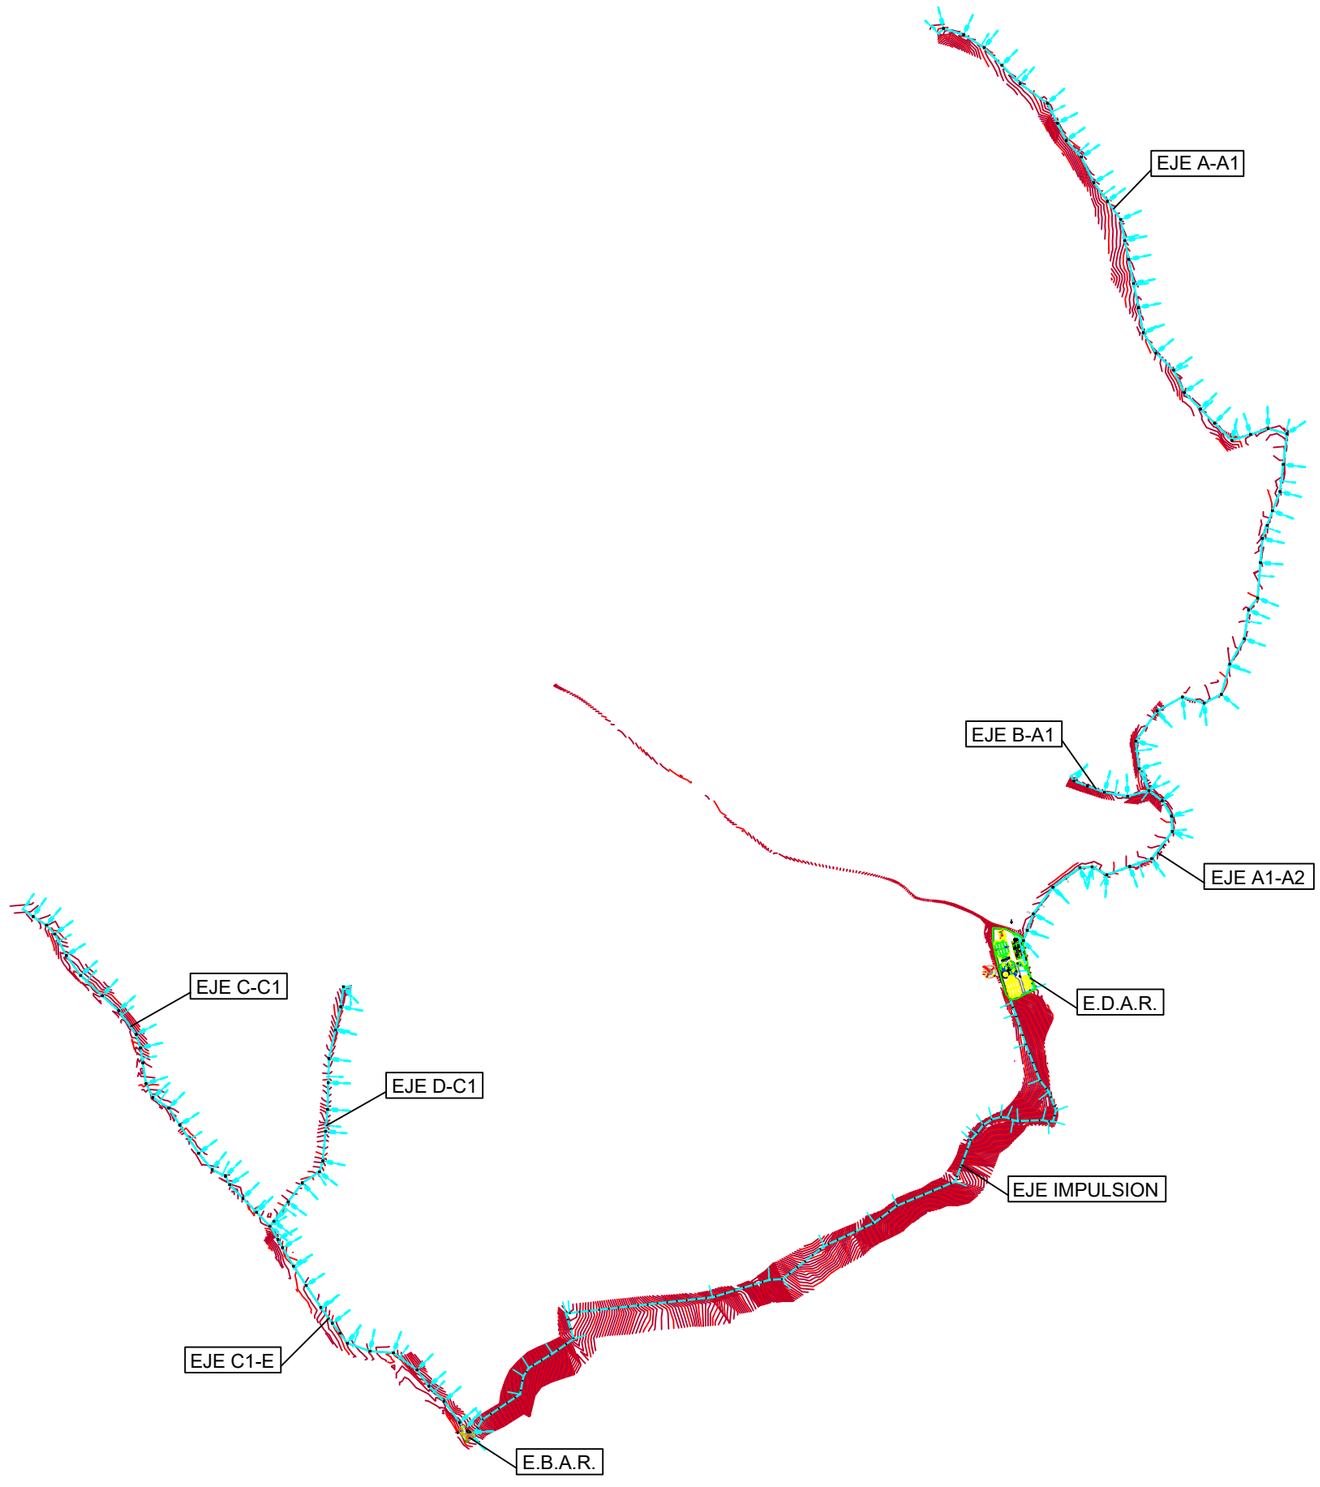

	.\logo_acuaTajo.jpg	.\logo ue bueno.jpg	EMPRESAS CONSTRUCTORAS:	EL INGENIERO AUTOR DE PROYECTO: FERNANDO CHACÓN MONTILLA COLEGIADO Nº 9.328	CONFORME LA UTE: ENRIQUE GARCÍA MARTIN	EXAMINADO Y CONFORME INGENIERO DIRECTOR DE LAS OBRAS FEDERICO VELASCO GARRIDO	Vº Bº DIRECTOR TÉCNICO EMILIO SOLER MONSALVE	DESIGNACIÓN: PROYECTO AS BUILT DE COLECTORES Y ESTACION DEPURADORA DE VALMOJADO (TOLEDO)	ESCALA: 1:12500 ORIGINAL UNE-A3 FECHA: NOVIEMBRE 2009	TÍTULO DEL PLANO: VALMOJADO PLANTA GENERAL DE ACTUACIONES	Nº DE PLANO: VA-C00 Hoja 1 de 1