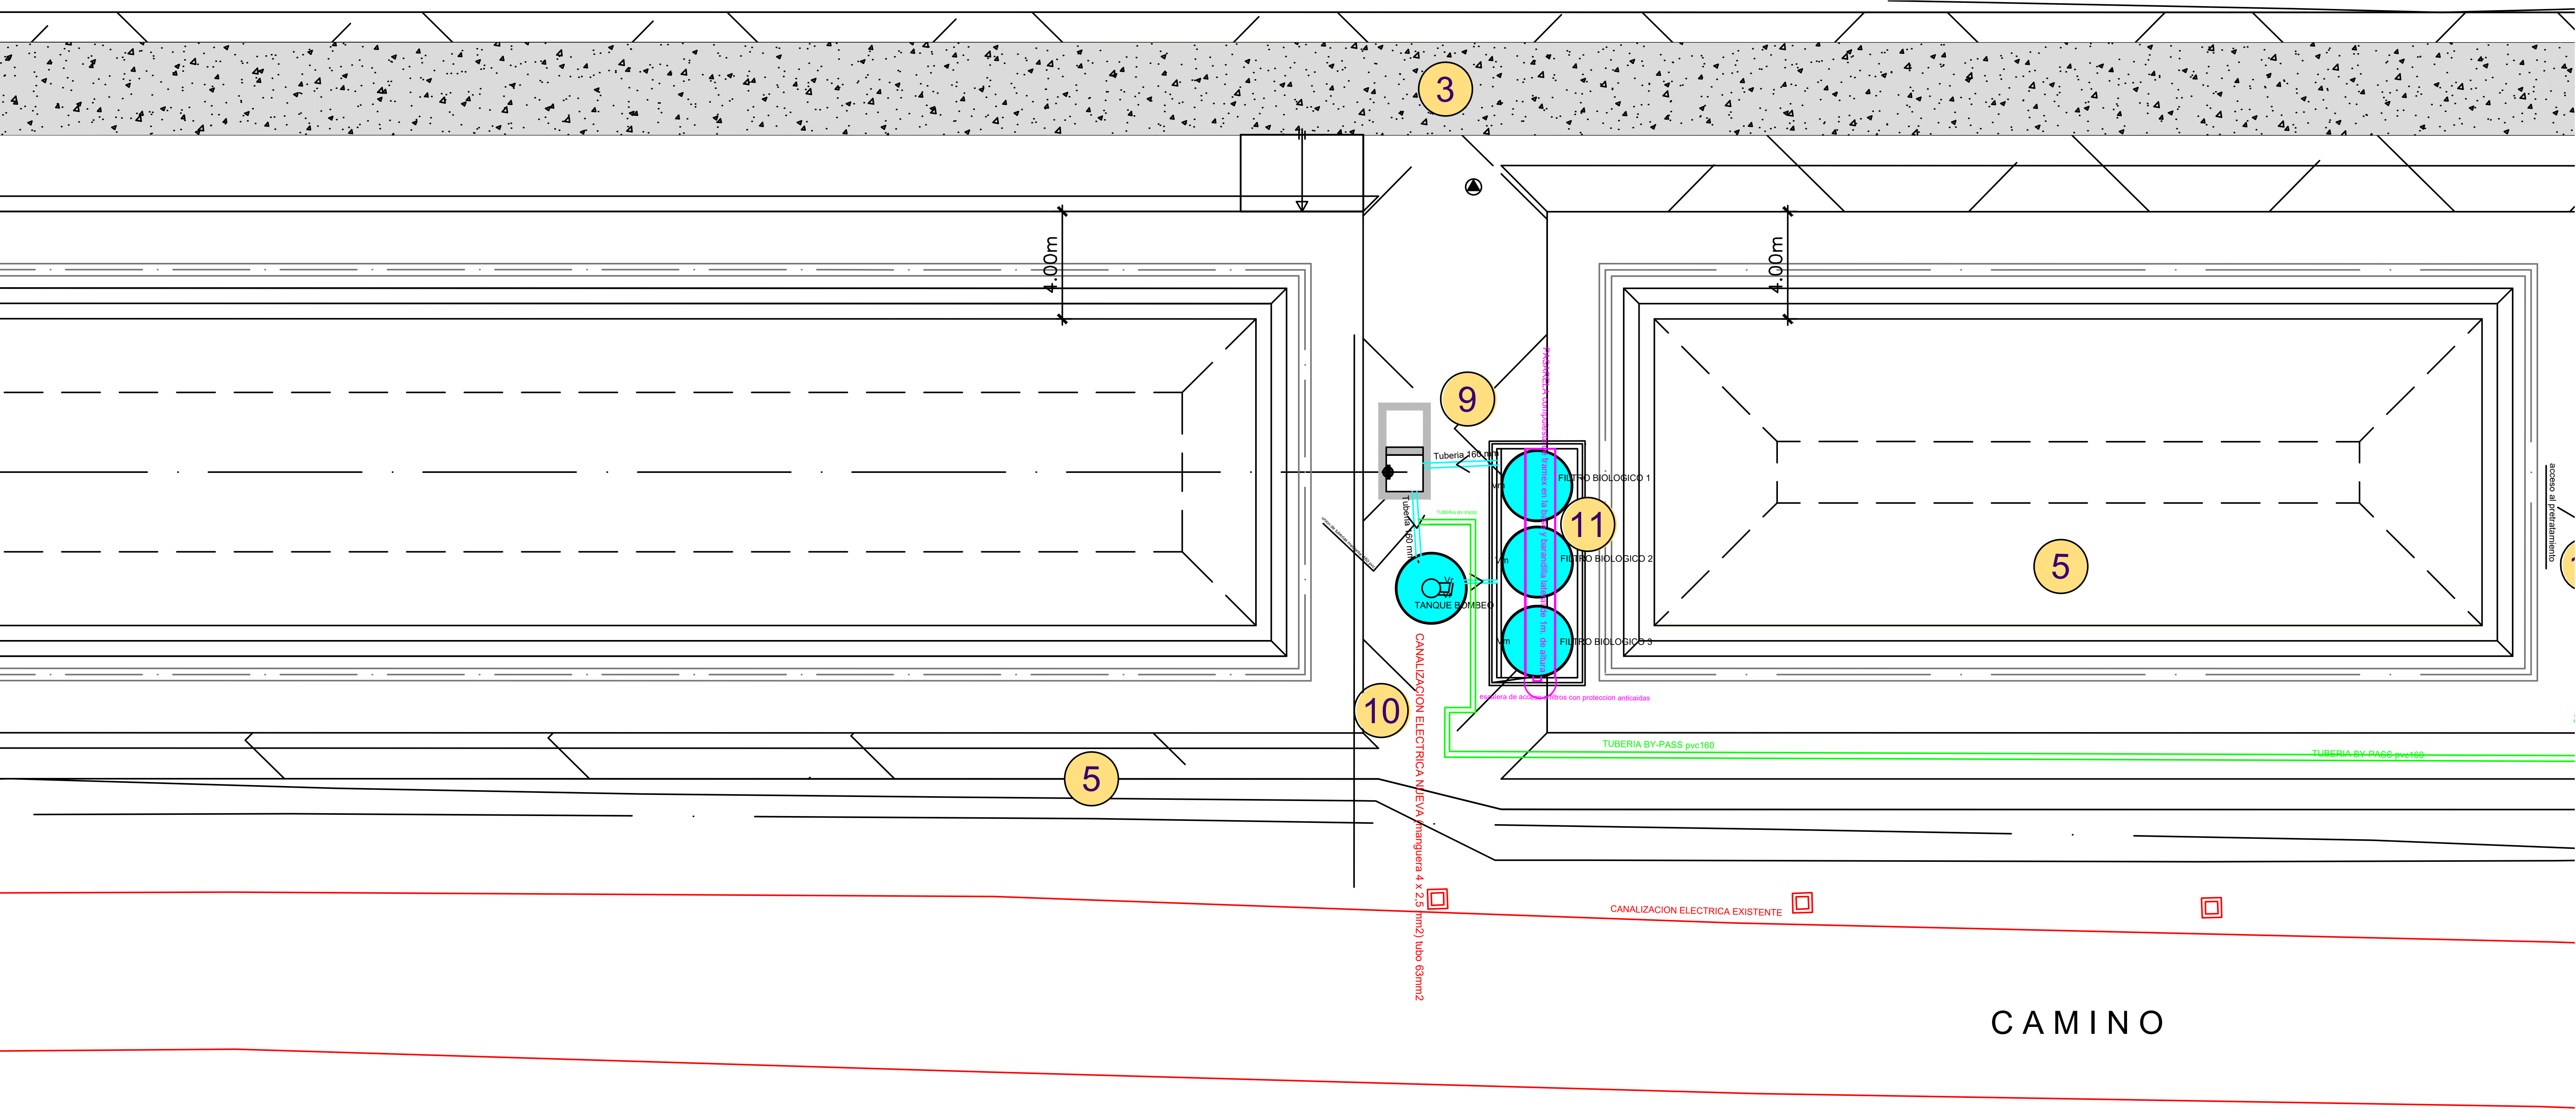


## LEYENDA CONDUCCIONES

LINEA DE TRATAMIENTO.

LINEA DE BY–PASS.

LINEA DE DRENAJES.